



Samþykkt á fundi bygginga-
nefndar þ. 28/5 1975
BYGGINGAFULLTRÚI N
Í HAFNARFIRÐI
F. Sigurðsson

Verði húsio hitað upp til bráð-birgða,
með ofurverðislegum óða á annan hátt,
skal húsio fjar. samráð við byggingafulltrúa
en stjórnunarskipulag um frágang stíls
útbættar.


Geru skal gæm þessu íntervi-
sinnferki. F. Sig.

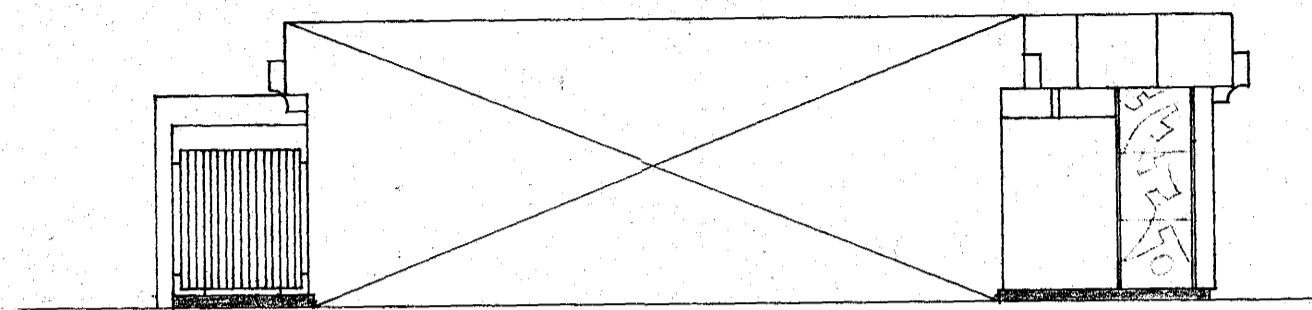


SUBAUSTUR

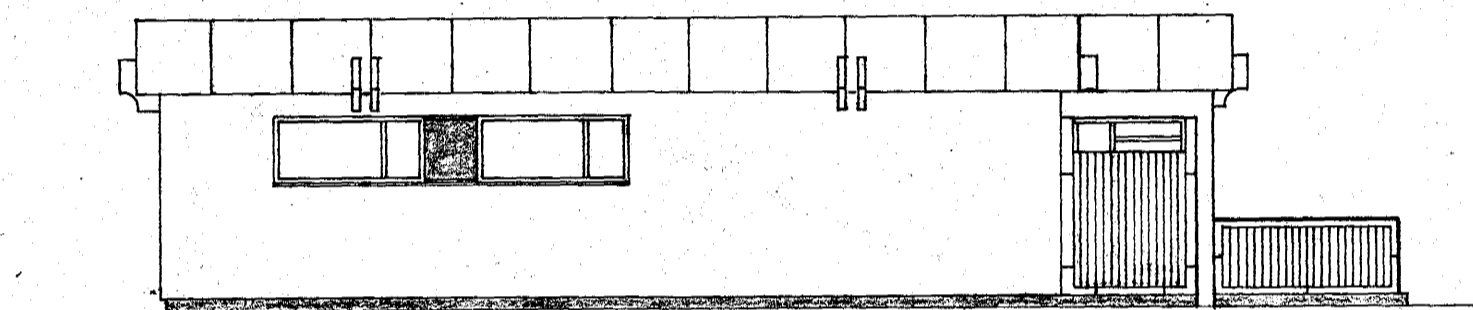

NORDEVESTUR

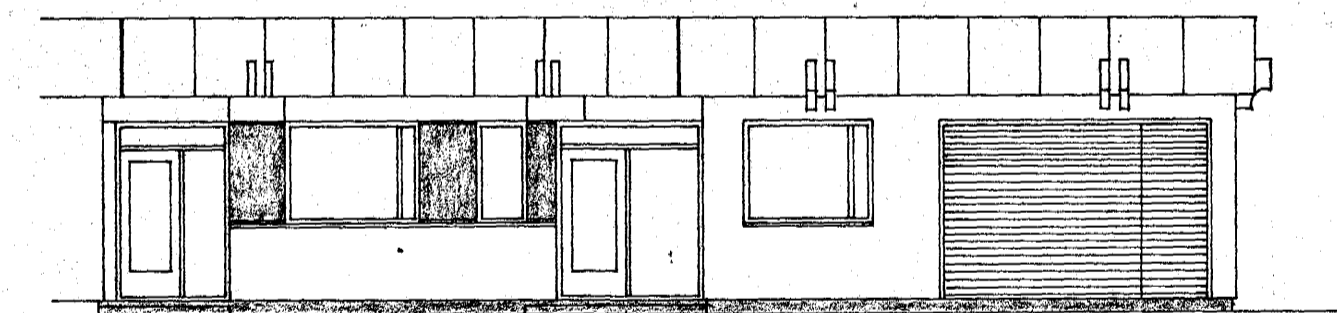

NORDAUSTUR

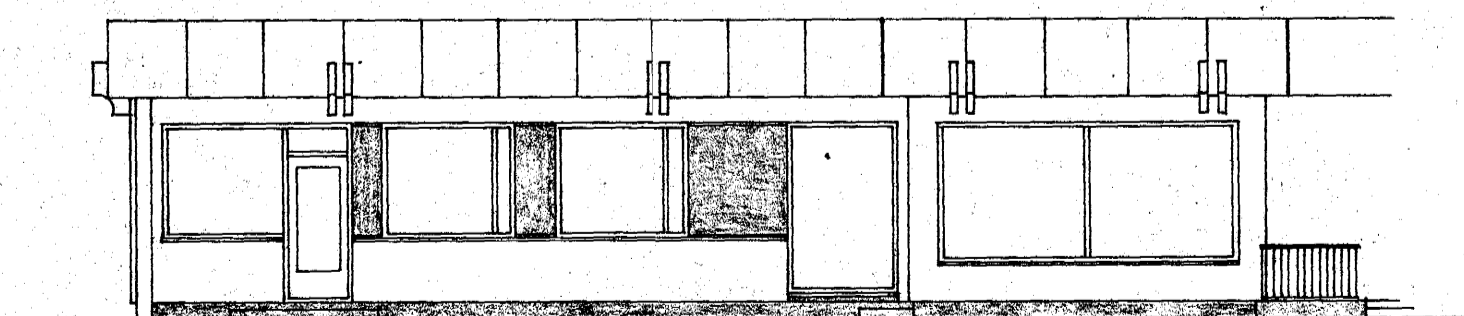

SUBVESTUR

HAFNARFIRÐI 1 MAI 1975
ARNARHEIÐI 47 50587

Agnes Magnúsdóttir, MVFI