


GRÖNNMYPND, M=1:50

PIFUR OG TENGI SKULU VERA ÚR GALVANISERUEU EFTIR. TENGIKRAÐAR SKULU VERA VIG ÖLL TÆKI. PIFUR FYRIR HEITT VATU SKAL EINDANGRA MED 15MM ÞYKKUM GLERULLARHÖLUM. VEFJA SKAL FLASTÖX UTAN UM EINDANGRUNA OG LIMA FVERSAMSKETT MED LIMANLI. PIFUR FYRIR KALT VATU SKAL VERA MED SIALPAPPA. FPLGJA SKAL T ÖLU GILDANU REGLUGERÐUM.

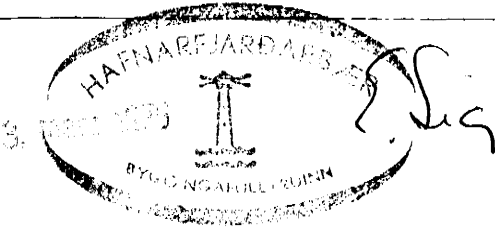

BRETT 28.2.1976
 HAFNARFJARÐI Í JÚNI 1975
 ARNARHRAUNI 47. 50587

NEYSLOVATUSSLÖGN
 GRÖNNMYPND
 Pál Magnússon, MFI