


EFNI OF FRÁGANDUR LAGJA SÉ TÍ SAMBEMI
VIÐ HÁRSEFELDGERÐ CERKJANTÍÐUR.

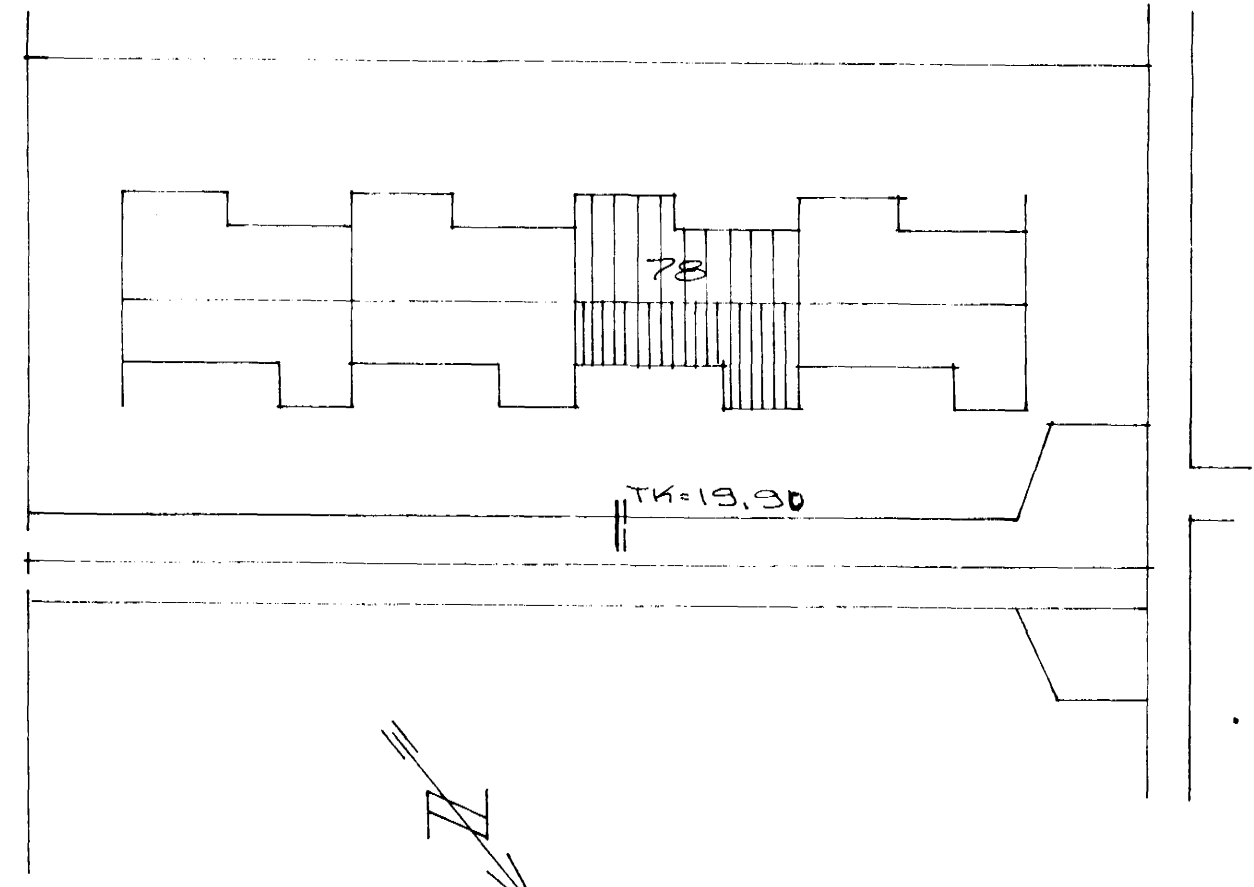

GRUNDMYND, M=1:50

HAFDARFIRI Í JÚNÍ 1975
ARVARHRAUN 47, 60587
FRÆNSLISLÖGN
GRUNDMYND
Týna Magnússon, MFI