HJALLABRAUT NR. 7-9-11 M. 1:100

Samþykkt á fundi bygginganefndar þ. 11/3 1970
1/9 71
BYGGINGAFULLTRÚINN
Í HAFNARFIRÐI

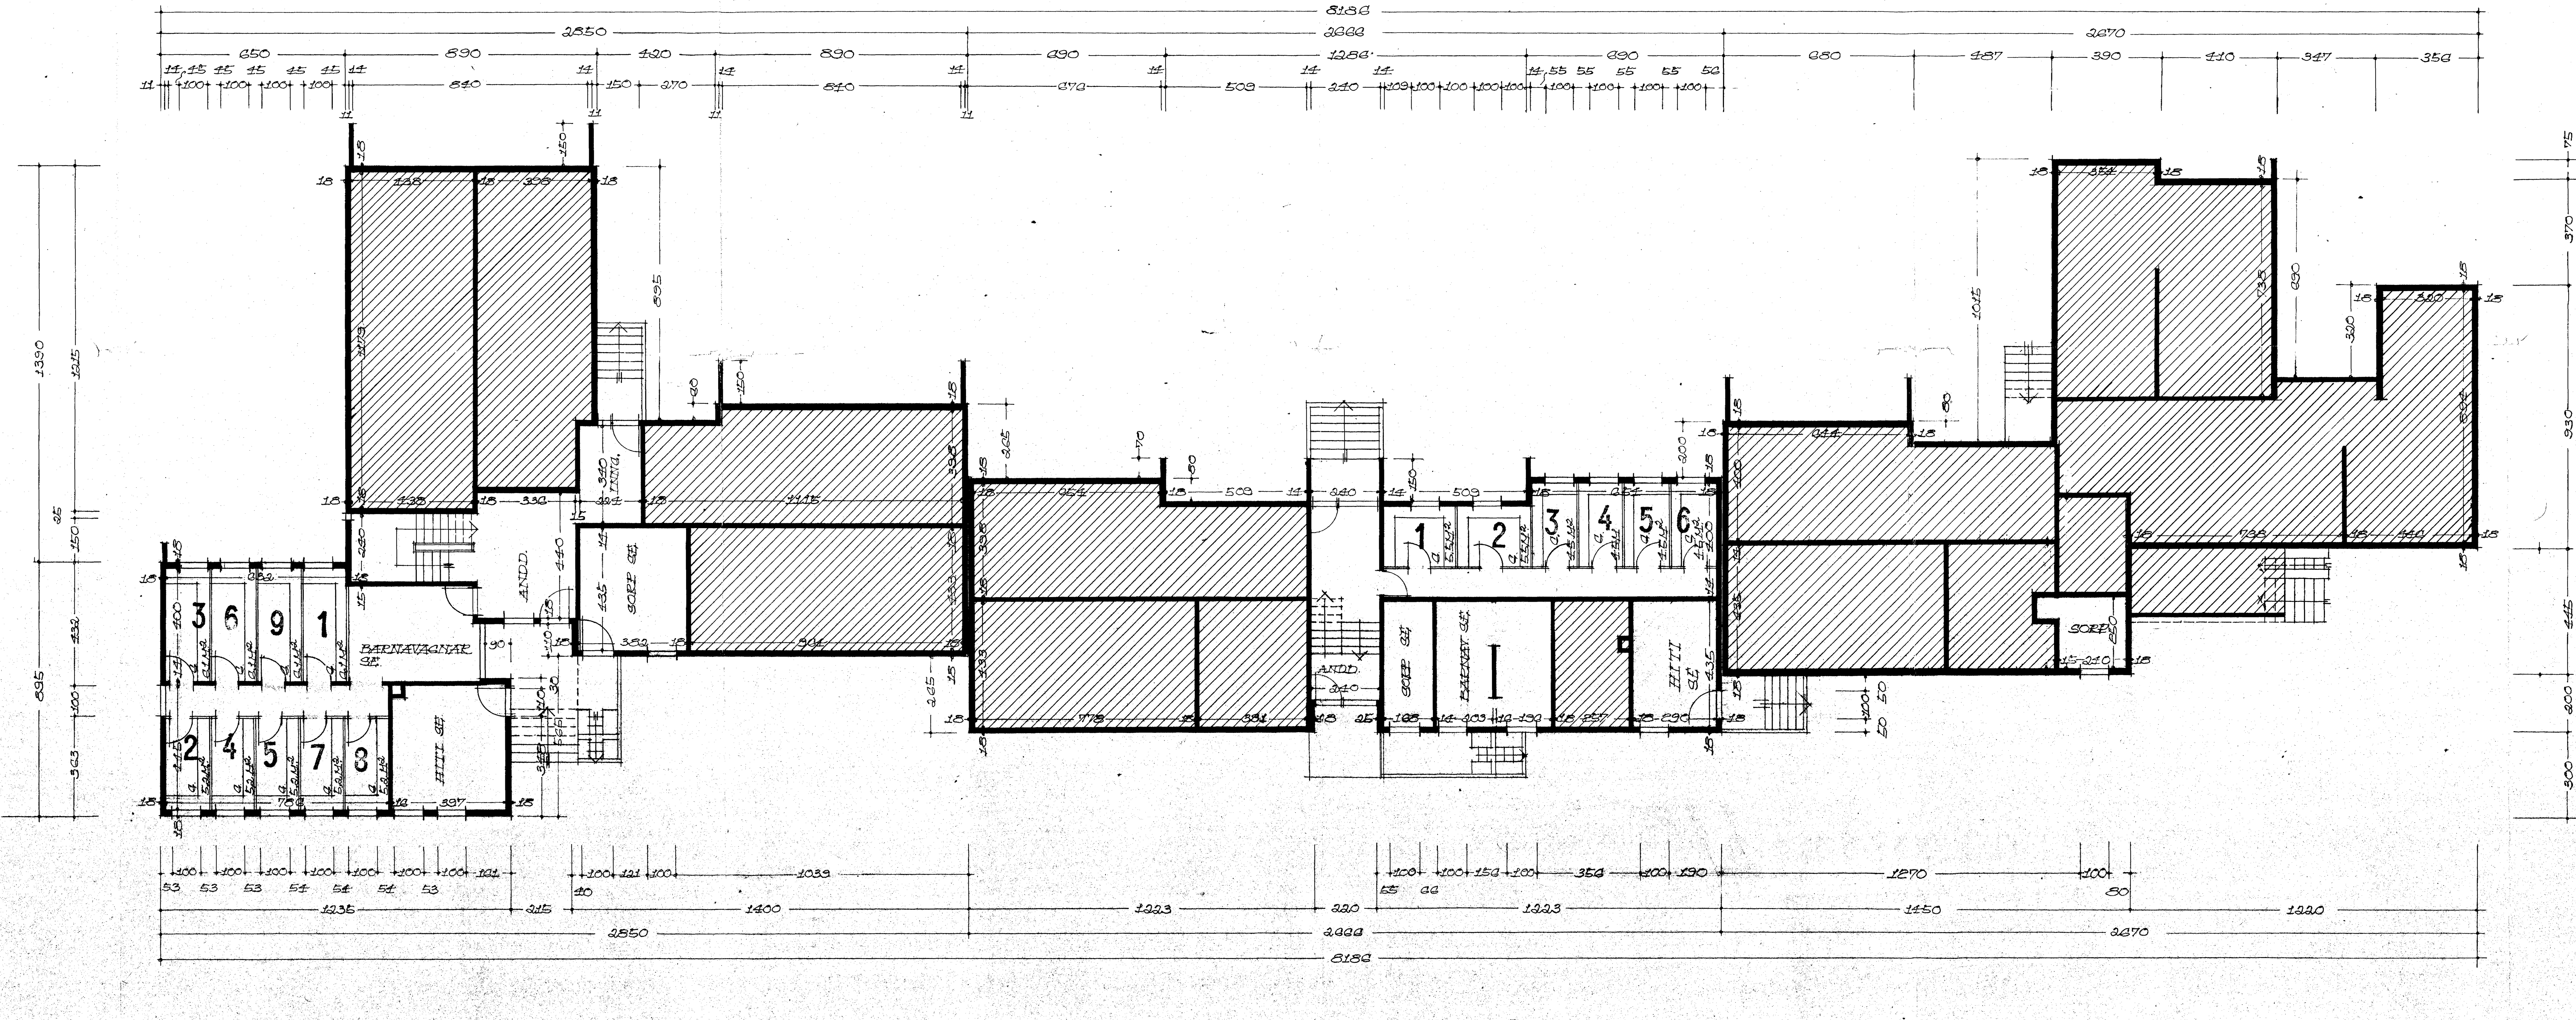

GRUNNMYND KJALLARA

BREYTT Í ÁGÚST 1971

Kjartan Sveinsson

REYKJAVÍK Í MARZ 1970

Kjartan Sveinsson