


Samþykkt á fundi bygginga-
nefndar þ. 18. 19. 1986
BYGGINGAFULLTRÚINN
Í HAFNARFIRÐI


Einar Guðbjörnsson

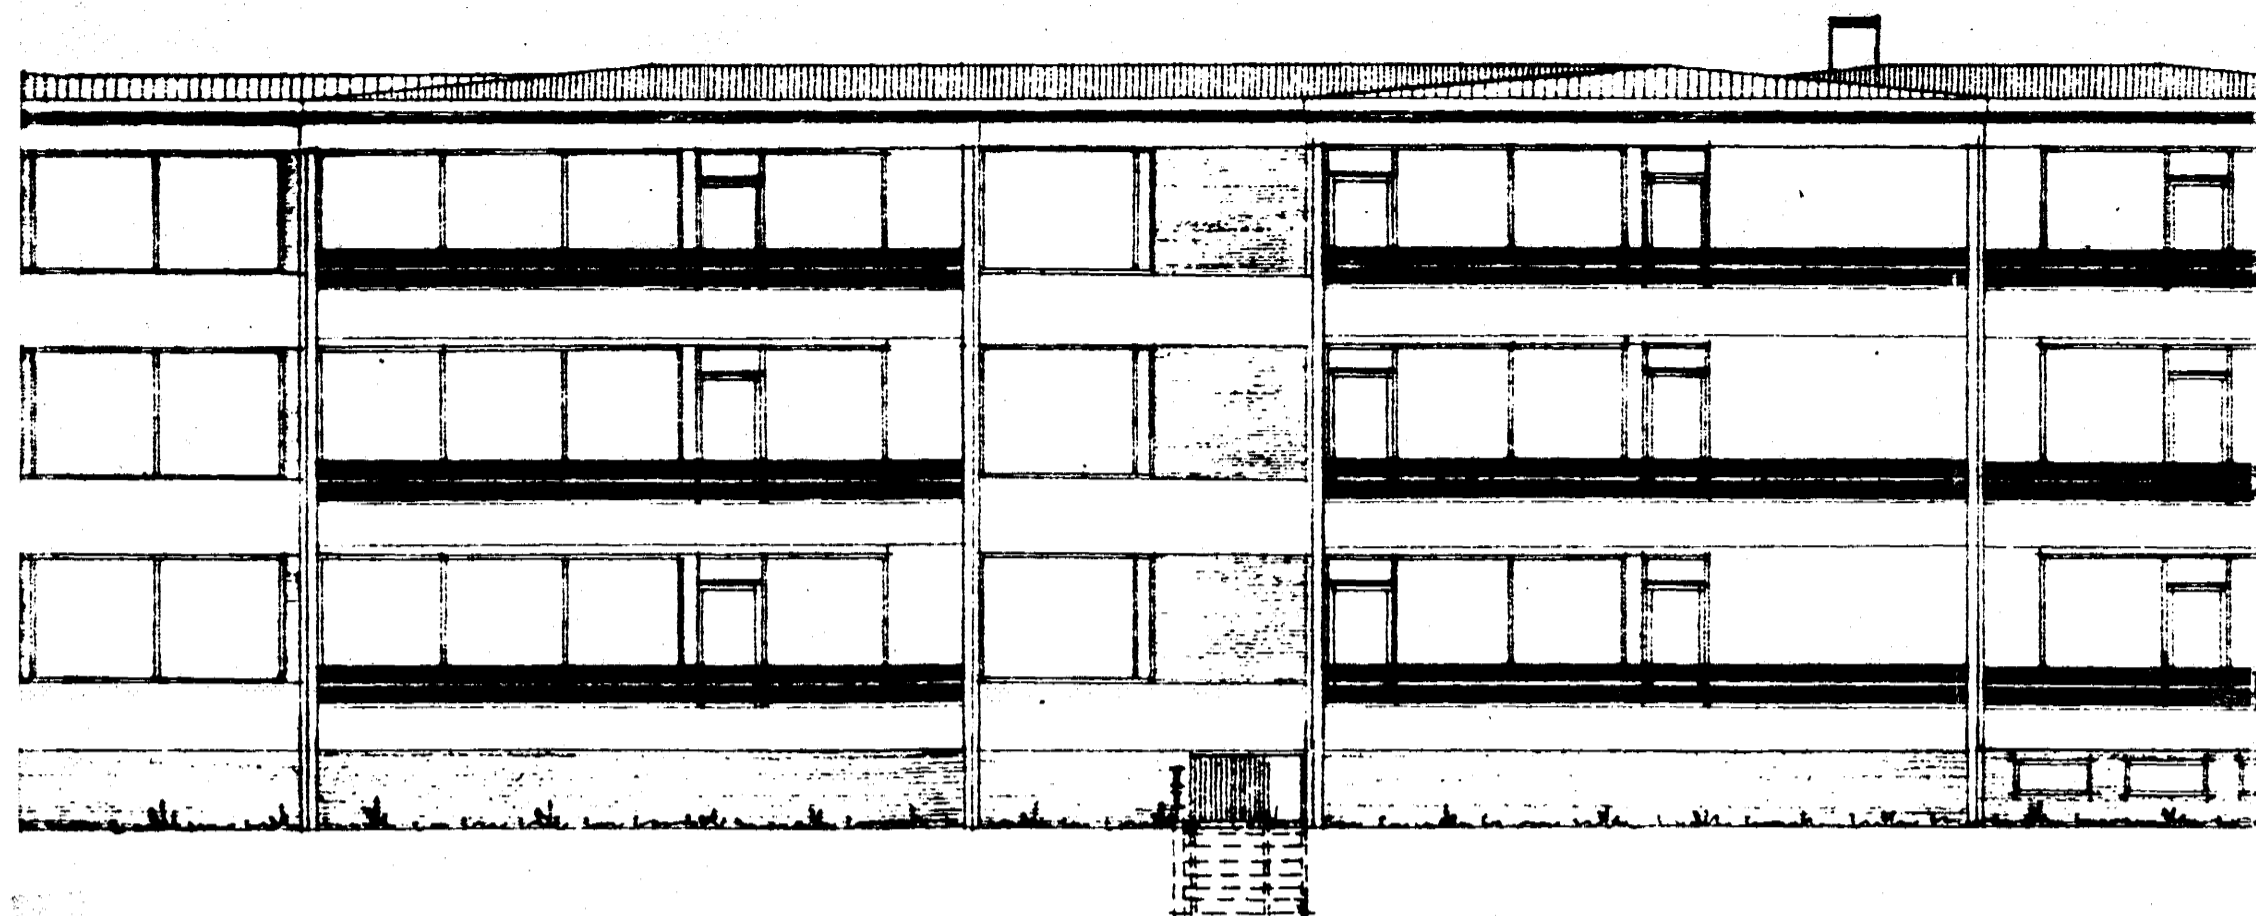

SUÐURHLIÐ FYRIR BREYTINGU 1:100

LÝSING BREYTINGAR :

INNST (VESTAST) Í STOFUM
ÍBÚÐA 3 6 OG 9 HEFUR
VERIÐ ÓFULLNÆGJANDI LOFTUN.
TIL AÐ RÁÐA BÓT Á ÞVI ER
ÁFORMAÐ AÐ SETJA OPANLEGT
FAG Í VESTURENDA STOFUGLUGGA
PESSARRA ÍBÚÐA EINS OG HÉR
ER SÝNT.

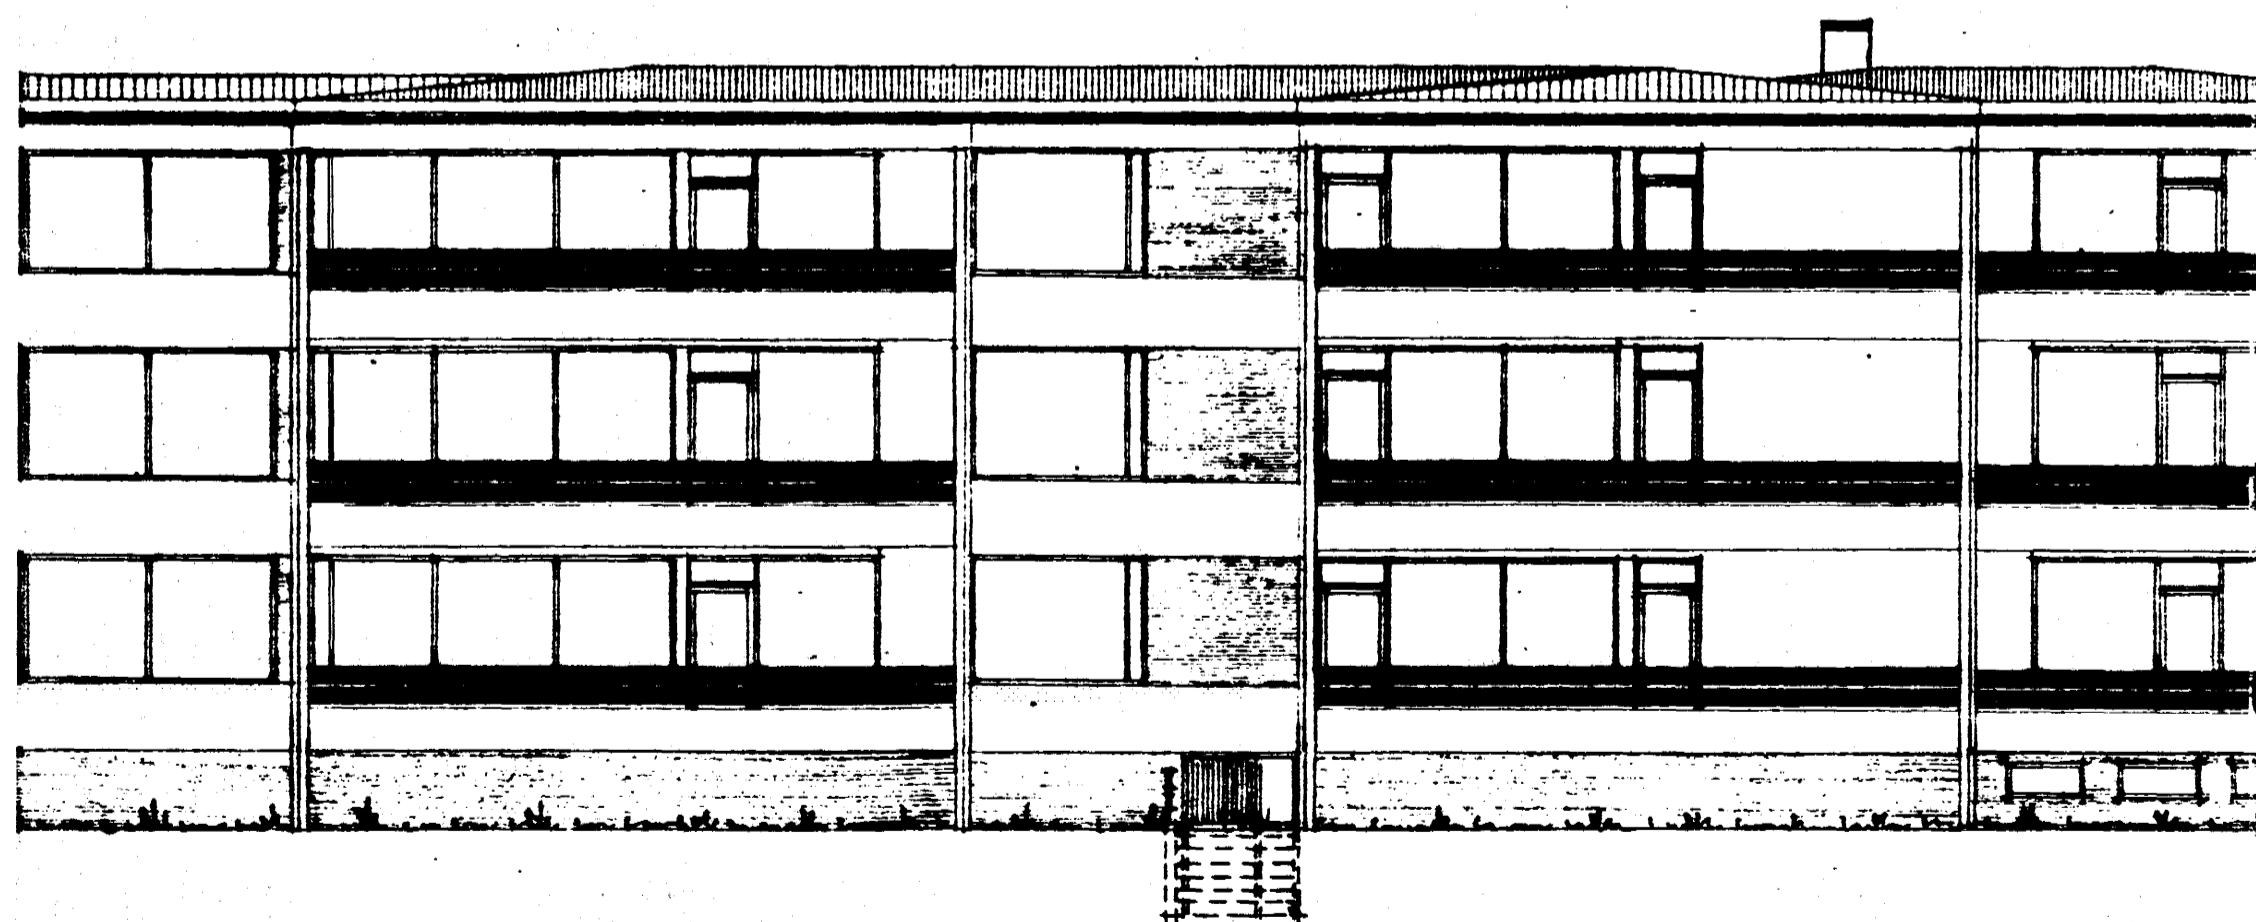

SUÐURHLIÐ EFTIR BREYTINGU 1:100

RUNÓLFUR SKAFTASON TÆKNIFRÆÐINGUR
GLITBERGI 10 HAFNARFIRÐI SÍMI 54805

HJALLABRAUT 7 HAFNARFIRÐI
BREYTING Á STOFUGLUGGA

UTLIT 1:100

Runólfur Skraftason

SEPT. 1986

B602 BLAÐ 1