Sambykkt á fundi bygginga-
nefndar þ. 31/5 1972

BYGGINGAFULLTRÚINN
Í HAFNARFIRÐI
S. Sigurðsson

Breyta skal gangstígum í samræmi við byggfltr. og tryggja skal greiðan aðgang frá lóðinni nr 1-3-5 við Hjallabr. í gangstígakerfi bæjarins
Fltr.

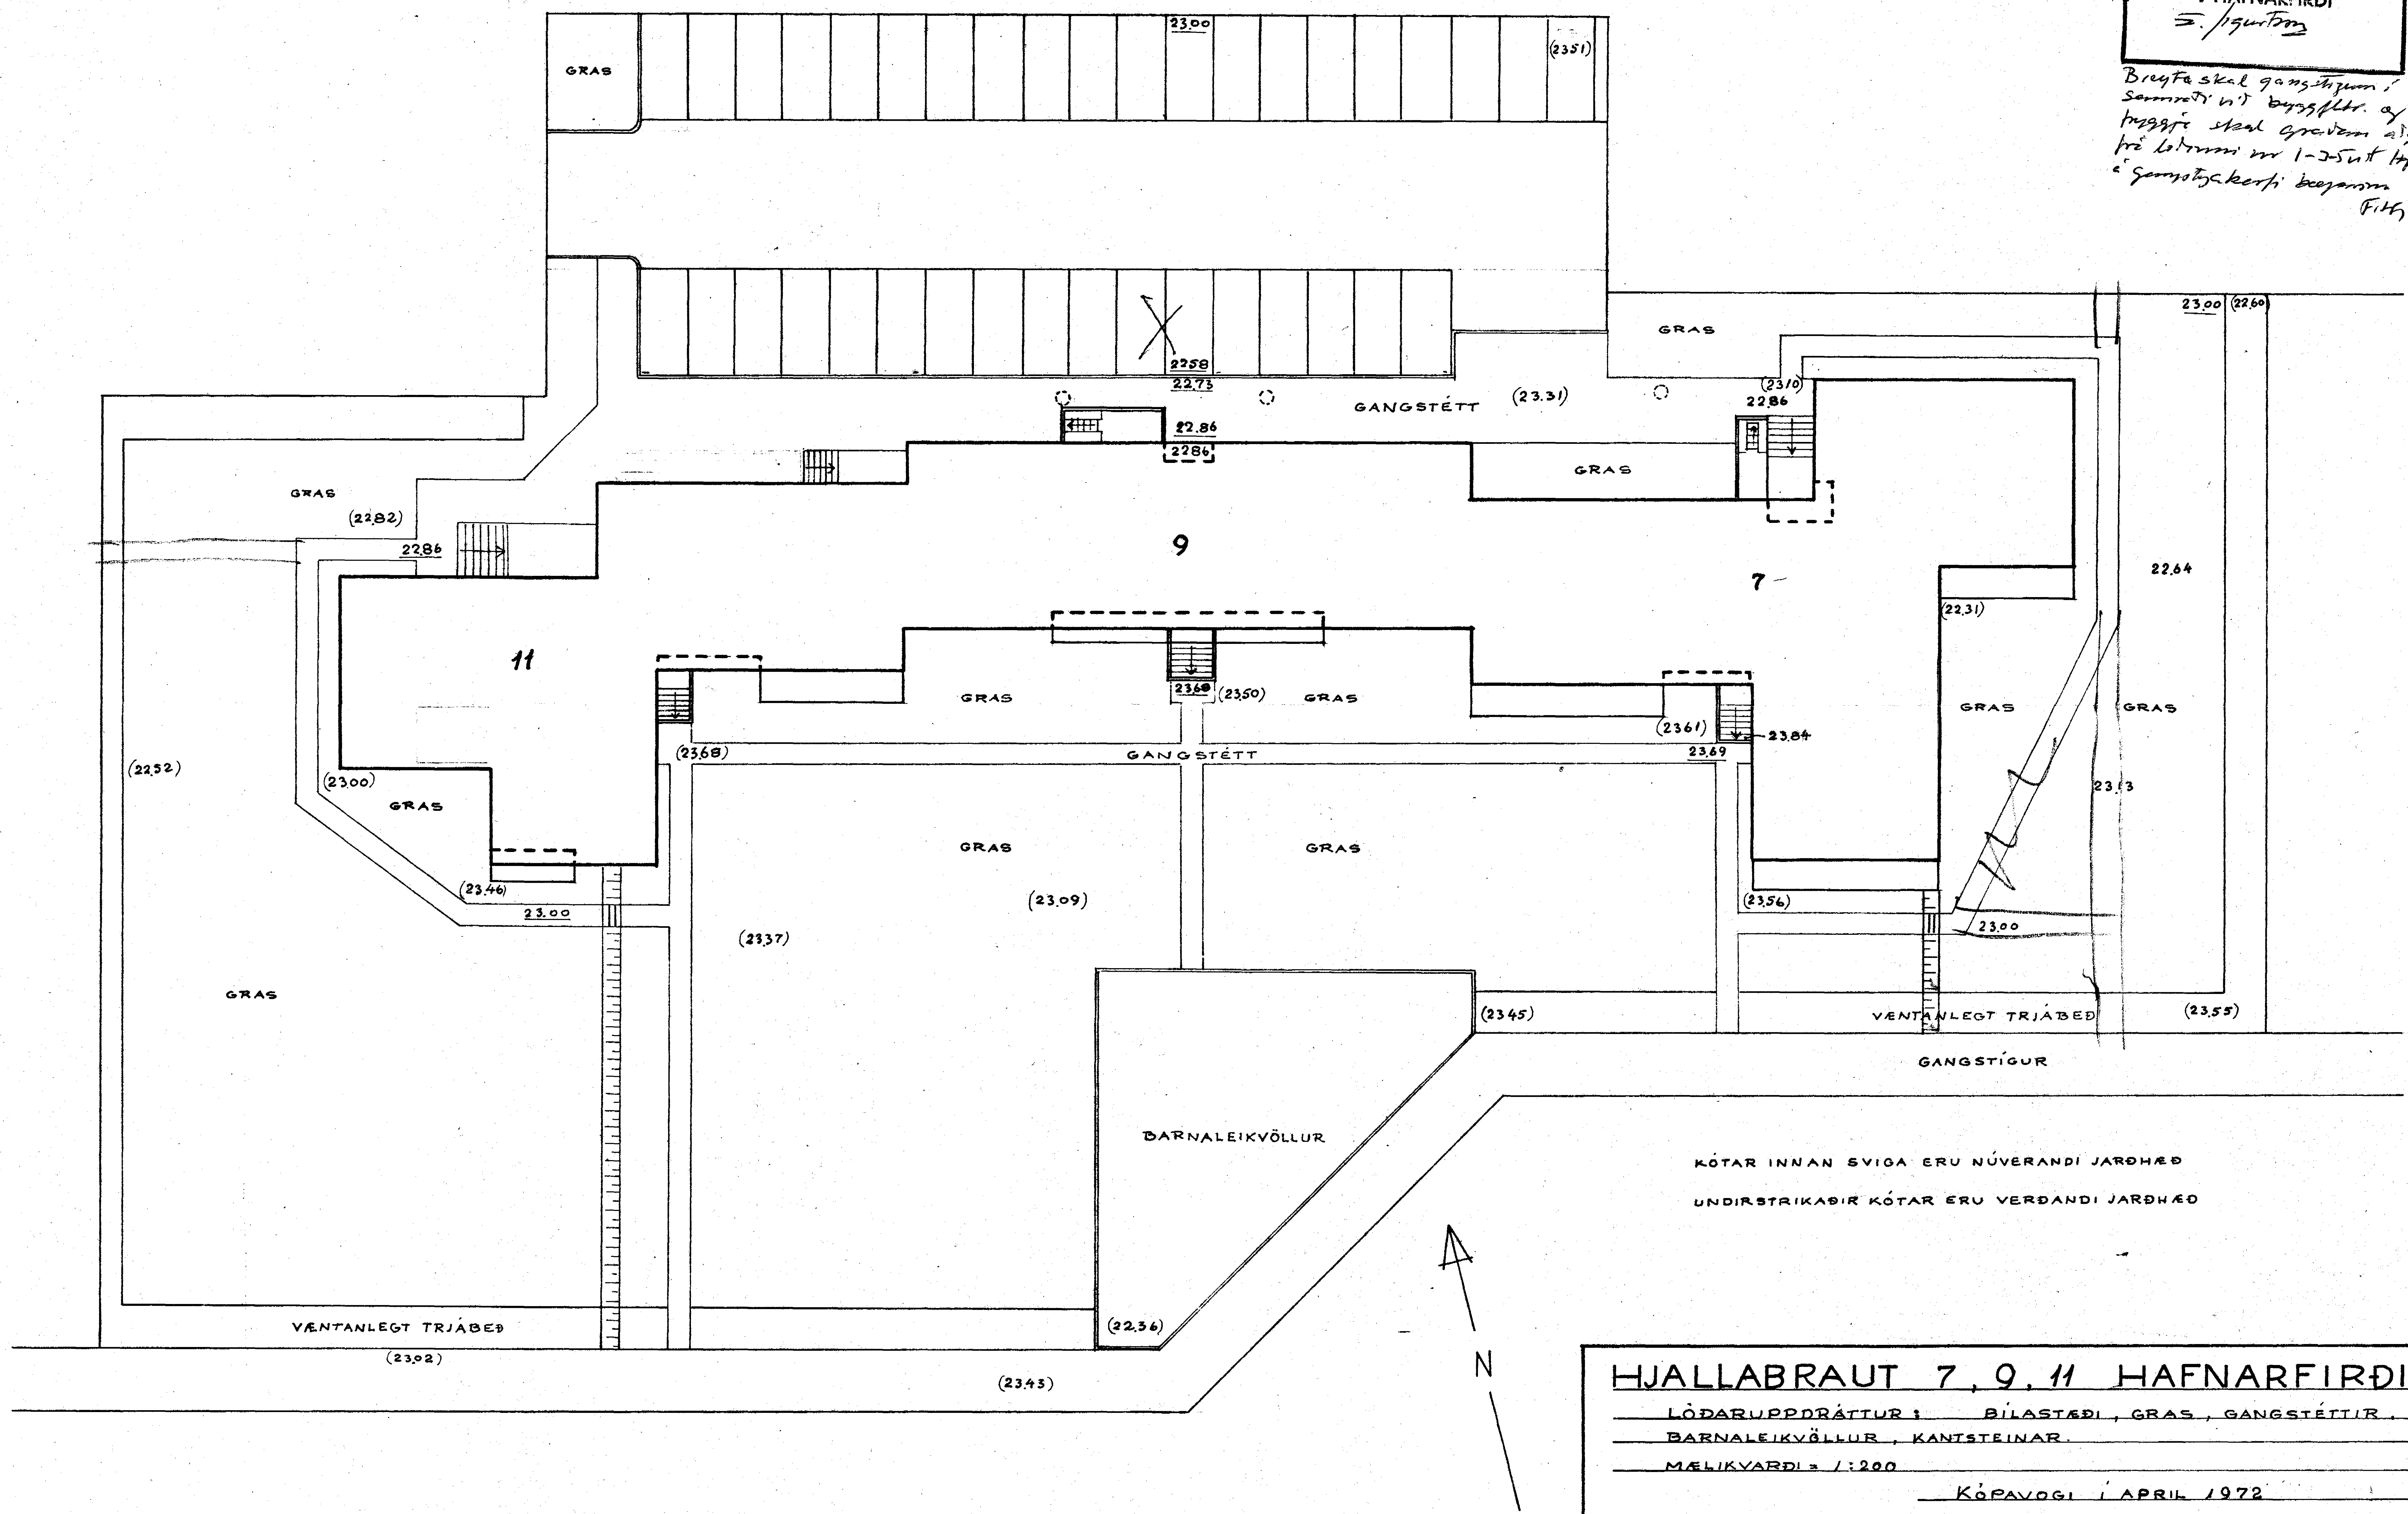

KÓTAR INNAN SVIGA ERU NÚVERANDI JARÐHÆÐ

UNDIRSTRIKAÐIR KÓTAR ERU VERÐANDI JARÐHÆÐ

HJALLABRAUT 7, 9, 11 HAFNARFIRÐI

LÓÐARUPPDRÁTTUR: BÍLASTÆÐI, GRAS, GANGSTÉTTIR, BARNALEIKVÖLLUR, KANTSTEINAR.

MÆLIKVARÐI = 1:200

KÓPAVOGI Í APRÍL 1972

Baldur Magnússon sími 40433