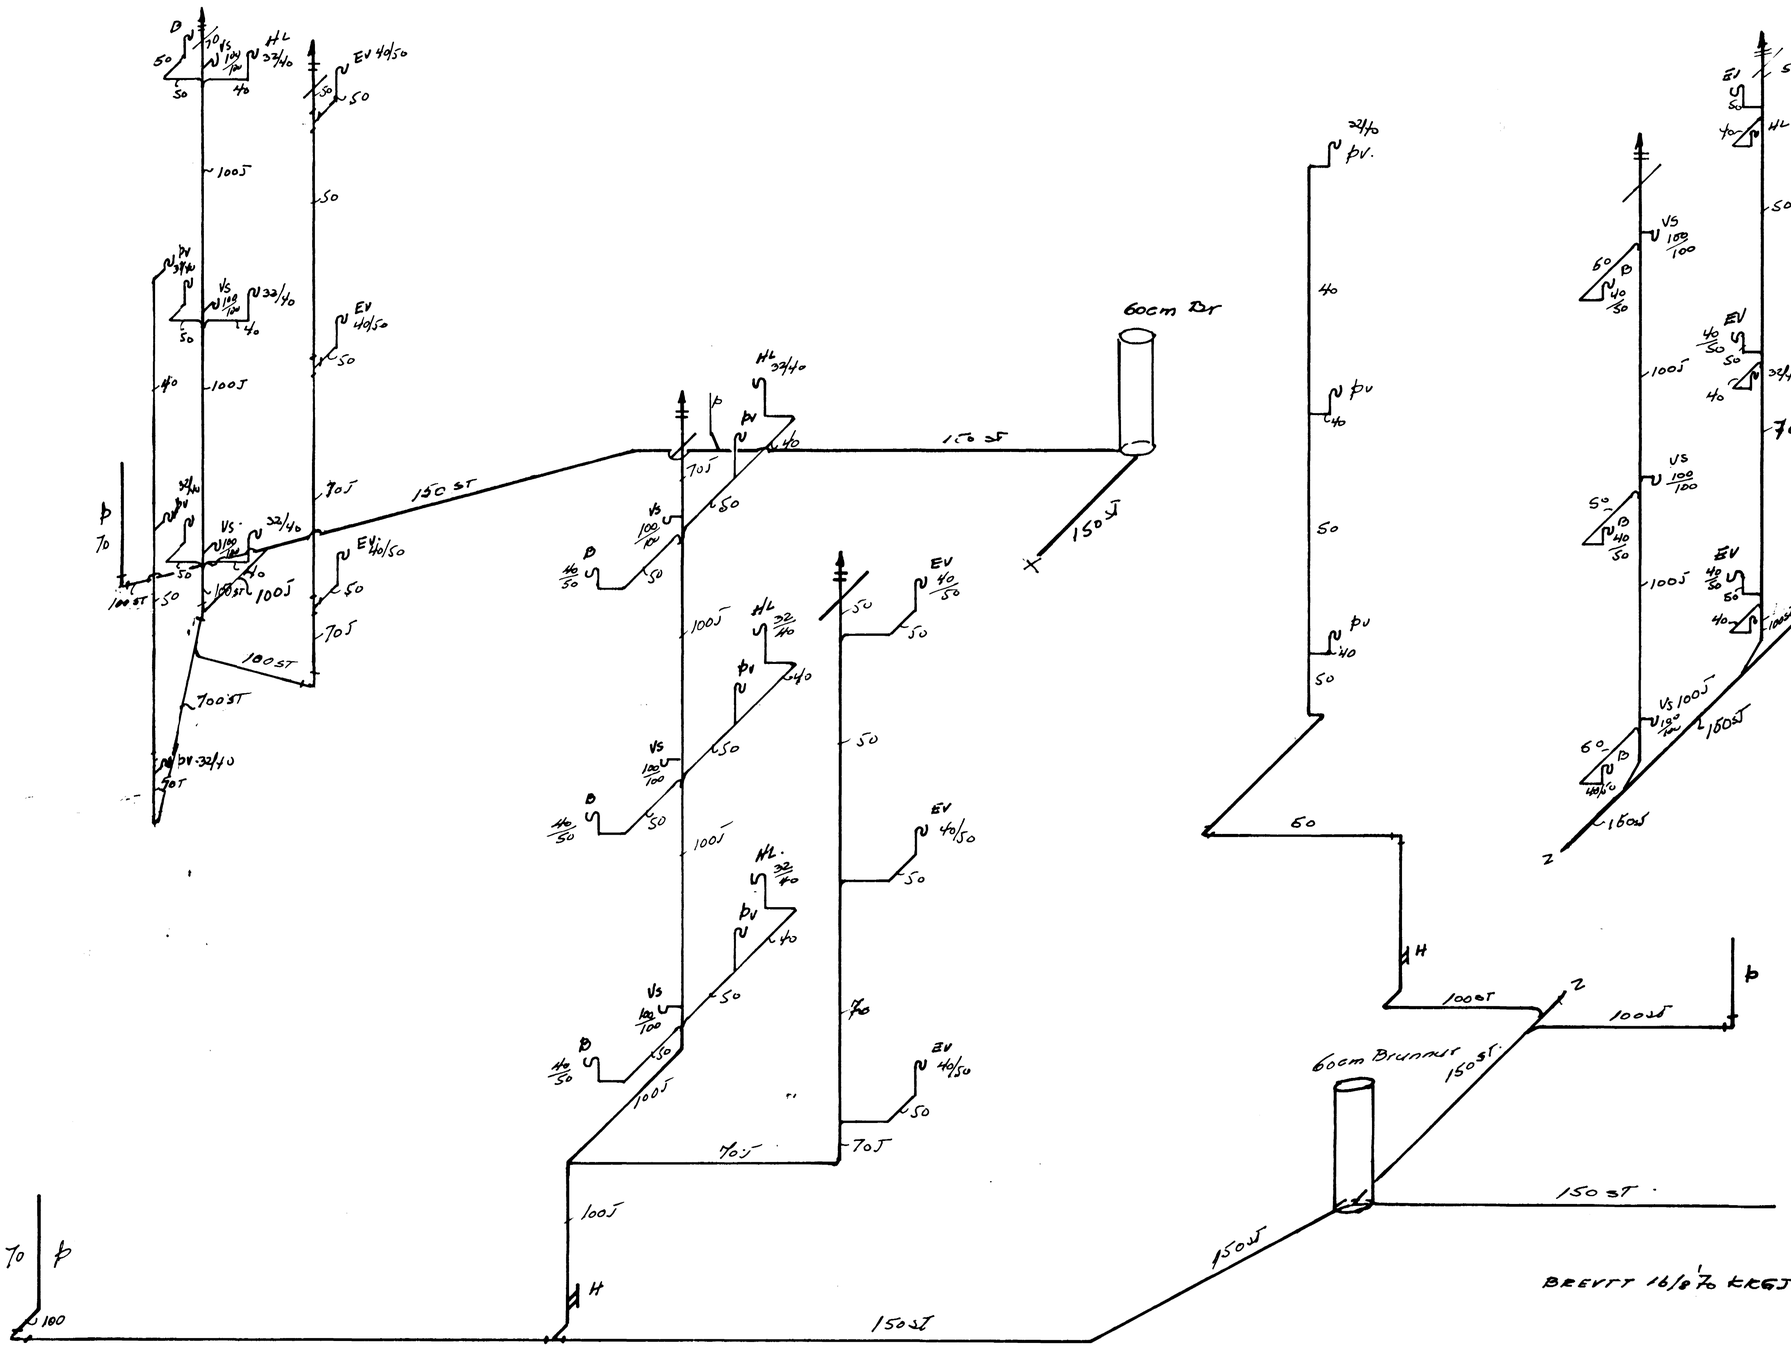

HJALLABRAUT 7 SKOLP	1:	DAGS.	18/6 70
		TEIKN.	Kolb.
		JÓN & Þorv. S/F.	
KOLBEINN KG JONSSON TEKNIFR. SIMI 10963	TEIKN. 7015 BL. 2 OF 7		