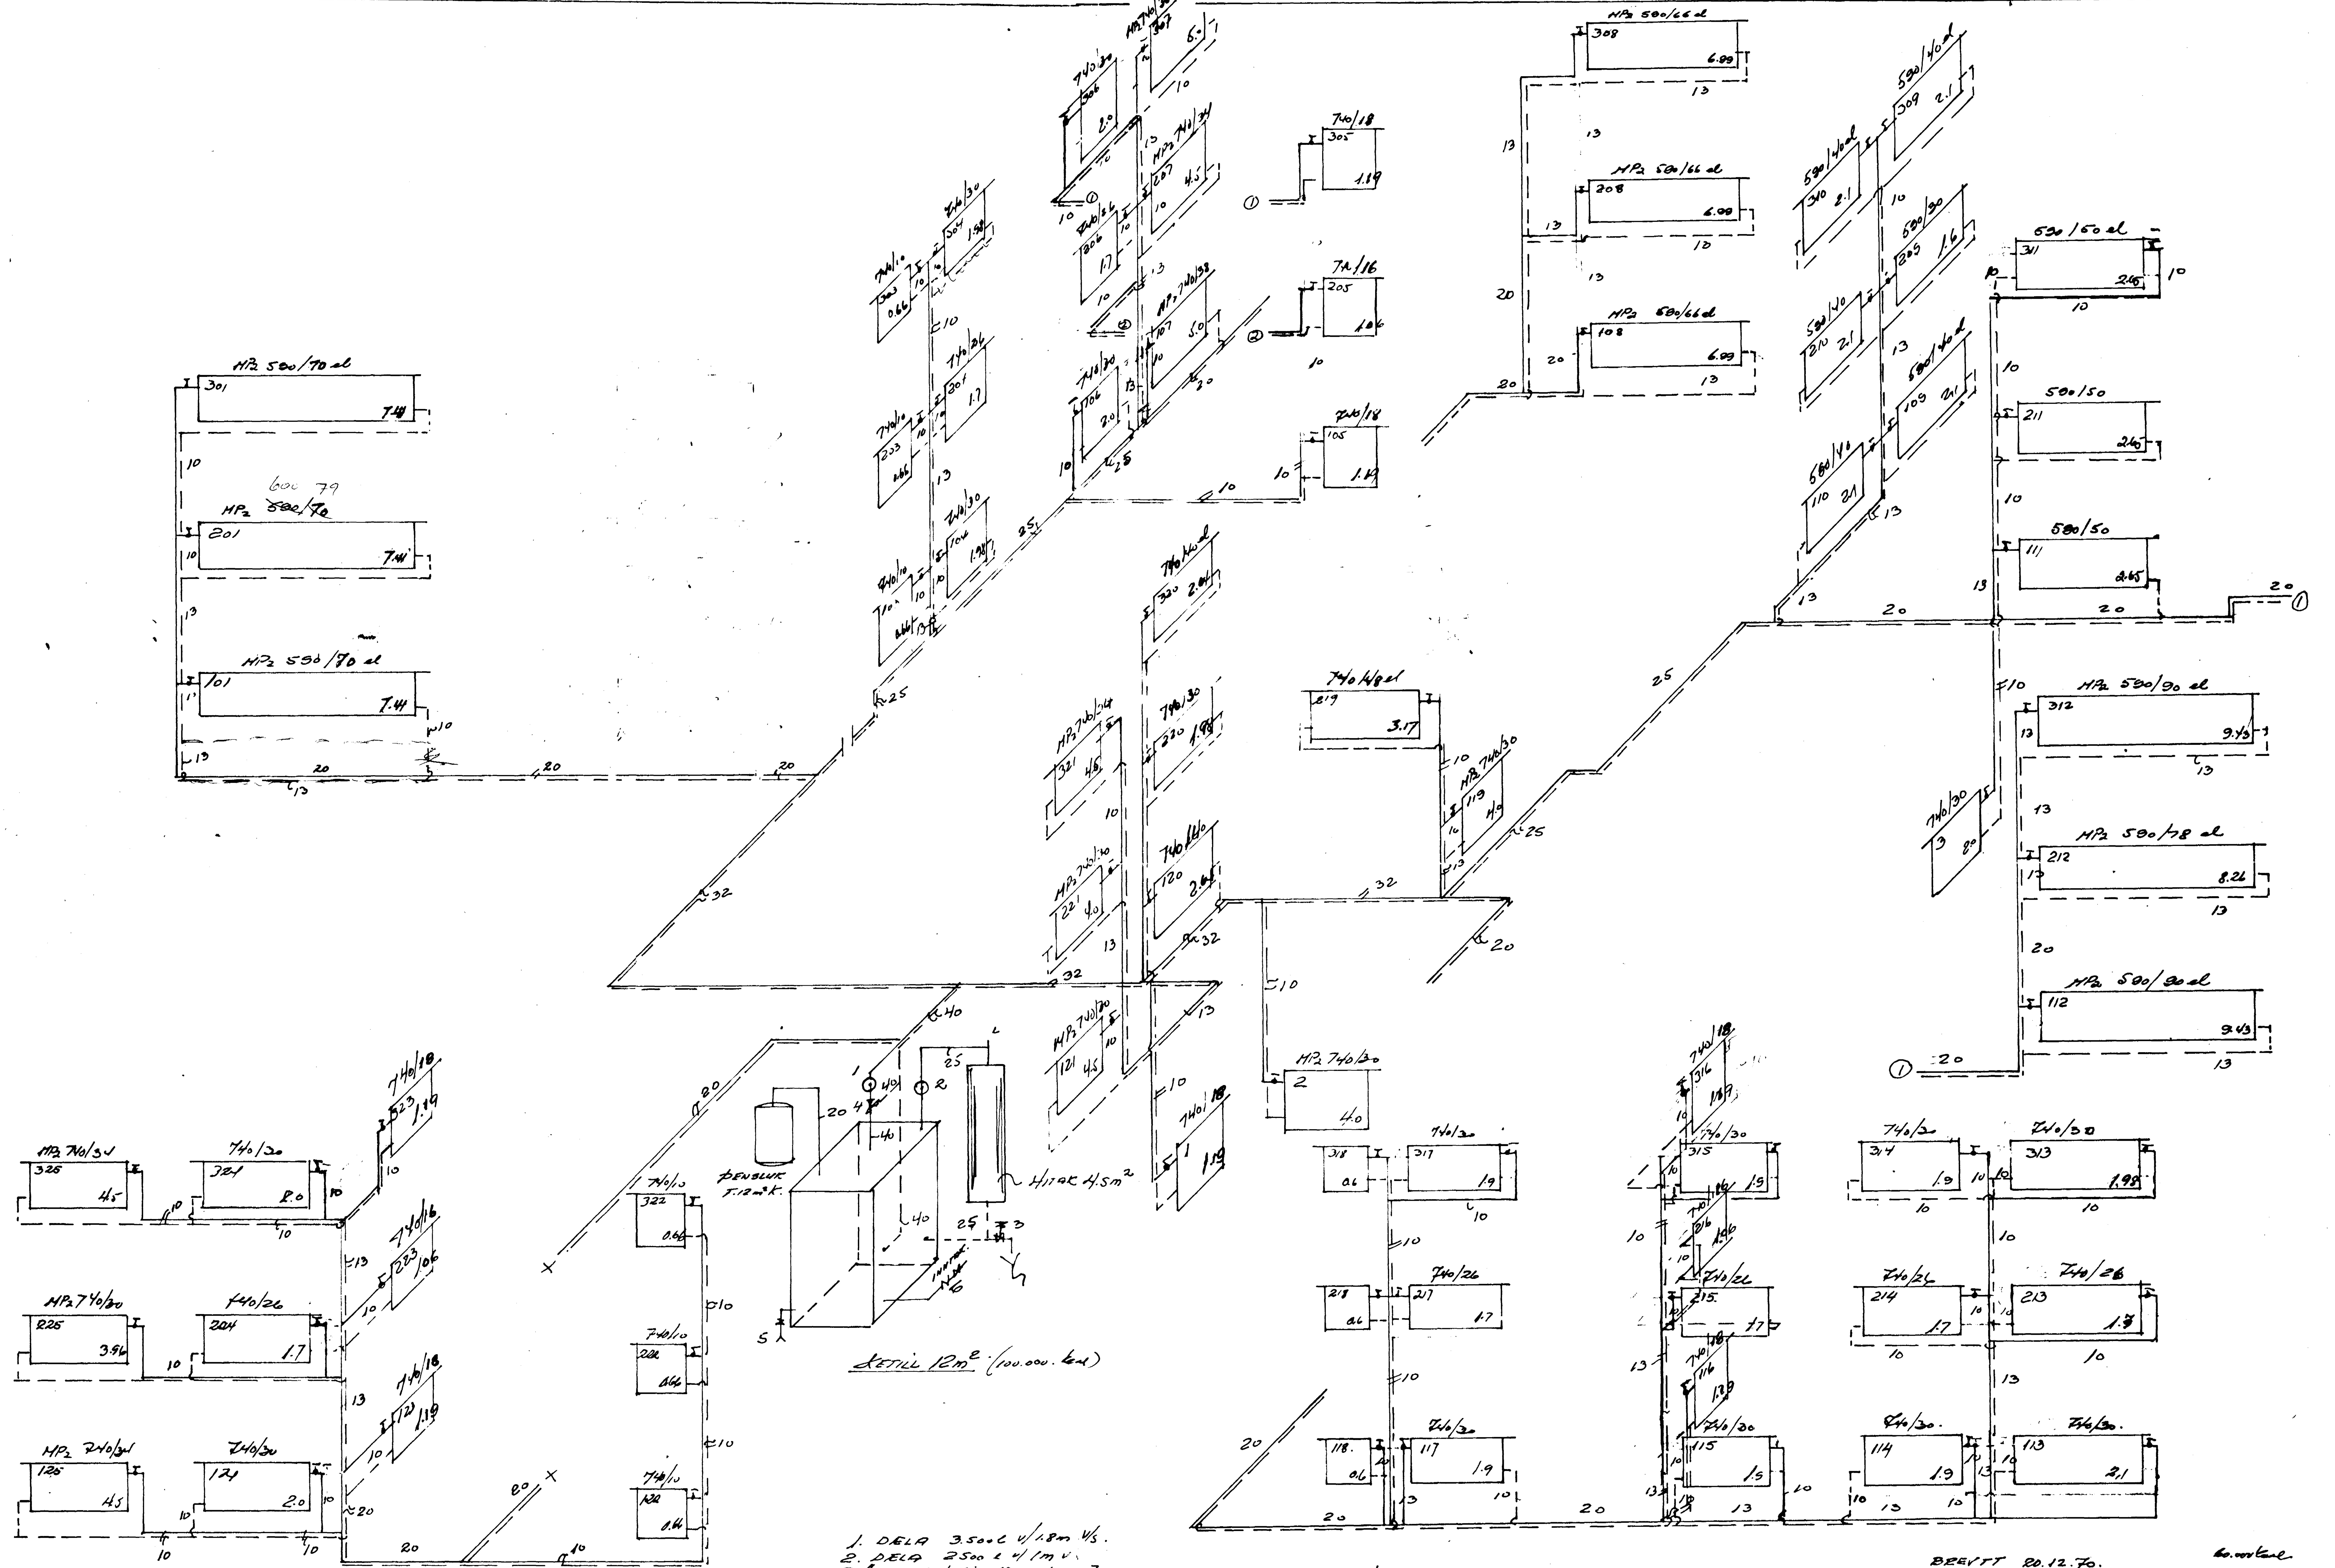

1. DELA 3.500 l v/1.8m V/S.
2. DELA 2500 l v/1m V.
3. Öryggisloki 1" 1.5kg/cm².
4. BLÖNDUNARLOKI 1".
5. AFTÖPPUNARLOKI
6. ÁFYLLILOKAR.
OFNKRANAR SJÁLFV.
OFNAR HP 3-ÁLOFNAR

PÍPUR EINANGRIST MEÐ
ÁL-GLERULL + SÍSAL-
PAPPÍR. HIN. 2c H.H.

BREYTT 20.12.70.
29.5.71 Kall.

HJALLABRAUT 7	DAGS.	10/7 70
HITALAGNIR	TEIKN.	Kall
	JÓN & ÞÓRV.	
KOLBEINN K. JÓNSSON	TEIKN. NR	7016
TÆKNIFR. S. 10863	BL. 7 AF 7	