HJALLABRAUT NR. ~~82~~ 92

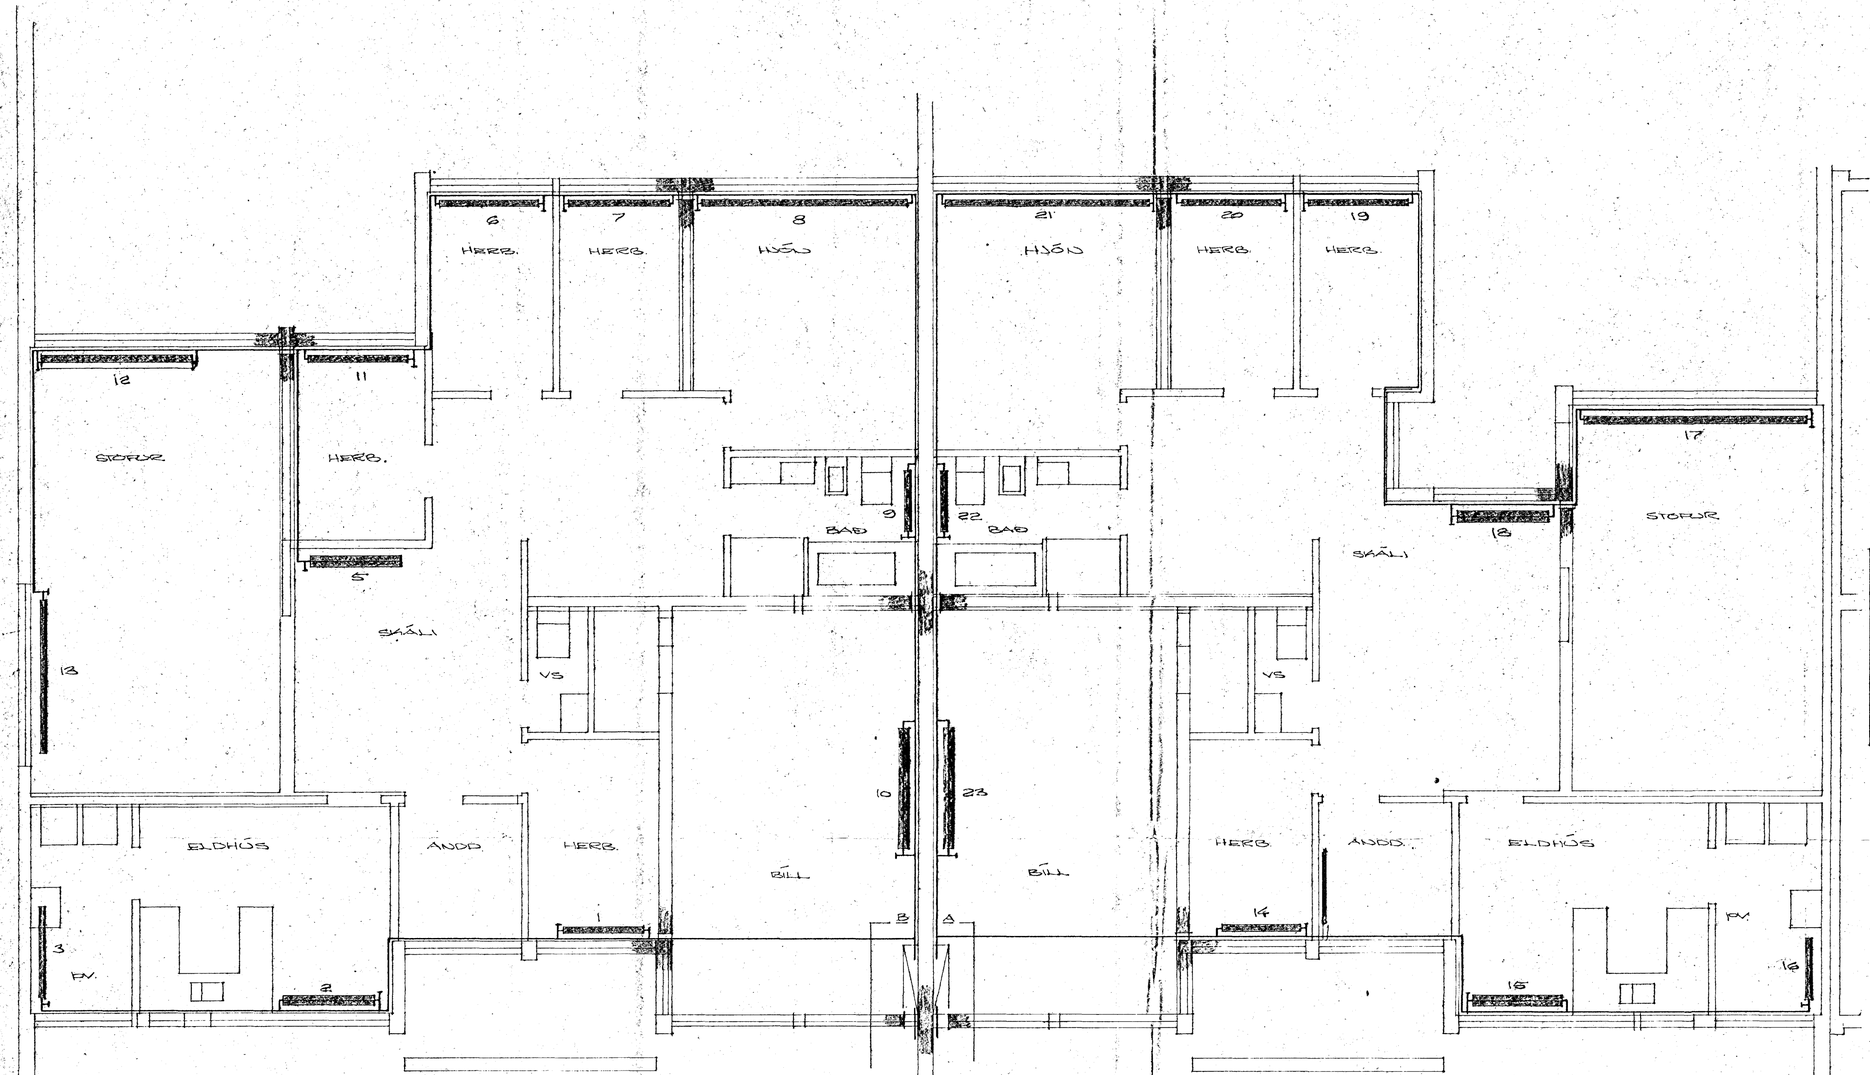

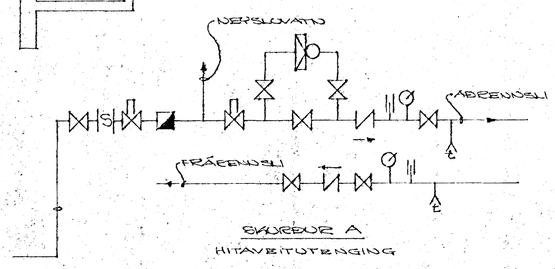

SKÚRBUR B ER SPEGILMYND AF SKÚRBI A

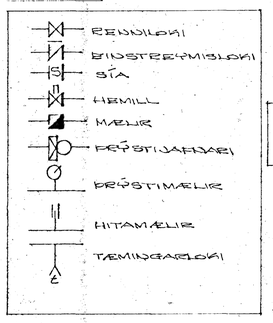

GRUNDMYND, M=1:50

HÚS NR. 90

ORÐALISTI		
NR.	GERÐ	TENGING
1	VA77-1300	Φ10 BC
2	EVA70-1500	Φ10 AD
3	V77-1500	Φ10 AB
5	EVA63-1500	Φ10 AB
6	VA63-1650	Φ10 BC
7	V63-1650	Φ10 AD
8	V63-3000	Φ10 AD
9	V62-1000	Φ10 BC
10	EVA70-2000	Φ10 BC
11	V63-1650	Φ10 BC
12	EVA70-2500	Φ10 AD
13	VA21-2500	Φ10 CD

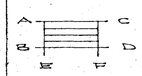

HÚS NR. 92

ORÐALISTI		
NR.	GERÐ	TENGING
14	VA77-1300	Φ10 AD
15	EVA70-1500	Φ10 BC
16	V77-1000	Φ10 CD
17	VA63-3700	Φ10 BC
18	EVA63-1500	Φ10 AD
19	VA63-1650	Φ10 AD
20	V63-1650	Φ10 BC
21	V63-3000	Φ10 BC
22	V62-1000	Φ10 AD
23	EVA70-2000	Φ10 AD

ÞETTAÐ ER MEÐ ÚTTAL ÖRÐUM, STILLINGÐ OG LOFTSKRÚFA Á ÖLLUM ÖRÐUM, DANFOSS RAVL-LOKAR Á ÖLLUM ÖRÐUM, NEMA Í ÞVOTTAHÚSI BAÐI OG BÍLAGEYMSLU, FAR SEM DANFOSS RUVC-LOKAR, PÍPUR VERÐULEGAR SVARTAR SKAL MÁLA MEÐ ÁSFALTMÁLNINGU OG EINANGRA MEÐ MINNST 50 MM GLERÚLLARHÓLKUM OG VERJA MEÐ RÁSTÚÐI. VEGGSTEINAÐGERÐ 2½ FRÁGENGIST EÐA STEINOLL. ÞAKEINAÐGERÐ 4" FRÁGENGIST EÐA STEINOLL. ÞVOTTAIT GLER Í GLUGGUM, PÍPUR LIGGI Í EINANGRUN ÚTVEGGJA EÐA Í GÓLFFRÁGENGUM.
EF ÖÐRUVÍSI GANGTEGUND EN ÚTTAL ER VALIÐ, SKAL VERÐFÆR. AÐGERÐARÞÓKA ÓFULLNÆGJANDI.

HAFNARFIRÐI Í ÁGÚST 1975
ARNARHRAUNI 47 50687

HITAKERFI
GRUNDMYND

Sigurður Ingvarsson, VMFÍ