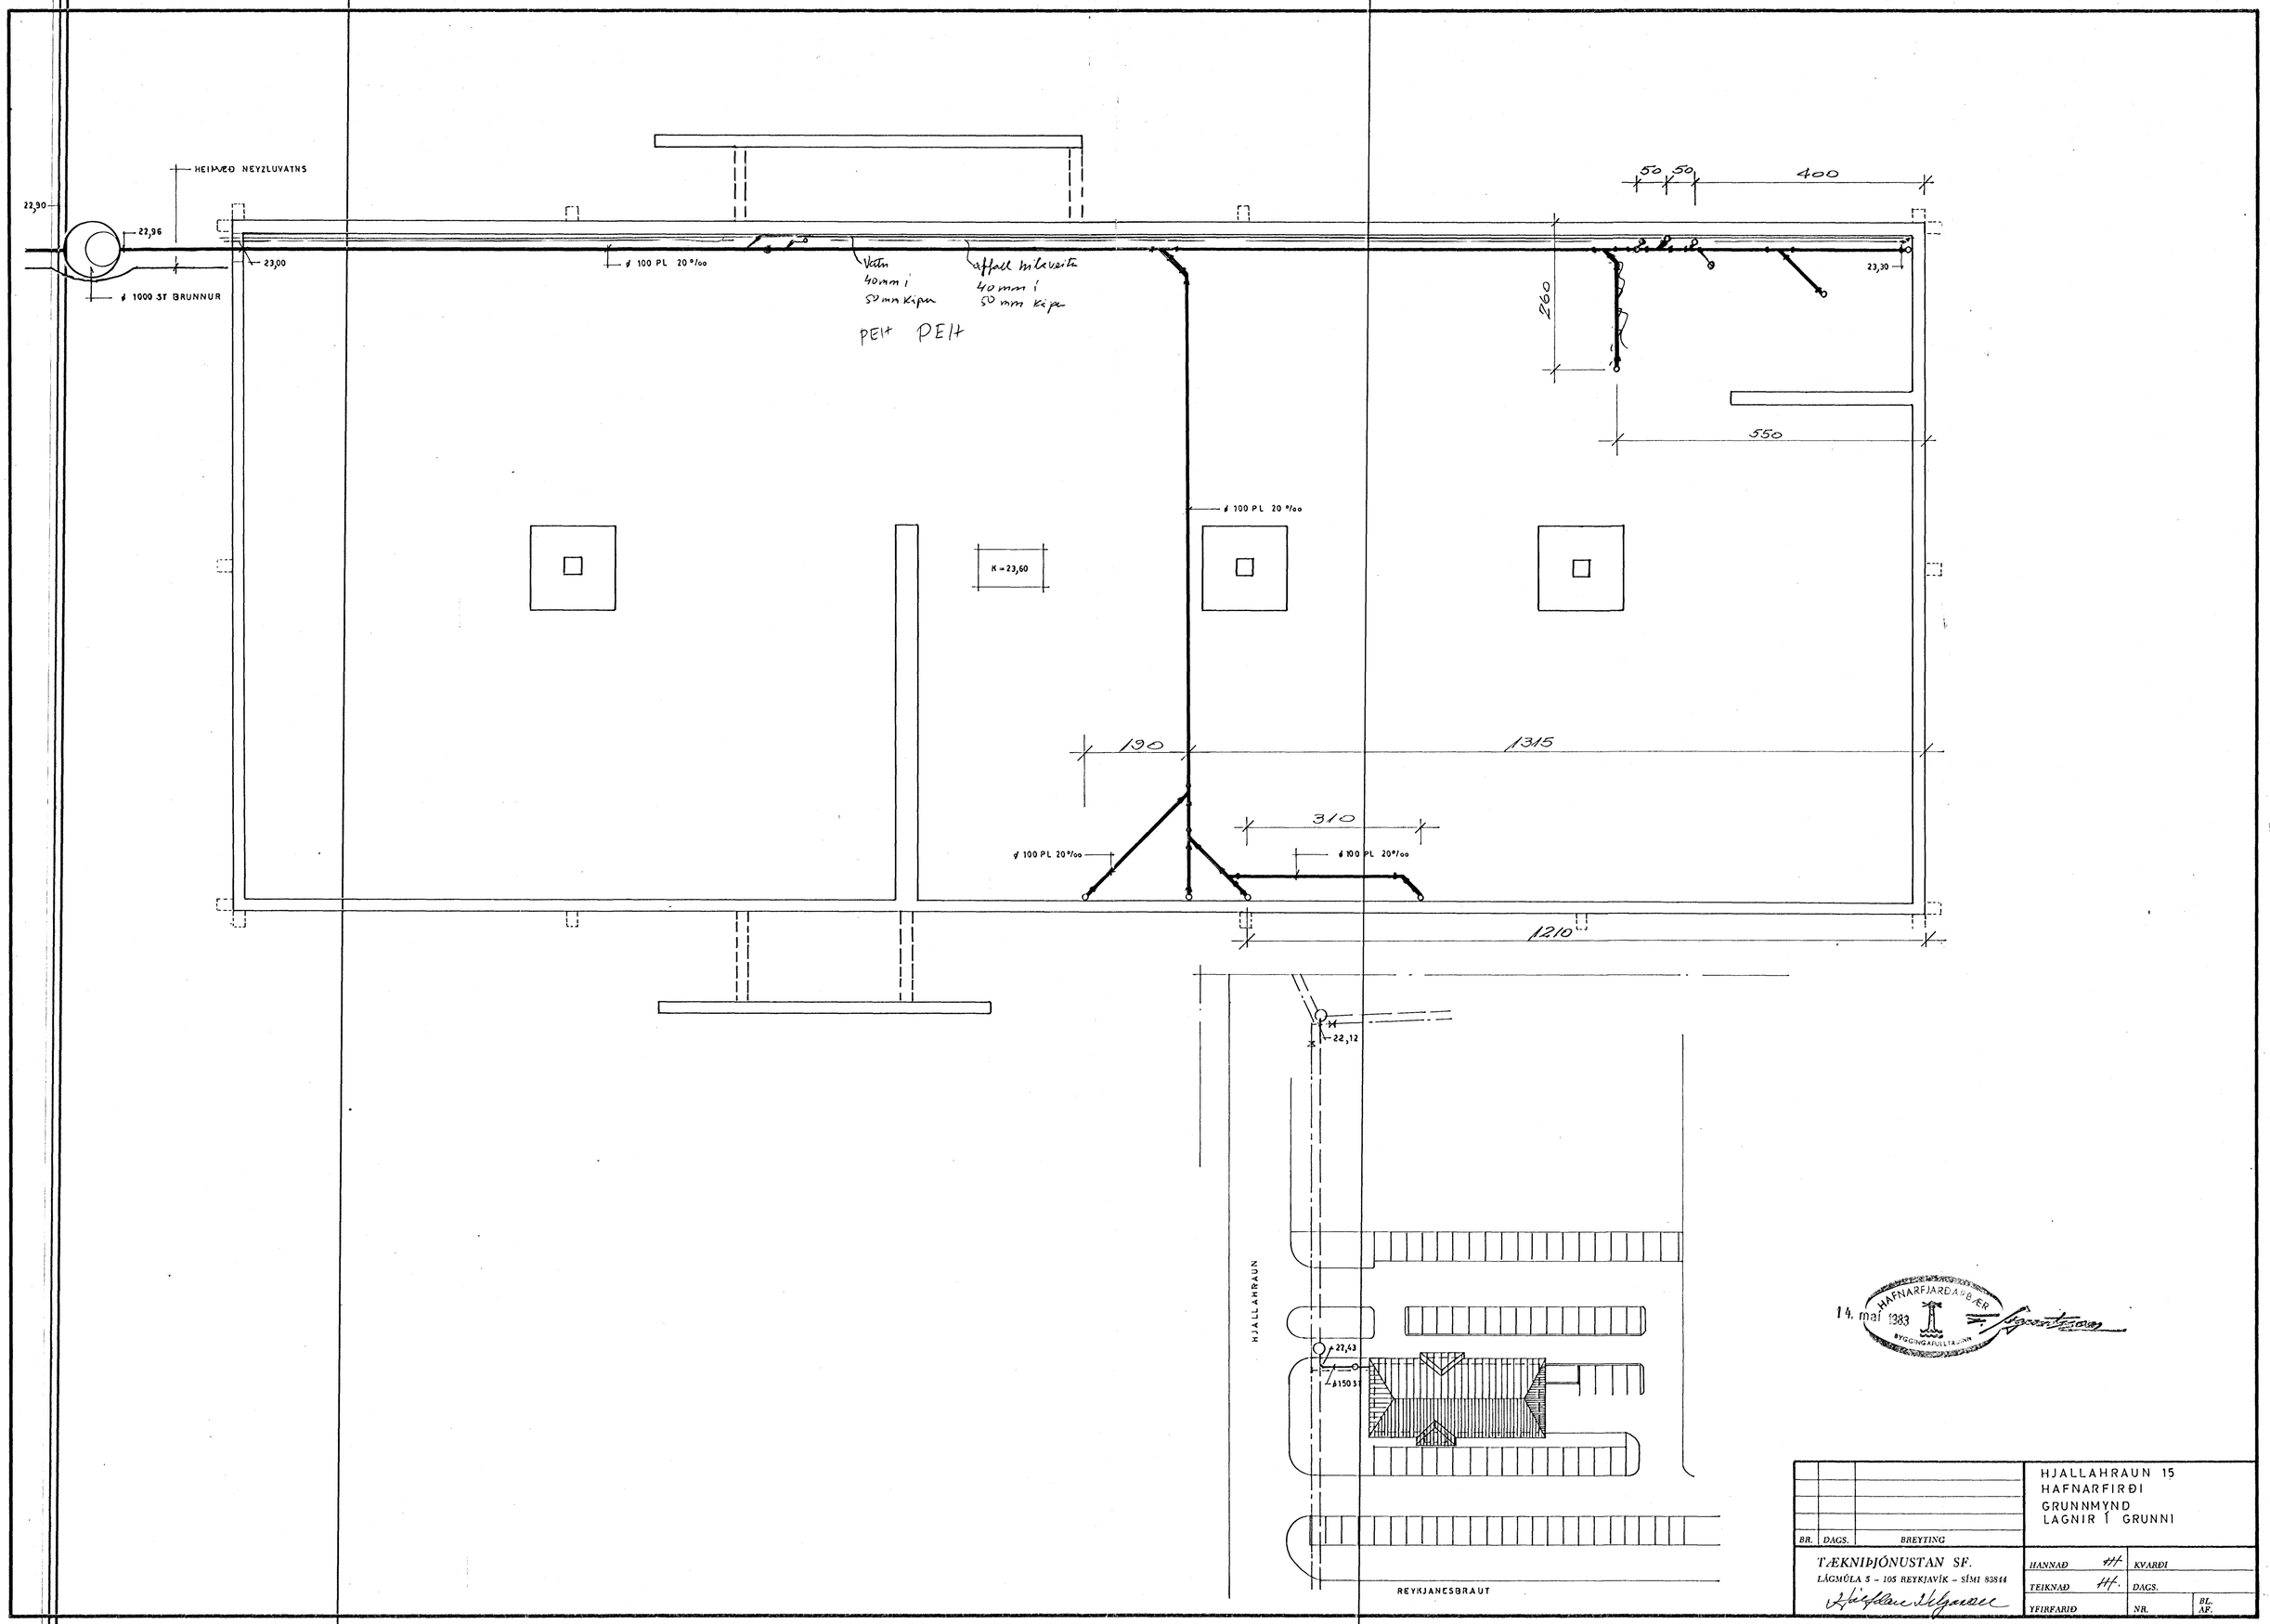
HEIMÆÐ NEYZLUVATNS
22,90
22,96
23,00
ø 1000 ST BRUNNUR
ø 100 PL 20 °/oo
Vatn
40mm í
50mm kápu
affall hilaveitu
40mm í
50mm kápu
PEH PEH
50 50
400
260
23,30
550
ø 100 PL 20 °/oo
K = 23,60
190
1315
310
ø 100 PL 20°/oo
ø 100 PL 20°/oo
1210
22,12
HJALLAHRAUN
27,43
ø150 ST
REYKJANESBRAUT
HAFNARFJARÐARBÆR
14. maí 1983
BYGGINGAFULLTRÚINN
HJALLAHRAUN 15
HAFNARFIRÐI
GRUNNMYND
LAGNIR Í GRUNNI
BR.
DAGS.
BREYTING
TÆKNIÞJÓNUSTAN SF.
LÁGMÚLA 5 - 105 REYKJAVÍK - SÍMI 83844
HANNAÐ
KVARÐI
TEIKNAÐ
DAGS.
YFIRFARIÐ
NR.
BL.
AF.