





Samþykkt þann

13 JUNI 2002

Byggingafultrúinn í Hafnarfirði  
F.h. Sigurbjartur Halldórsson

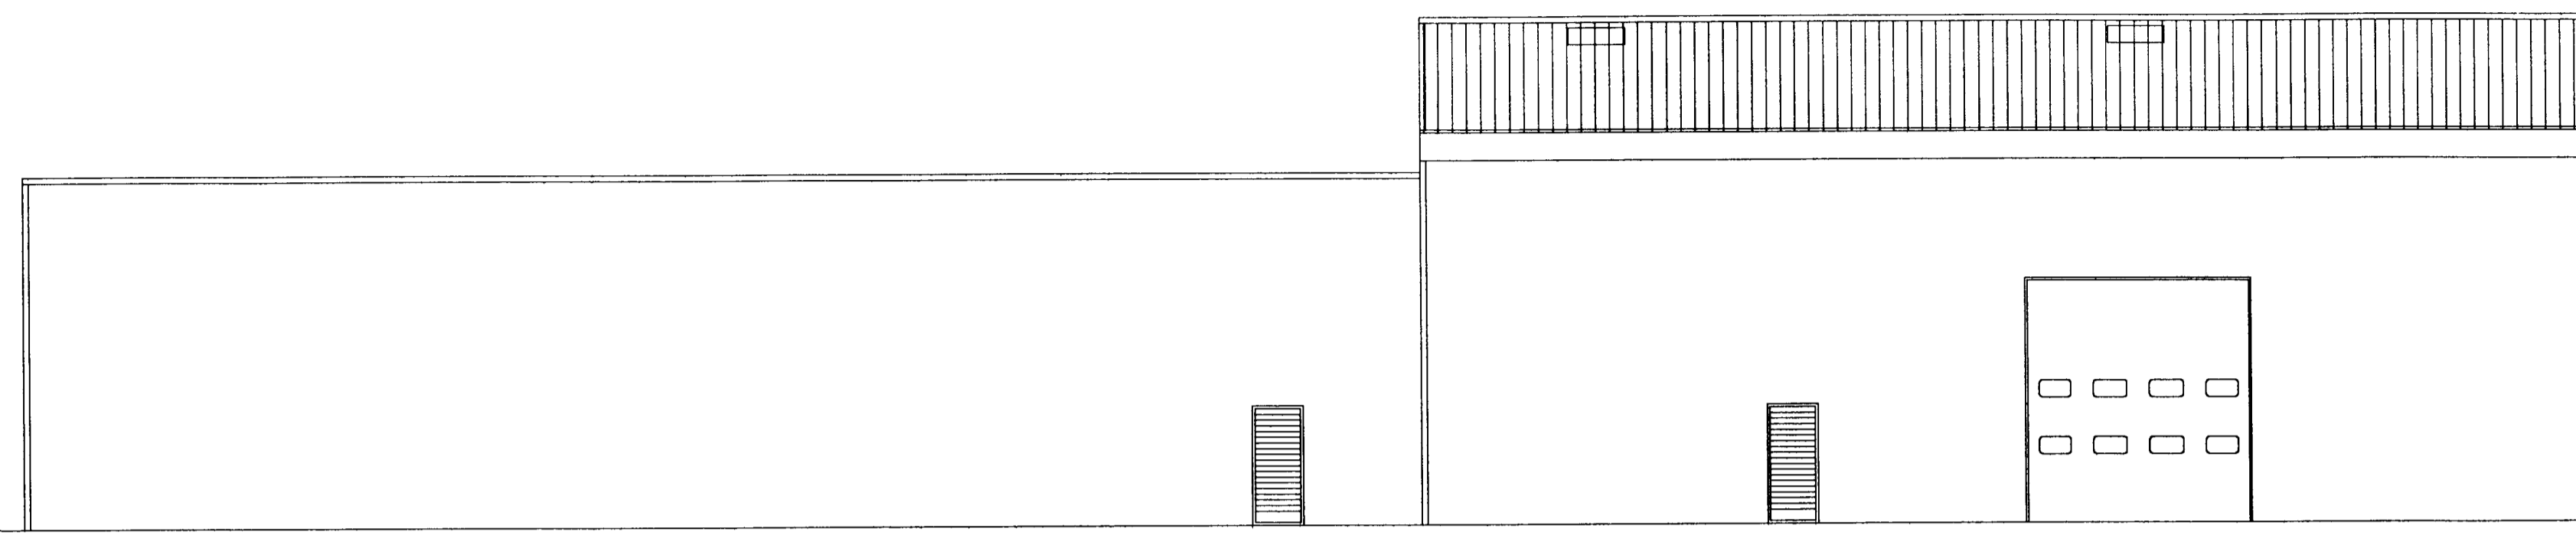

NORÐURHLIÐ EFTIR BREYTINGU.

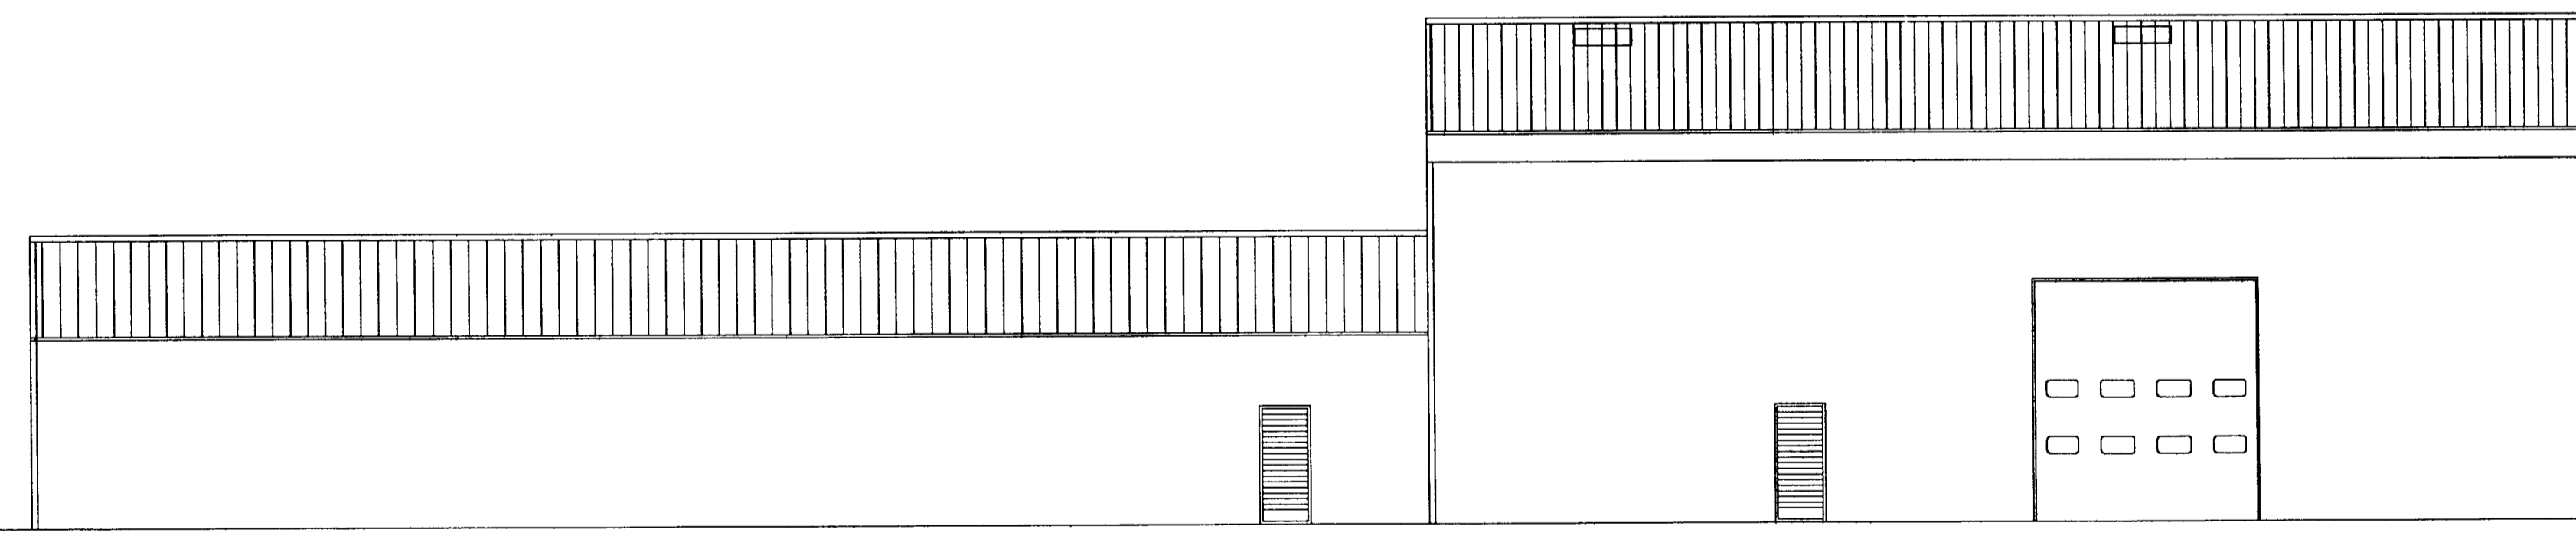

NORÐURHLIÐ FYRIR BREYTINGU.

xx.xx.xxxx  
TEIKNINGU EFTIR FT

HJALLAHRAUN 2.  
TRÉSMÍÐAVERKSTÆÐI  
UTLITSMYNDIR, NORÐUR.

A-2

HANNAÐ : . SVK TEIKNNAÐ : . SVK DAGS : . 20.04.2002 MKV : . 1:100 VERN : .

TEIKNISTOFA

Sveinn Karlsson  
SVEINN KARLSSON TÆKNIFRÆÐINGUR FTFI  
STRANDGÖTU 28 220 HAFNARFJÖRÐUR  
S.896 4005 / 555 4270 NETF. SVEINKI@MMEDIA.IS KT.131247-2069