
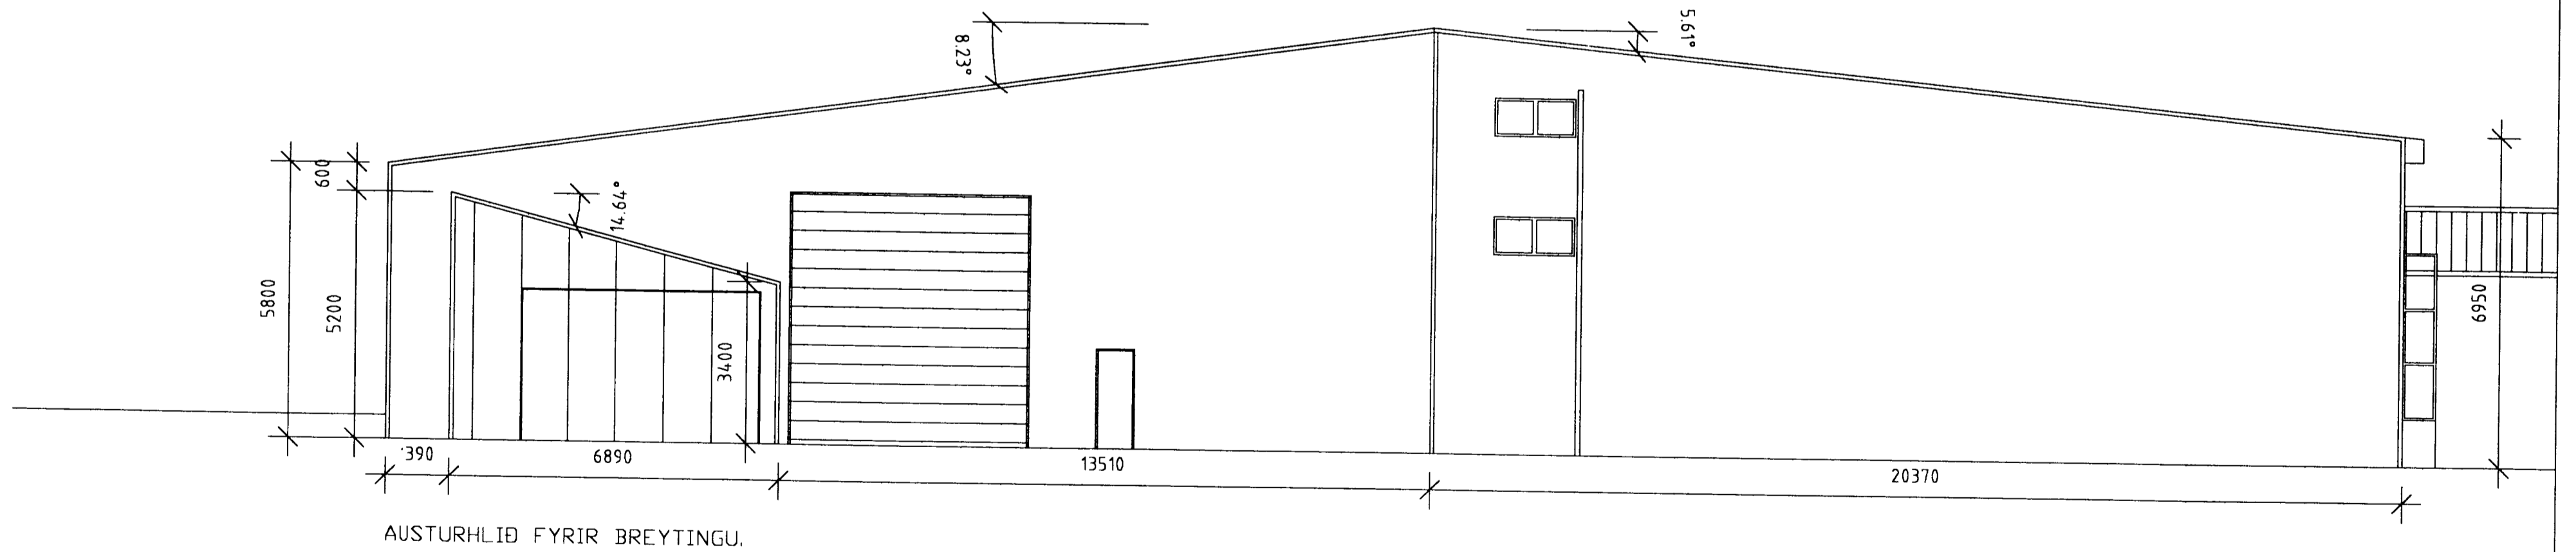


Samþykkt þann

13 JUNÍ 2002

Byggingafulltrúinn í Hafnarfirði  
F.h. Sigurbjartur Halldórsson

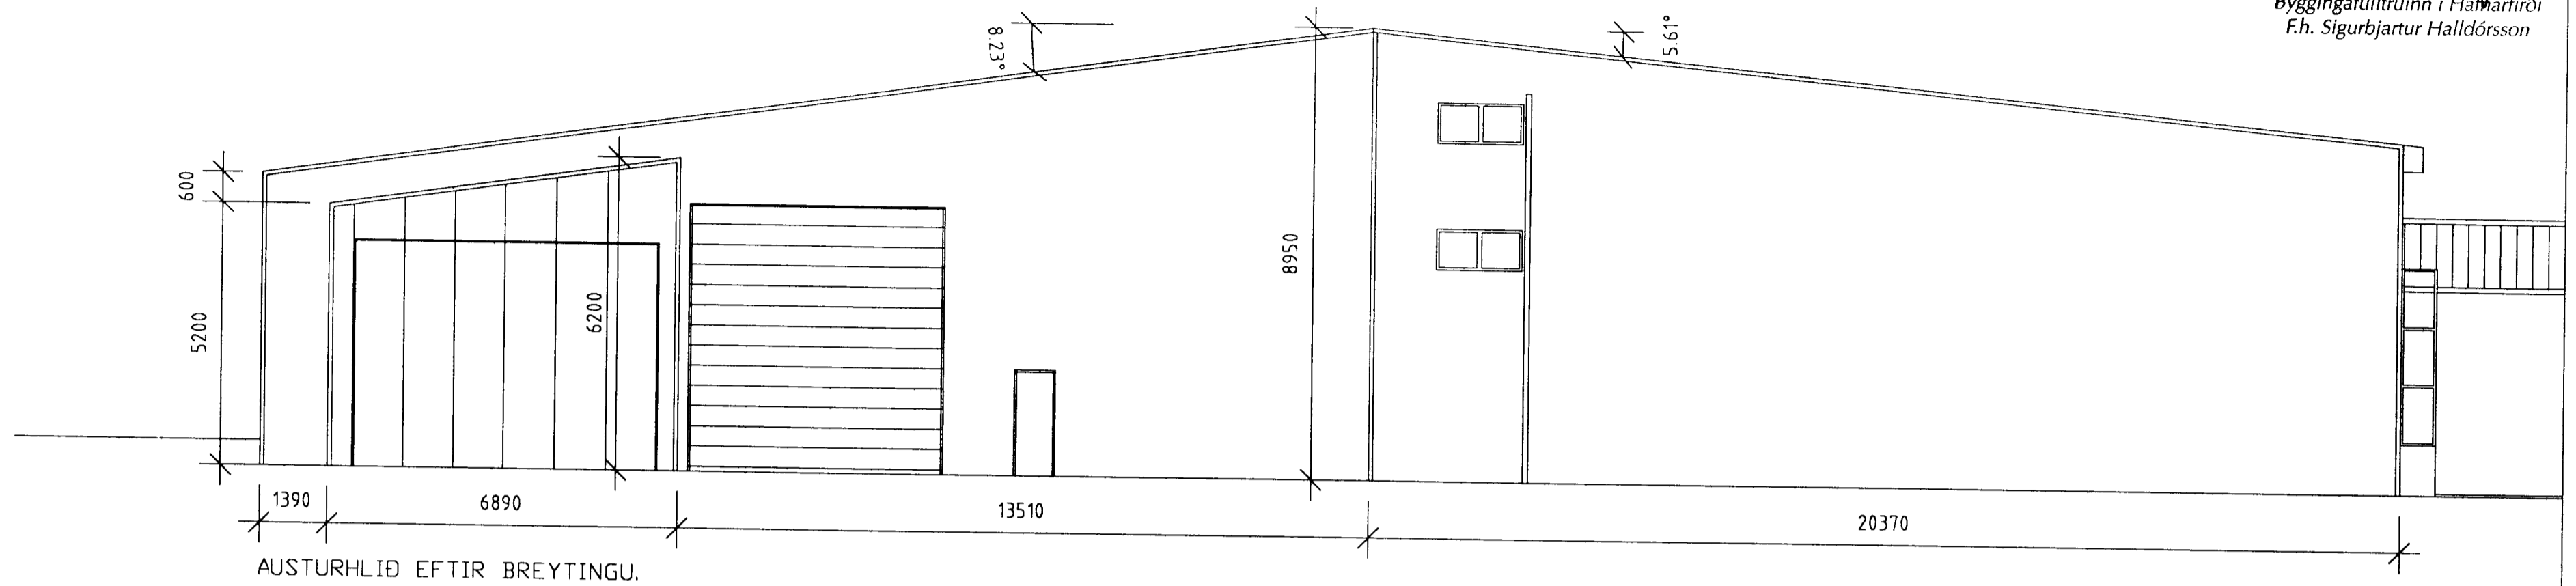

BYGGINGA  
TEIKNINGU FIRM

HJALLAHRAUN 2.  
TRÉSMÍÐAVERKSTÆÐI  
ÚTLITSMYNDIR, AUSTUR.

A-3

HANNAÐ : SVK TEIKNNAÐ : SVK DAGS : 20.04.2002 MKV : 1:100 VERN : 1:1

*Sveinn Karlsson* 22.04.02  
SVEINN KARLSSON TÆKNIFRÆÐINGUR FTFI

STRANDGÖTU 28 220 HAFNARFJÖRÐUR  
S.896 4005 / 555 4270 NETF. SVEINKI@MEDIA.IS KT.131247-2069

TEIKNISTOFA