





Samþykkt þann

13 JUNI 2002

Byggingafultrúinn í Hafnarfirði
F.h. Sigurbjartur Halldórsson

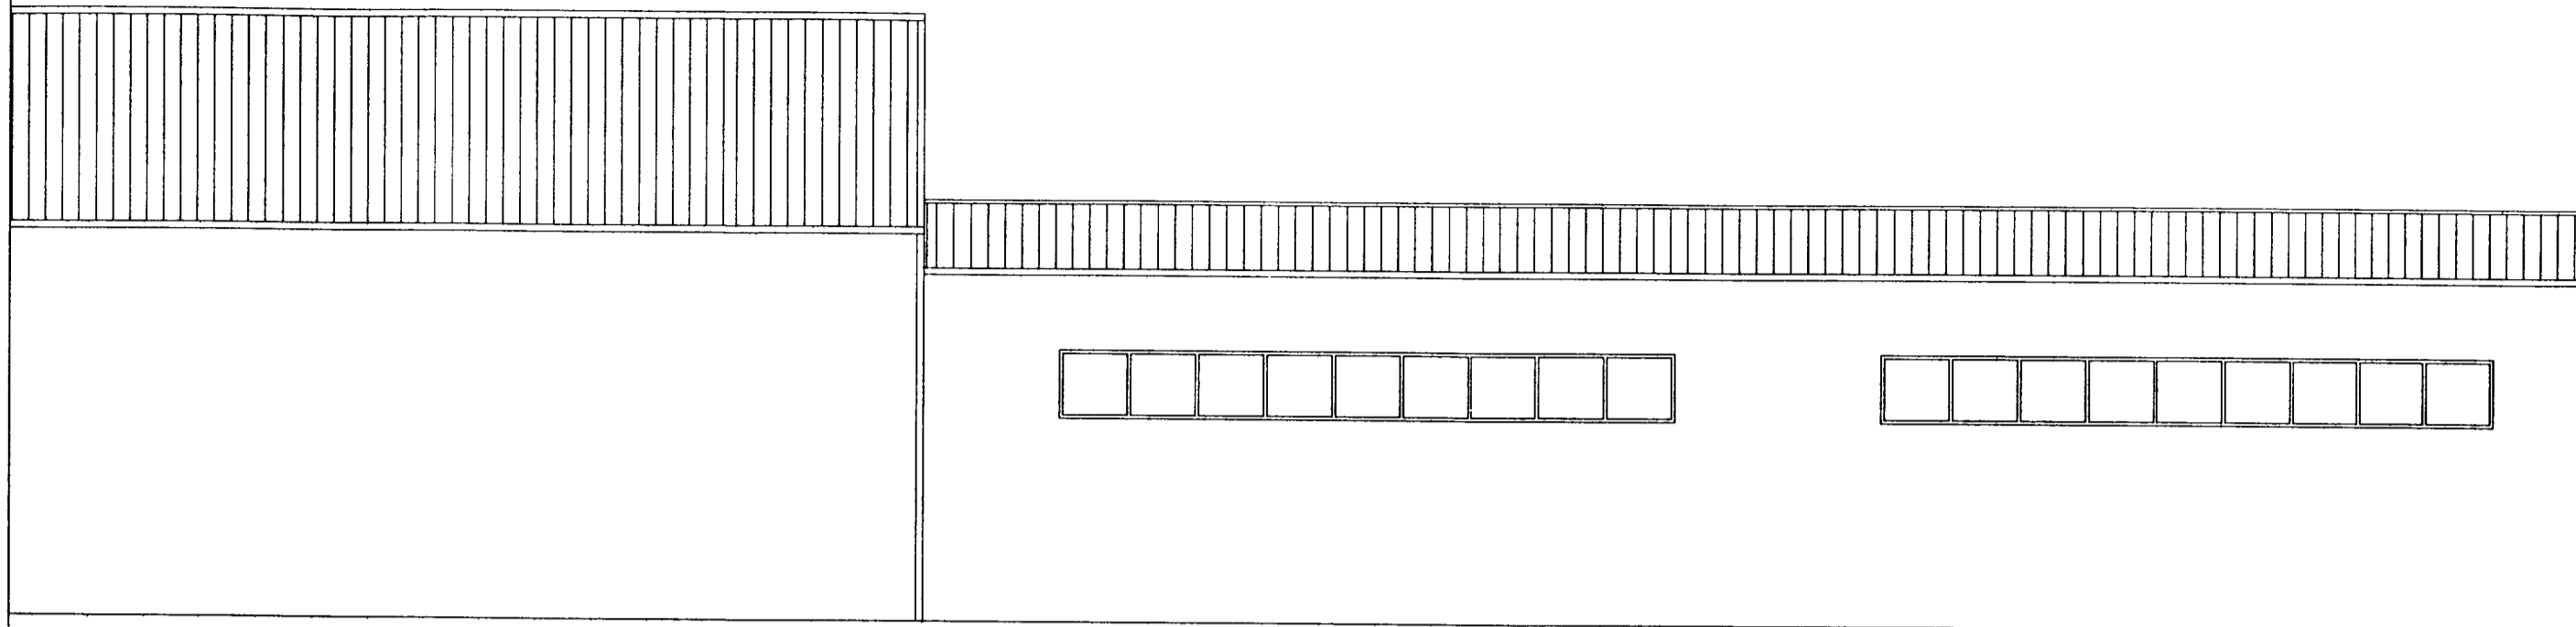

SUÐURHLIÐ EFTIR BREYTINGU.

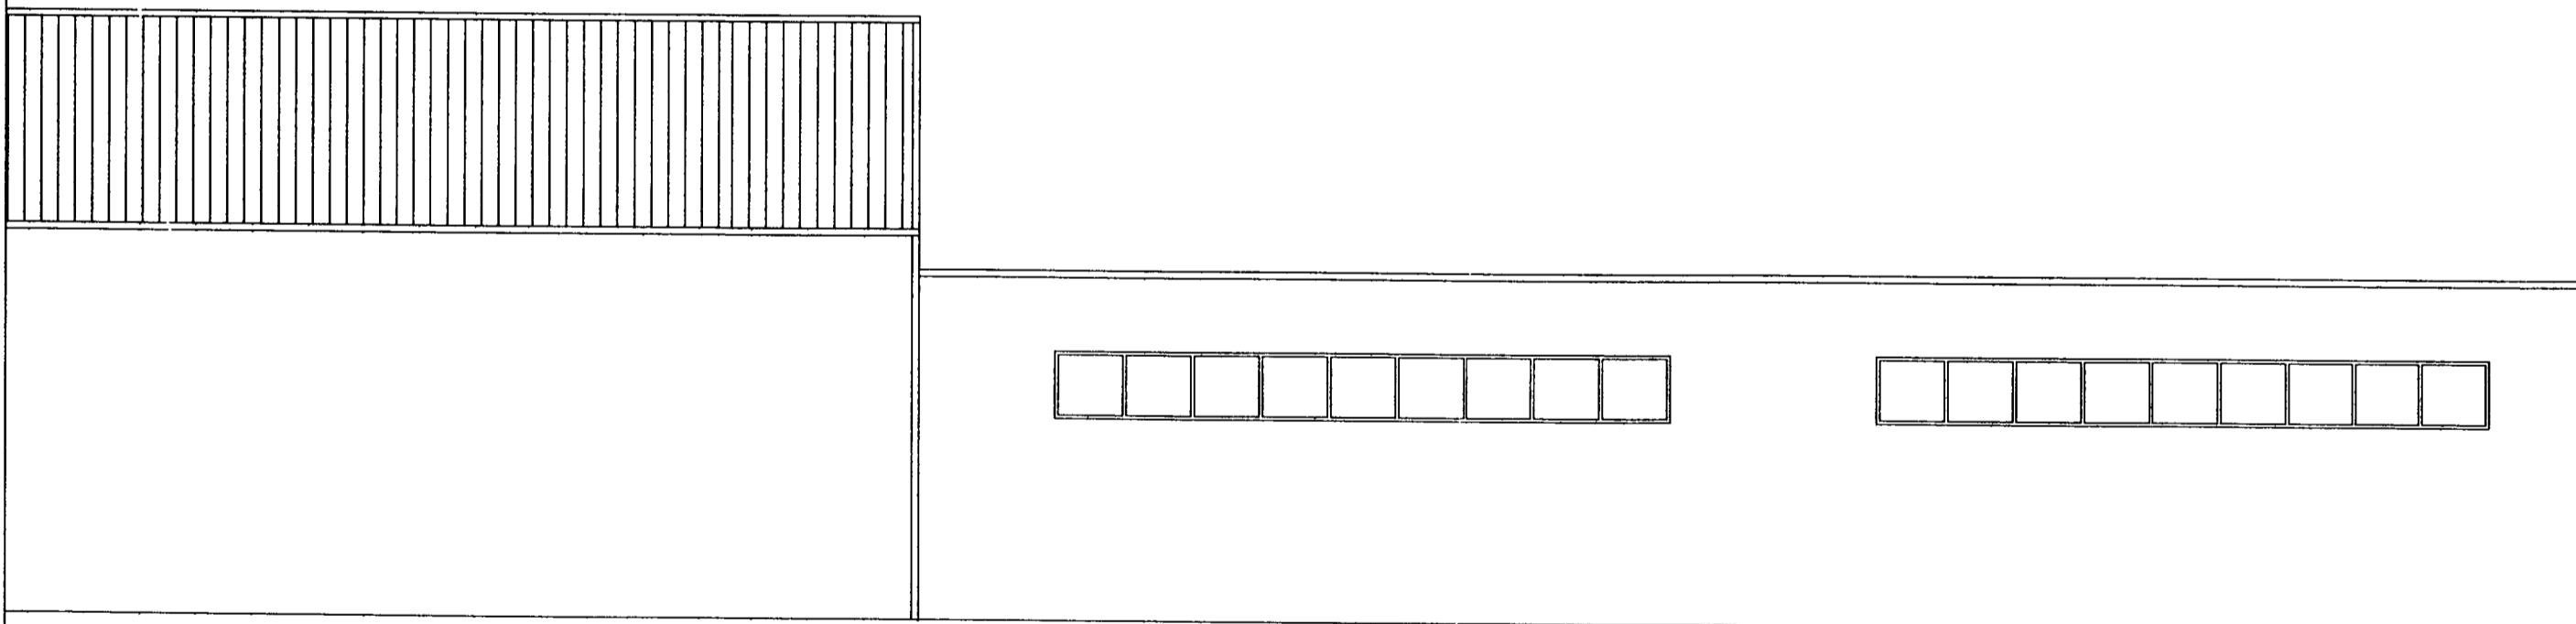

SUÐURHLIÐ FYRIR BREYTINGU.

KK. 11. 1111
TEIKNINGU BIL. YTT

HJALLAHRUN 2.
TRÉSMÍÐAVERKSTÆÐI
ÚTLITSMYNDIR, SUÐUR.

A-4

HANNAÐ : . SVK TEIKNNAÐ : . SVK DAGS : . 20.04.2002 MKV : . 1109 VERN : . X

TEIKNISTOFA

Sveinn Karlsson 22.04.02
SVEINN KARLSSON TÆKNIFRÆÐINGUR FTFÍ
STRANDGÖTU 28 220 HAFNARFJÖRÐUR
S. 896 4005 / 555 4270 NETF. SVEINKI@MEDIA.IS KT. 131247-2069