Samþykkt þann
13 JUNI 2002
Byggingafulltrúinn í Hafnarfirði
F.h. Sigurbjartur Halldórsson

Stærðir efti stækkun matshluta 03.							
	Byggingarár	Matshluti	Bruttóflatarmál		Bruttórúmmál		
		Mhl	m2				
	1970	0,1	703,1		2.193		Skrifstofu og sýningarsvæði
	1979	0,2	2.454,3		15.044		Trefjaframleiðsla
	1983	0,3	181,4		1.020		Trésmíðaverkstæði
	1984	0,4	1.962,3		14.838		Lager og geymslur
	Samtals:		**5.301,1**	m2	**33.095**	m3	
	Beyting:		**0,0**	m2	**242**	m3	Þaki lyft, rúmmálsbreyting
Stærðir fyrir stækkun matshluta 03.							
	Byggingarár	Matshluti	Bruttóflatarmál		Bruttórúmmál		
		Mhl	m2				
	1970	0,1	703,1		2.193		Skrifstofu og sýningarsvæði
	1979	0,2	2.454,3		15.044		Trefjaframleiðsla
	1983	0,3	181,4		778		Trésmíðaverkstæð
	1984	0,4	1.962,3		14.838		Timbursala, geymslu og vinnusvæði
	Samtals:		**5.301,1**	m2	**32.853**	m3	

Skráningartafla:	Hjallahraun 2 Hafnarfirði					**Skrásetjari:**	Sveinn Karlsson										
Landnúmer:	120869					**Kennitala:**	131247-2069										
Matshlutanúmer:	03				Útgáfa 4.01	**Dags.:**	30.3.2002										
Uppskipting og lýsing					**Stærðir**												
D0	D1	D2	D3	D4	D5	D5M	D6	D7	D8	D9	D10a	D10b	D11	D12	D16		D17
Lokun	Rými hæð-roð	Notkun texti	Hofuð-flokkun	Eignar-hald	Bofnflotur m²	Millíflotur m²	Stigar m²	Op m²	Bruttóflotur m²	Bruttóflotur sh < 1,8	Salarhæð min	Salarhæð max	Brutto rúmmál m³	Nettóflotur m²	Birt flatarmál m²	Reiknitala skiptarúmmáls	Skipta-rúmmál m³
		Matshluti			172,8	8,6	2,5	0,0	181,4	0,0			1.019,6	163,6	181,4		932,520
		Botn											34,6				
	01	**1. hæð**			172,8	8,6	2,5	0,0	181,4	0,0			985,0	163,6	181,4		
A	0101	**Trésmíðaverkstæði**	N	0101	172,8	8,6	2,5		181,4		5,20	6,20	985,0	163,6	181,4	5,70	932,520
Athugasemdir																	
Millíflotur er kaffistofa á annarri hæð.																	
Sameignir sumra																	
Eignarhald																	
				Skiptarúmmál													
	Eignar-hald	Notkun texti	Birt flatarmál m²	Sereign m³	Sereign og sameign m³												
	0101	**Trésmíðaverkstæði**	181,4	932,520	932,520												
		Alls	181,4	932,520	932,520												

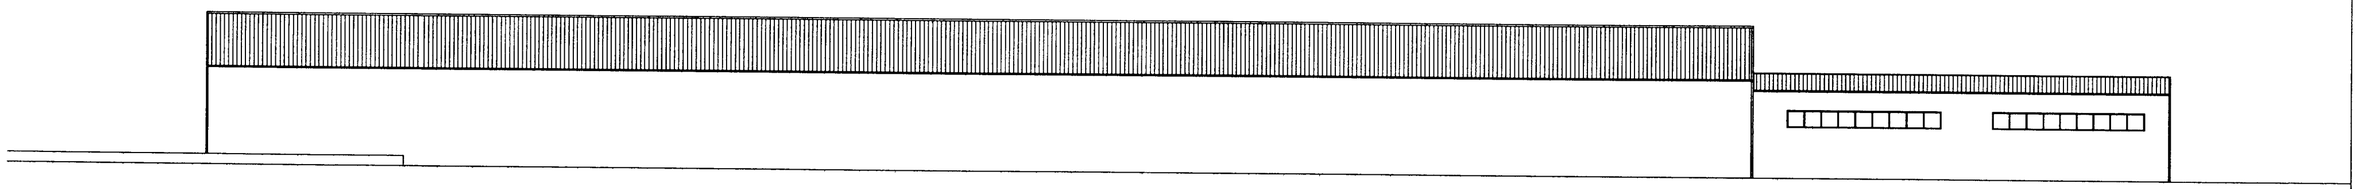

SUÐURHLIÐ EFTIR BREYTINGU.

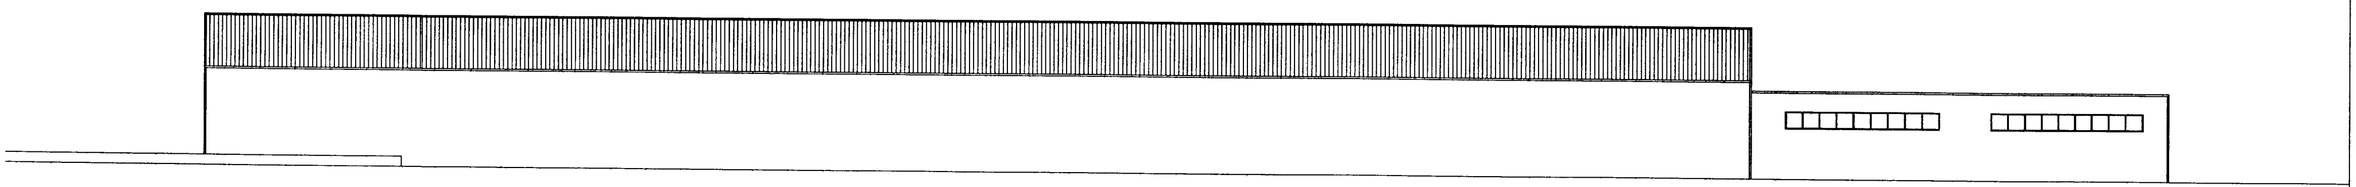

SUÐURHLIÐ FYRIR BREYTINGU.

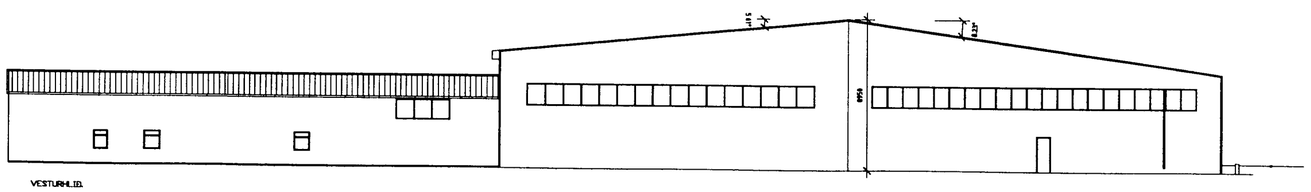

VESTURHLIÐ.

XX.XX.XXXX
TEIKNINGU BREYTT

HJALLAHRAUN 2.

TRÉSMÍÐAVERKSTÆÐI
ÚTLITSMYNDIR, SUÐUR / VESTUR.

A-6

HANNAÐ : . SVK TEIKNAÐ : . SVK DAGS : . 20.04.2002 MKV : . 1:250 VERKN : . X

TEIKNISTOFA
SVEINN KARLSSON TÆKNIFRÆÐINGUR FTFÍ
STRANDGÖTU 28 220 HAFNARFJÖRÐUR
S.896 4005 / 555 4270 NETF. SVEINKI@MMEDIA.IS KT.131247-2069