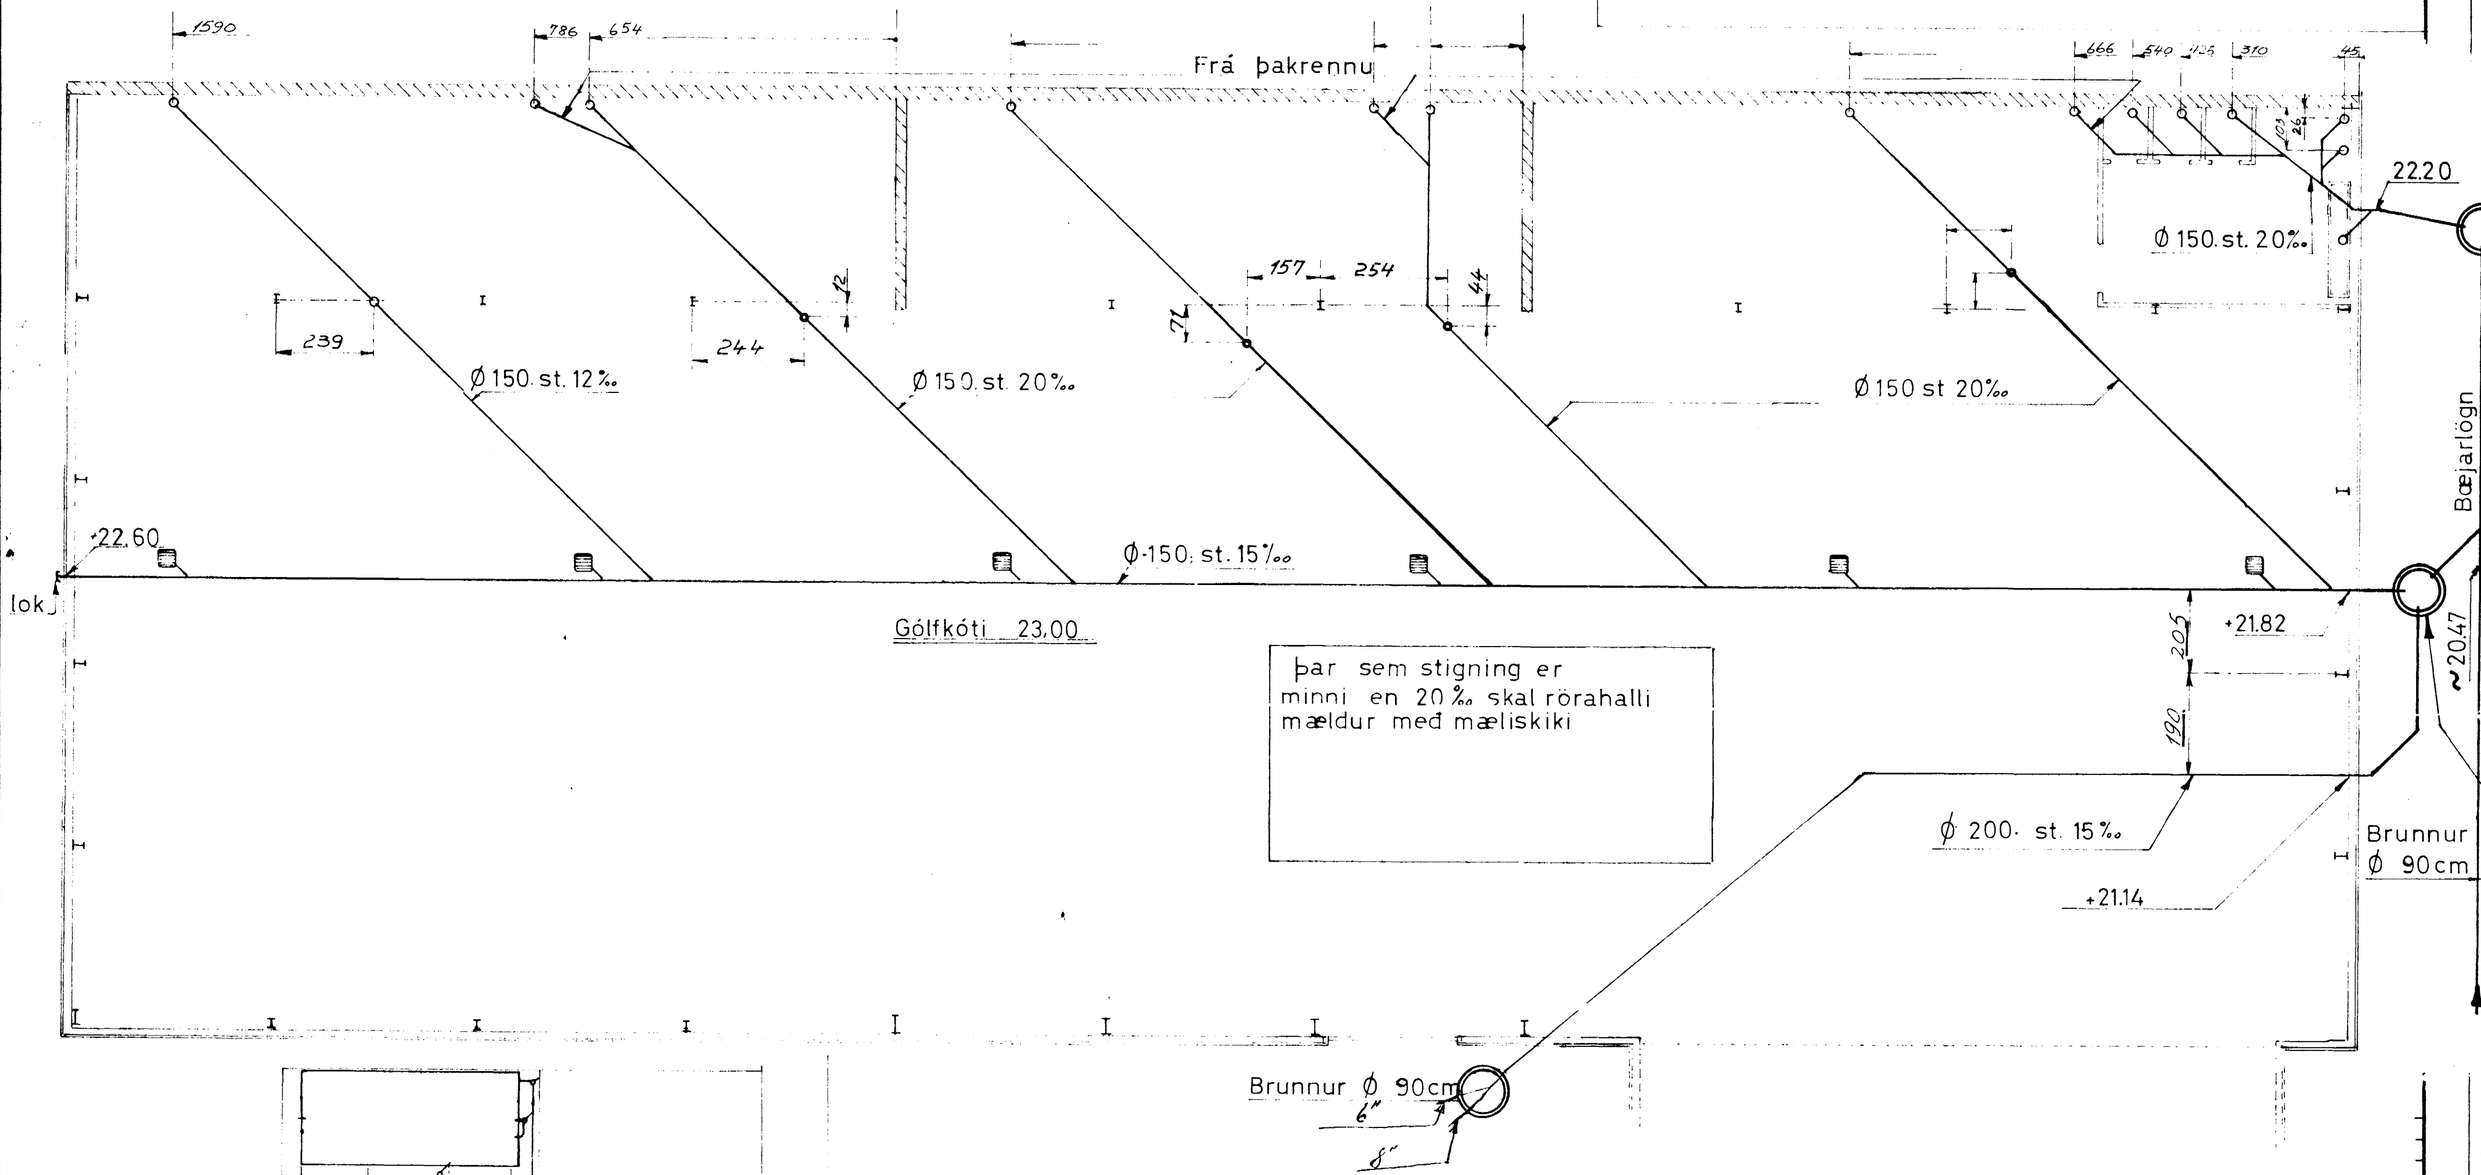

þar sem stigning er minni en 20 ‰ skal rörahalli mældur með mæliskiki

Breyting á teikn. nr. 2L-1-32 frá verkfræðistofu Guðmundar & Kristjáns.

Fl.	Heiti	Hl.nr	Teikn.nr	Efni	Aths.
Breyting	Dags. Leiðrétting	Dags.	Leiðrétting		
	15-10-74 Frá húsi að bæjarlögn				

BÖRKUR H/F

Hjallahrauni 2 Hafnarfirði Sími 52042

Mkv. 1:100 og 1:1000

Dags. 30-5-74

Teikn. AB.

Yfirf.

Samp.

Verksmiðjubygging
Grunnmynd
Holræsalögn

TEIKNING NR.

B.V.-74-1

Verk nr.