

ALMENNAR SKYRINGAR

Önefnd mál eru í millimetrum.
Kótar eru í metrum.

Fráveitulagnir í jörðu innanhúss
Lagnaefni skal vera polyvinylclorid (PVC).
Efni og frágangur skal vera samkv. IST-68.

Kaldvatnsheimað
Lagnaefni skal vera PEH (high density polyethylene) sbr. DIN 8074.
Þrýstiprep 6.
Kaldvatnsheimað skal vera úr asfalhornum galvaniseruðum rörum.

Fráveitulagnir innanhúss ofan botnplötu
Lagnaefni skal vera polypropylen (PP).
Lagnir skal einangra vandlega með 40 mm steinull sem síðan skal vefja vandlega með plastbandi.
Efni og frágangur skal vera í samræmi við IST-68.

Vatnslagnir
Almennt : Bak við lagnir í útveggjum skal setja 20 mm plasteinangrun.
Við öll teki skulu vera stoppkranar.
Efni og frágangur skal vera í samræmi við IST-67.

Kaldvatnslögn: Lagnaefni skal vera galvaniserað stál.
Leiðslur skal vefja vandlega með sísalpappa en síðan skal einangra alla lögnina með þar til gerðum 20 mm þykkum viðurkenndum stífum einangrunarhólkum.
Einangrunarhólkana skal síðan vefja vandlega með plastbandi og öll samskeyti með limbandi.

Heitavatnslögn: Lagnaefni skal vera galvaniserað stál.
Leiðslur skal einangra með þar til gerðum 20 mm þykkum viðurkenndum stífum einangrunarhólkum og vefja þá síðan með plastbandi.


Slökkvilagnir : Lagnaefni skal vera galvaniserað stál.
Leiðslur skulu vera óeinangraðar.

Hitalagnir
Lagnaefni skal vera svart stál.
Leiðslur skal einangra með þar til gerðum 20 mm þykkum viðurkenndum stífum einangrunarhólkum og vefja þá síðan með plastbandi.
Við alla ofna skal setja stillitá.
Bak við leiðslur í útveggjum skal setja 20 mm þykka plasteinangrun.
Efni og frágangur lagna skal vera í samræmi við reglugerð Hitaveitu Reykjavíkur.

Skammstafanir

- GN : Gólfniðurfall
- SV : Skolvaskur
- HL : Handlaug
- VS : Salerni
- F : Fallstammi
- SK : Spülkrani
- BN : Þakniðurfall
- TM : Tengimöguleiki
- AH : Afrennsli hitaveitu
- L : 30 cm loftþúfi

AFSTÖÐUMYND M 1:500

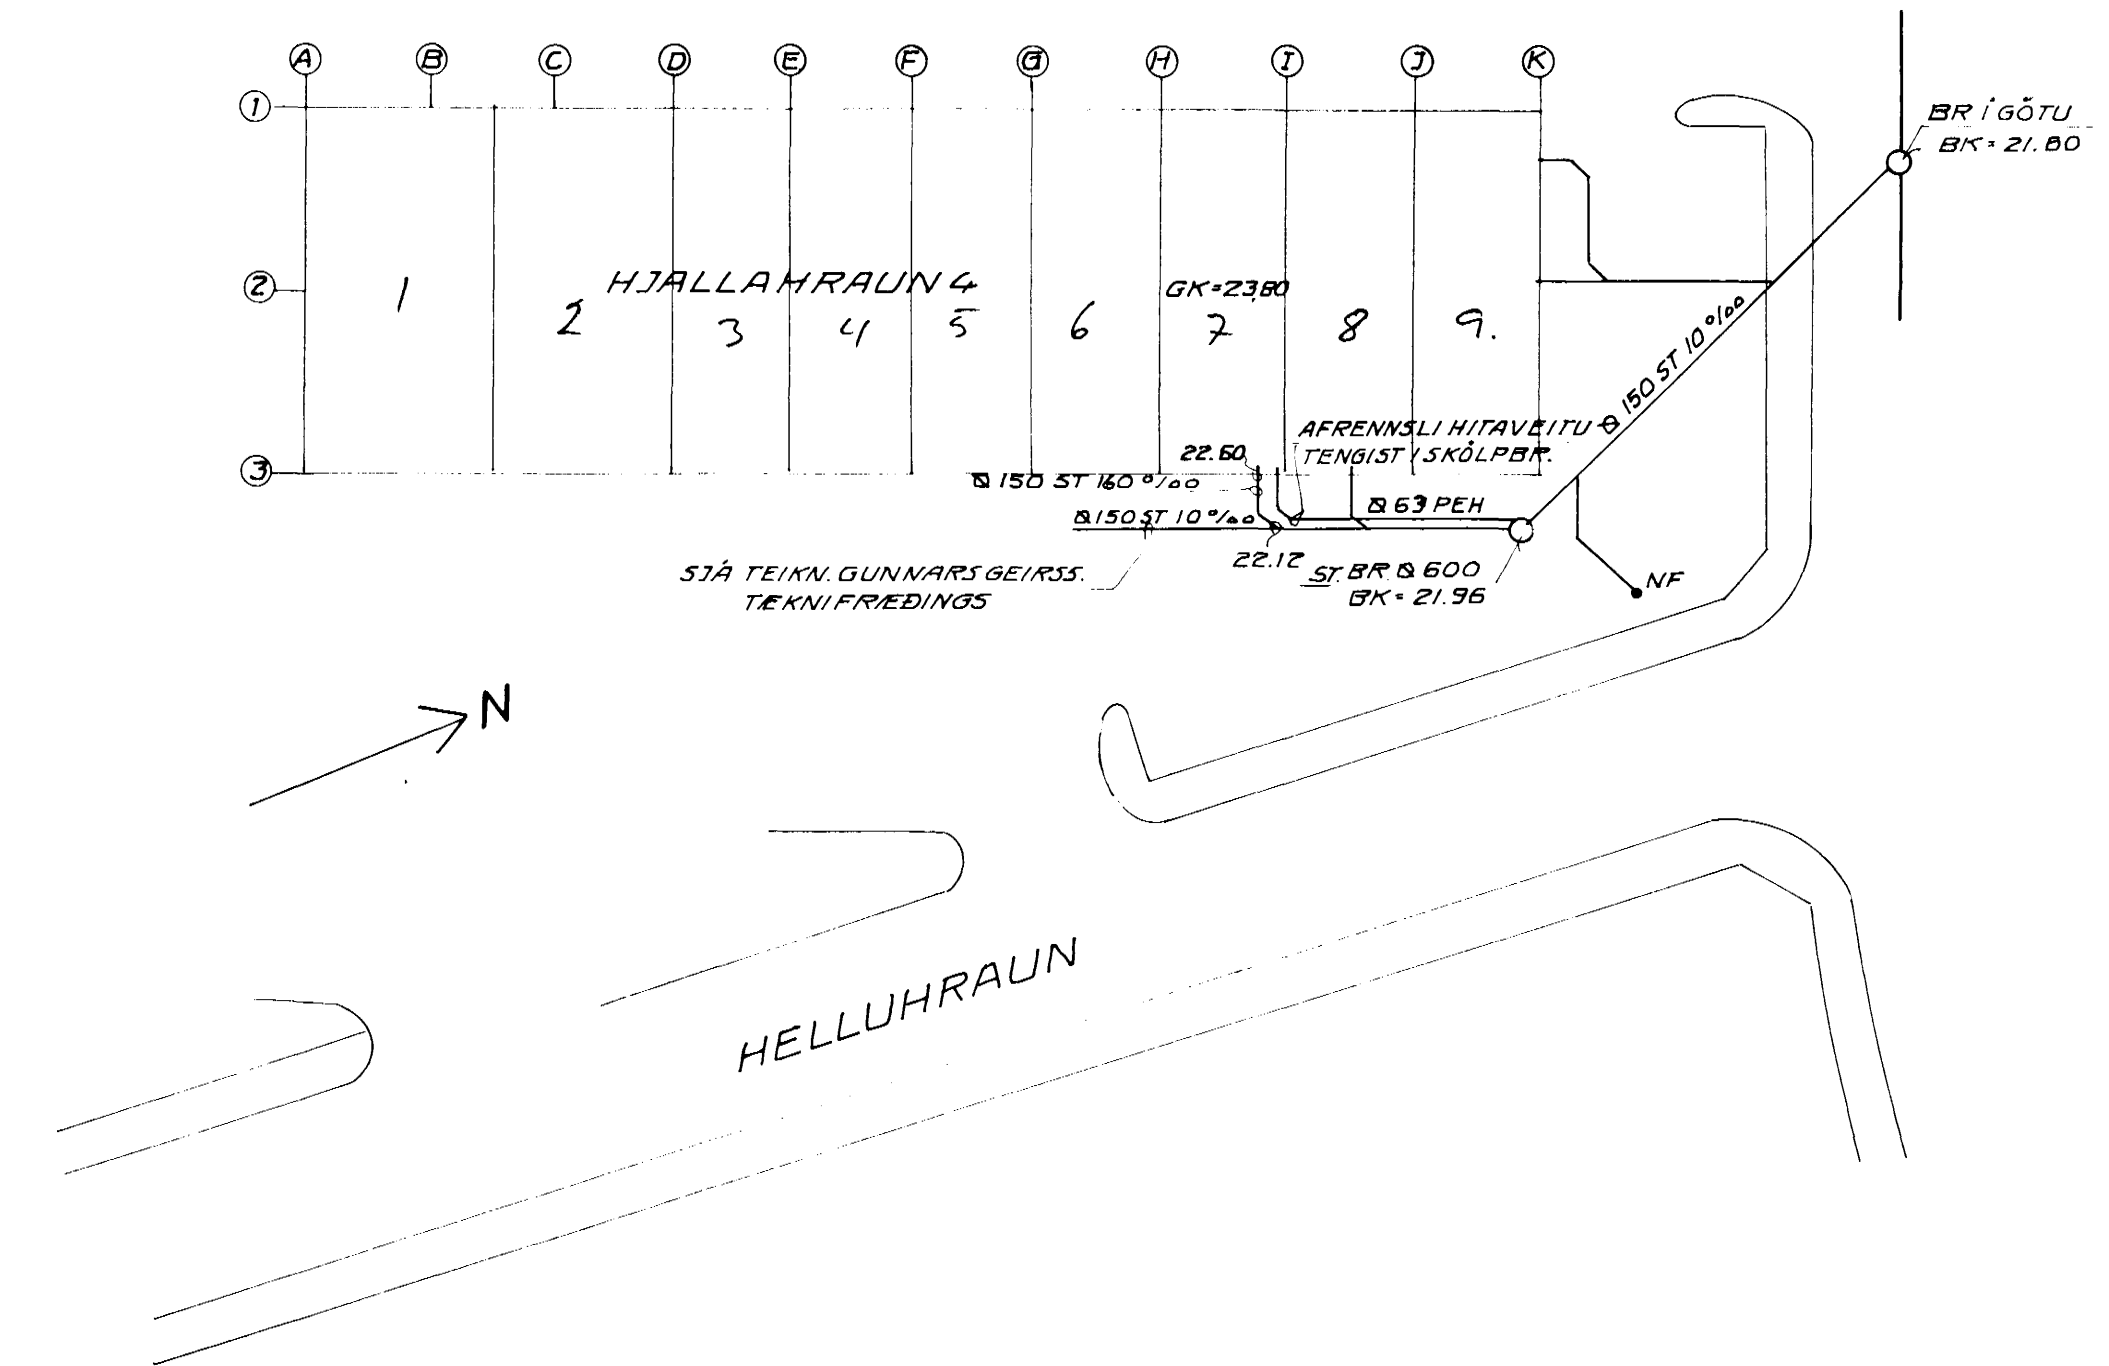

SJÁ TEIKN NR. 500-3-01.

VERKFRÆÐISTOFAN FERILL HF. SUDURLANDSBRÁUT 4 REYKJAVÍK SÍMI 688570		
HJALLAHRUN 4, HAFNARFIRÐI, BIL (H)-I HÚSNÆÐI SJÓVA-ALMENNRAHF. NYJAR LAGNIR Í JÖRÐU INNI Í GRUNNI GÖLFHALLAR A 1. HÆÐ AFSTÖÐUMYND		
DAGS	HANNAÐ	SAMBYKKT
23.01.1991	HANNAÐ	
BR	DAGS	HANNAÐ SAMP
1:50	1:500	S.Th. nr. 500 2 01 B

B	30.9.91		
R	26.07.91	LOGUM BREYTT	
BR	DAGS	HANNAÐ	SAMP