


KJP

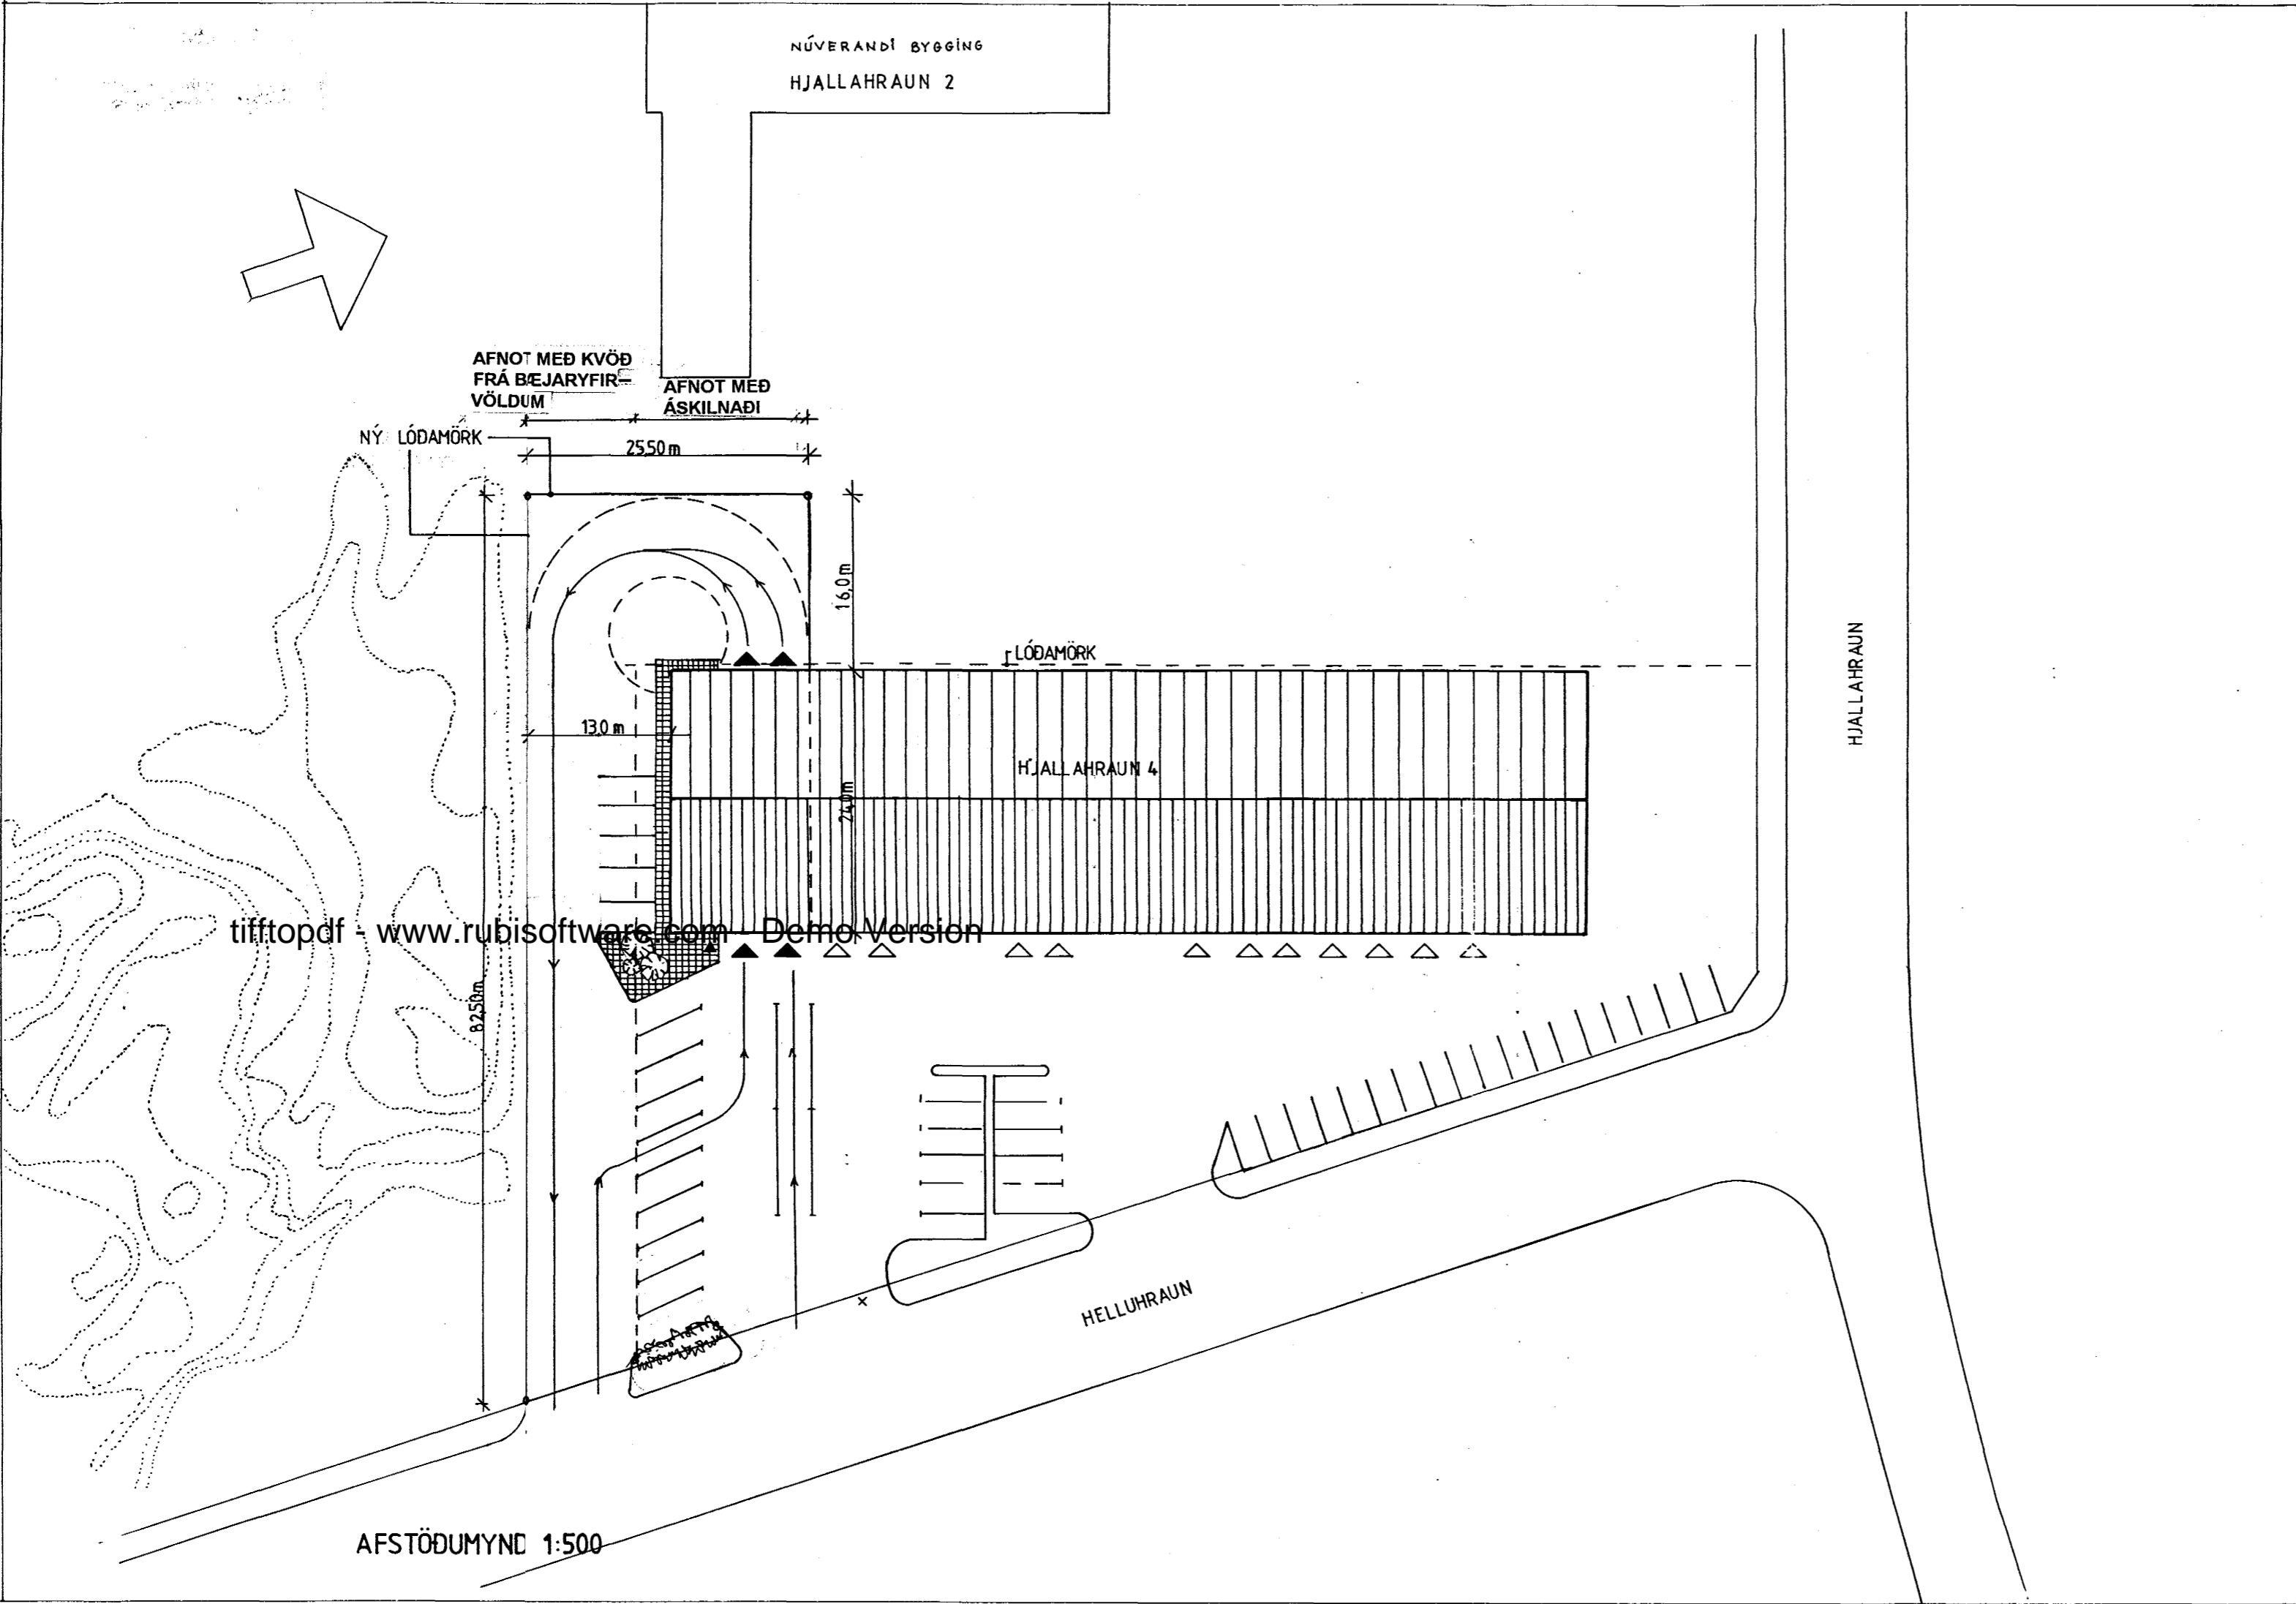

tifftopdf - www.rubissoftware.com - Demo Version

AÐALSKOÐUN HF Hjallahrauni 4, Hafnarfirði

AFSTÖÐUMYND
rvk 1:500


Þórarinn Þórarinnsson arkitekt faf
TT3

Dags. 20.10.1995 teiknað A.M.T. samþ. Þ.Þ.

Teiknistofan Túngötu 3
101 Reykjavík, s. 551 20 70 f. 551 77 48