
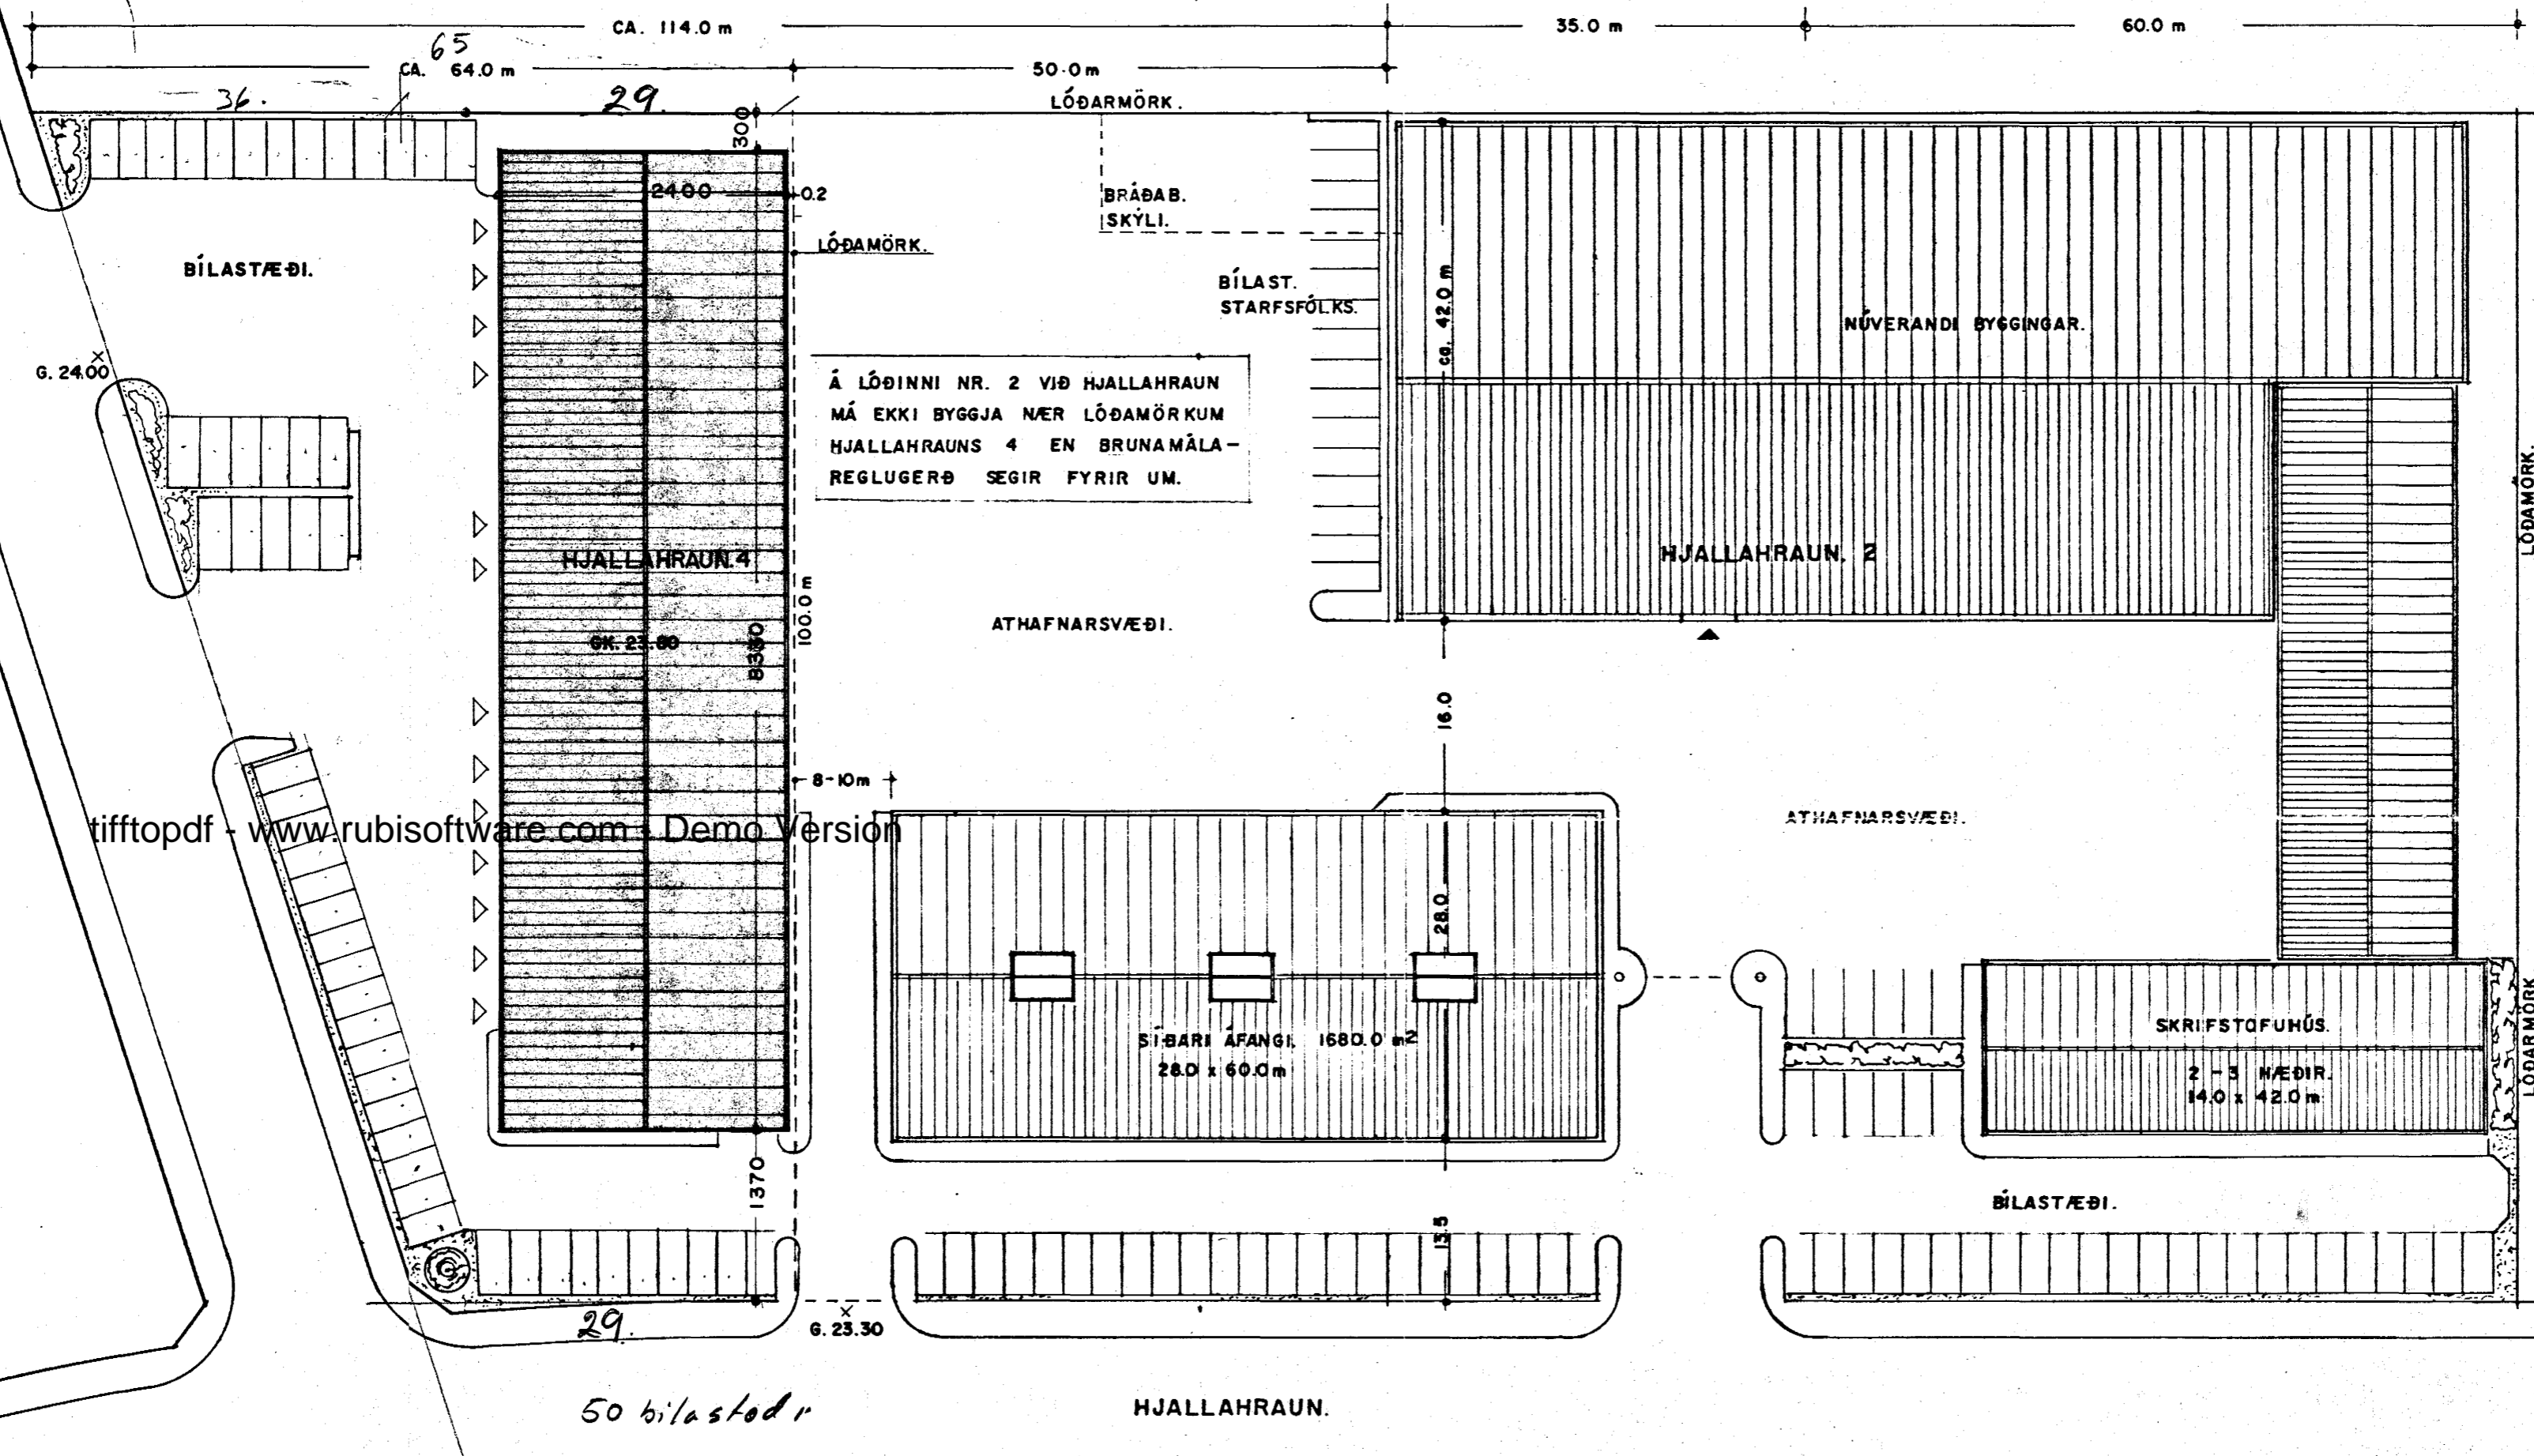


Samþykkt á fundi bygginga-  
ráðs 13/7 89  
nefndar þ. 2.11.1989

BYGGINGAFULLTRÚINN  
Í HAFNARFIRÐI

*Blendur Hjelm*  
Skilið er samþykkt  
Núverandi byggingar  
Skilið er samþykkt  
Brúnaáætlanir afliðar  
BLAÐ I

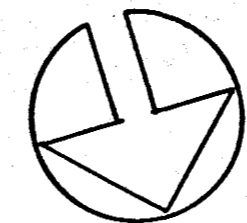

Á LÖÐinni NR. 2 VIÐ HJALLAHRAUN  
MÁ EKKI BYGGJA NÆR LÖÐARMÖRKUM  
HJALLAHRAUN 4 EN BRUNAMÁLA-  
REGLUGERÐ SEGIR FYRIR UM.

Flota mil löðum =  $29 \times 100 + 36 \times 109\frac{1}{2} = 4700 \text{ m}^2$

Nýtingar hlúttull =  $\frac{2531,8}{4700} = 0,54$

Vægi =  $0,52$

AFSTÖÐUMYND. 1:500

HORNLOÐ SAMTALS	5000 m <sup>2</sup>
NÚVERANDI ÁFANGI.	2191,0 m <sup>2</sup> 2531,8 m <sup>2</sup> .
NÝTINGATALA LÖÐAR.	0,44
BÍLASTÆÐI SAMTALS.	60

ÍÐNAÐARHÚS VIÐ HJALLAHRAUN, 4 HAFNARFIRÐI.

VERK NR. 75      DAGS. 5.-6.-89 MÁL. 1:500  
TEIKN. NR. 01      BREYTT. 24.-10.-89

JON GUÐMUNDSSON ARKITEKT *Jón Guðmundsson*  
VINNUSTOFA, REYKJAVÍKURVEGI 68 HAFNARFIRÐI. Sími. 53766