

2 STK. 600*2600
2390 W. HVOR

2 STK. 600*600
370 W. HVOR

600 x 1600, 1650 W

B 3
8 KW.

B 2
8 KW.


B 1
13,7 KW.

INNHITALHÖI

MELAGRIND
HITAVSTU OG
INNTAK K.V.

ø 15 ER
ø 15 DR
ø 20 HV
ø 20 KV

4	A	B	C	D	E	F	G	H	I	J
3										
2										
1										
	EINING 1	EIN. 2	EIN. 3	EIN. 4	EIN. 5	EIN. 6	EIN. 7	EIN. 8	EIN. 9	

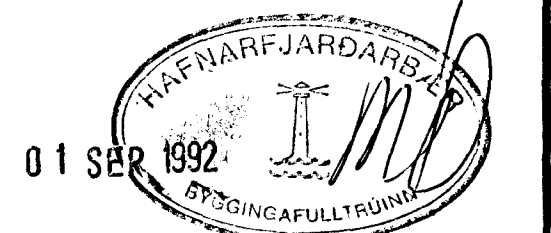

HJALLAHRAUN 4, HAFNARFIRÐI	
HITA- OG VATNSLAGNIR Í EININGU 1	
BR. DAGS. 08-92	KAFFI- OG SKRIFSTOFA G.G. BREYTING
GUNNAR GEIRSSON TEKNIR. HEIDARGERÐI 120 - 108 REYKJAVÍK - Sími 89739	
HANNAD G.G.	KVARDI 1:50
TEIKNAD G.G.	DAGS. ÁGÚST 1991
YFIRFARID	NR 8907-104