


LAGNIR TENGJAST MÆLAGRIND I ÁFANGA

RÚMMYND HITALAGNA 1:50

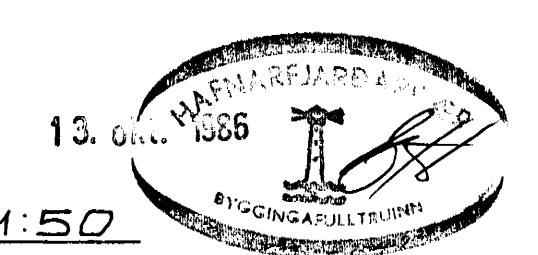

SKÝRINGAR SÁ BL. NR. 2 OG 8
OFNATAFLA SÁ BL. NR. 8

BREYTING
SEPT. '86 : LEGU LAGNA K.K.

KRISTJÁN KNÚTSSON	
TÆKNIFRÆÐINGUR FTFÍ 5 651647	
HJALLAHRÁUN 8, II ÁFANGI	DAGS APRÍL '86
HAFNARFJÓRÐI	MKV 1:50
RÚMMYND HITALAGNA	BL. 6 AF
	VERK 859-02
HITA- OG HREINLÆTISLAGNIR.	