


GRUNNMYND 1:50

SKÝRINGAR SJÁ BL. NR. 2 OG 8

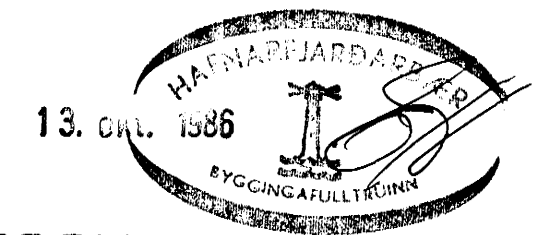

K. KNÚTSSON
TAKUFRÆÐINGUR FTFÍ

BREYTING.
SEPT. 86: LEGU LAGNA. K.K.

HJALLAHRÁUN 8 II ÁFANGI HAFNARFIRÐI	DAGS APRIL 86 MKV 1:50
GRUNNMYND 2. HÆÐ	BL 4 AF VERK 859-02
HITA- OG HREINLÆTISLAGNIR.	