


GRUNNMYND 1:50

BREYTING.
SEPT. '86: LEGU LAGNA. K.K.

SKÝRINGAR SJÁ BL. NR. 2 OG 3

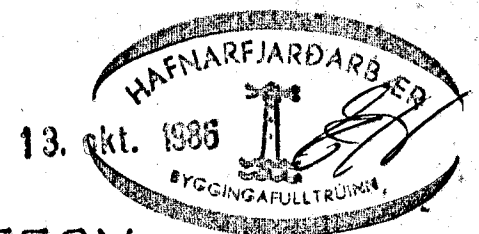

K. KNÚTSSON
TÆKNIFRÆÐINGUR FTFI

HJALLAHRAN 8 HAFNARFIRÐI	DAGSAPRIL 86 MKV 1:50
GRUNNMYND 1.HÆÐ	BL. 3 AF VERK 859-02
HITA- OG HREINLÆTISLAGNIR.	