


GRUNNMYND 1:50

SKÝRINGAR SJÁ BL. NR. 2 OG 8

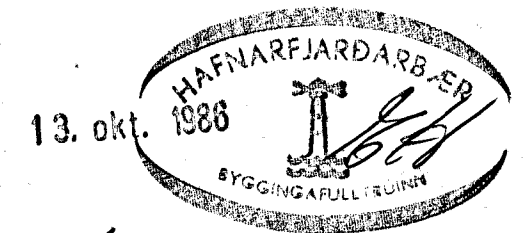

KRISTJÁN KNÚTSSON
TÆKNIFRÆÐINGUR FTFÍ S. 651647

BREYTING.

SEPT. '86: OFN 003B BÆTT VIÐ
K.K.

HJALLAHRAUN 8, II. ÁFANGI	DAGS APRÍL 86
HAFNARFIRÐI	MKV. 1:50
GRUNNMYND KJALLARA	BL. 5 AF
	VERK. 859-02

HITA- OG HREINLÆTISLAGNIR.