


LAGNIR TENGJAST MÆLAGRIND  
I. ÁFANGA.

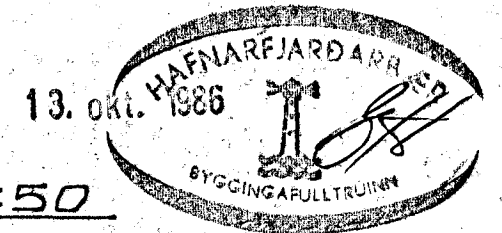

RÚMMYND HITALAGNA 1:50

SKÝRINGAR SJÁ BL. NR. 2 OG 8  
OFNATAFLA SJÁ BL. NR. 8

BREYTING.  
SEPT. '86: LEGU LAGNA K.K.

KRISTJÁN KNÚTSSON	
TÆKNIFRÆÐINGUR FTÍ. 9 651647	
HJALLAHRAUM B, II. ÁFANGI	DAGS APRÍL '86
HAFNARFIRÐI	MKV. 1:50
RÚMMYND HITALAGNA	BL. 6 AF
HITA- OG HREINLÆTISLAGNIR.	VERK 859-02