



Samþykkt á fundi bygginga-
nefndar þ. 3 / 2 19 82
BYGGINGAFULLTRÚA
Í HAFNARFIRDI
Svanlaugur Sveinsson

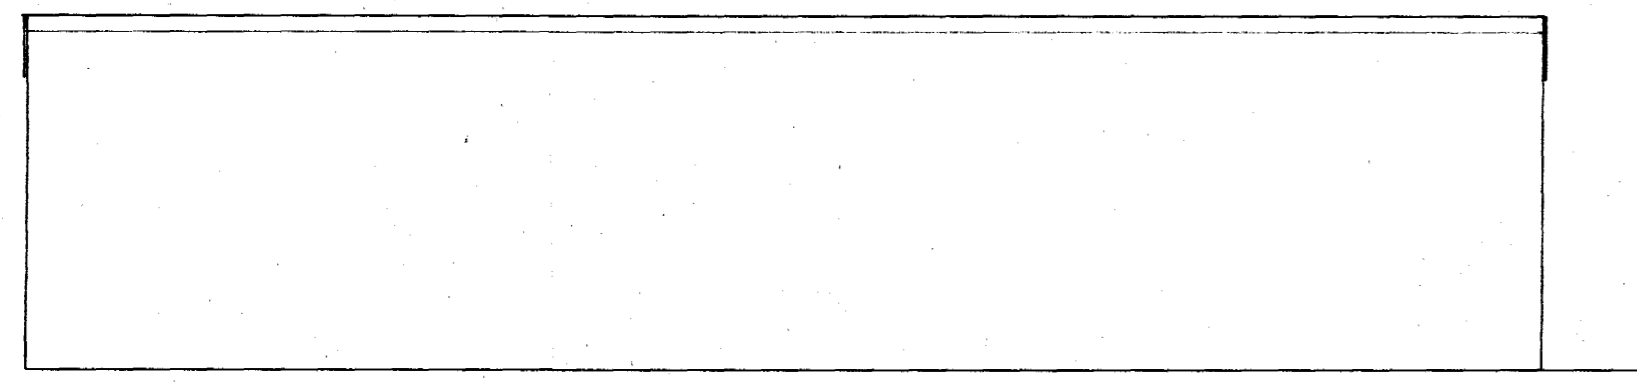


NORÐUR.
2000

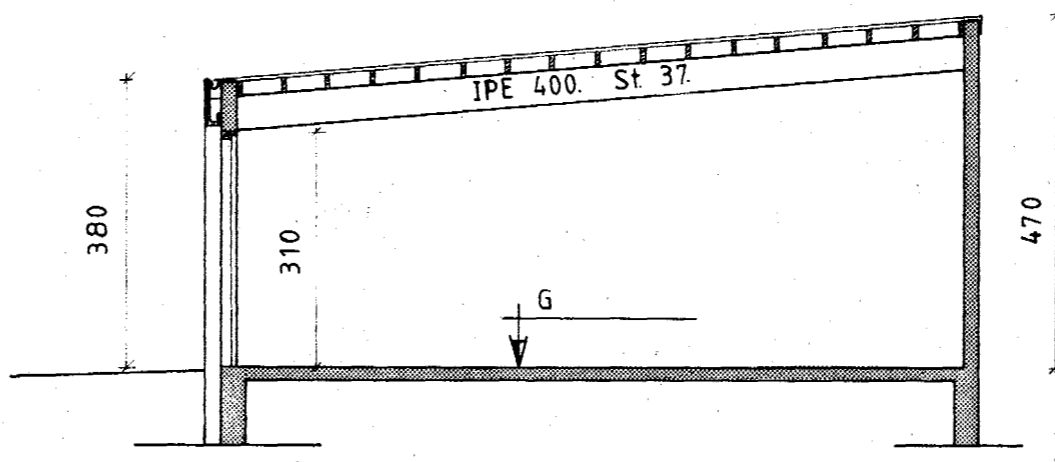


SNÍÐ.
G - kóti í samráði við byggingarfulltrúa.

Stærð: 200m²
~~720m³~~ 850m³
Steypa: S 200.


Frágangur á þaki og bita skv. brunamálaregluorð.

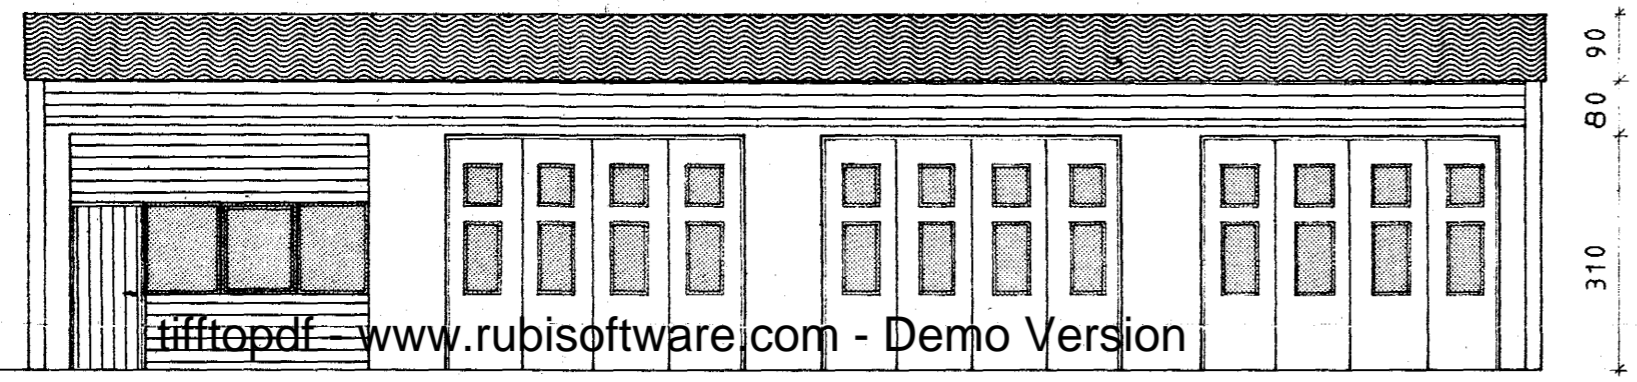


SUBUR.
50 400 100 400 100 400 100 400 50
2000

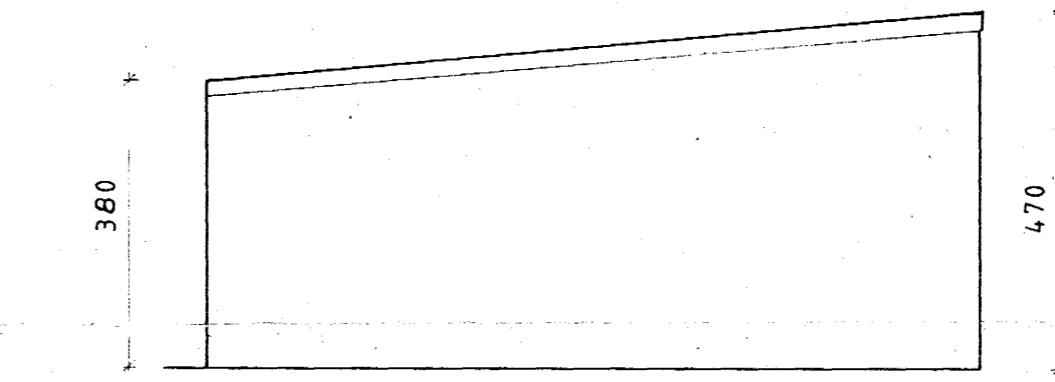


AUSTUR.
1020

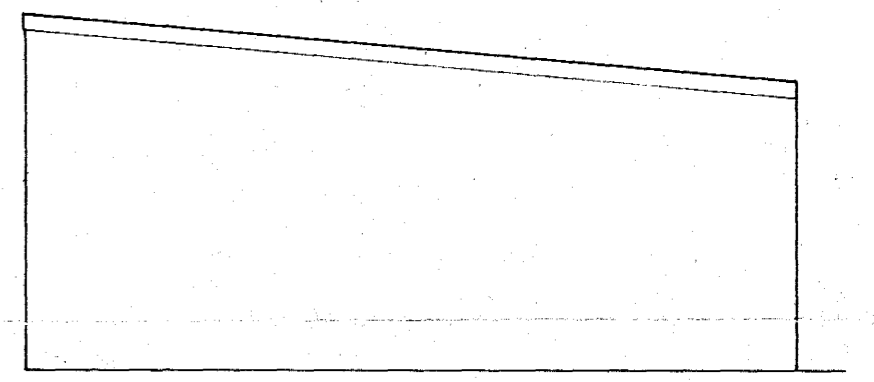

VESTUR.

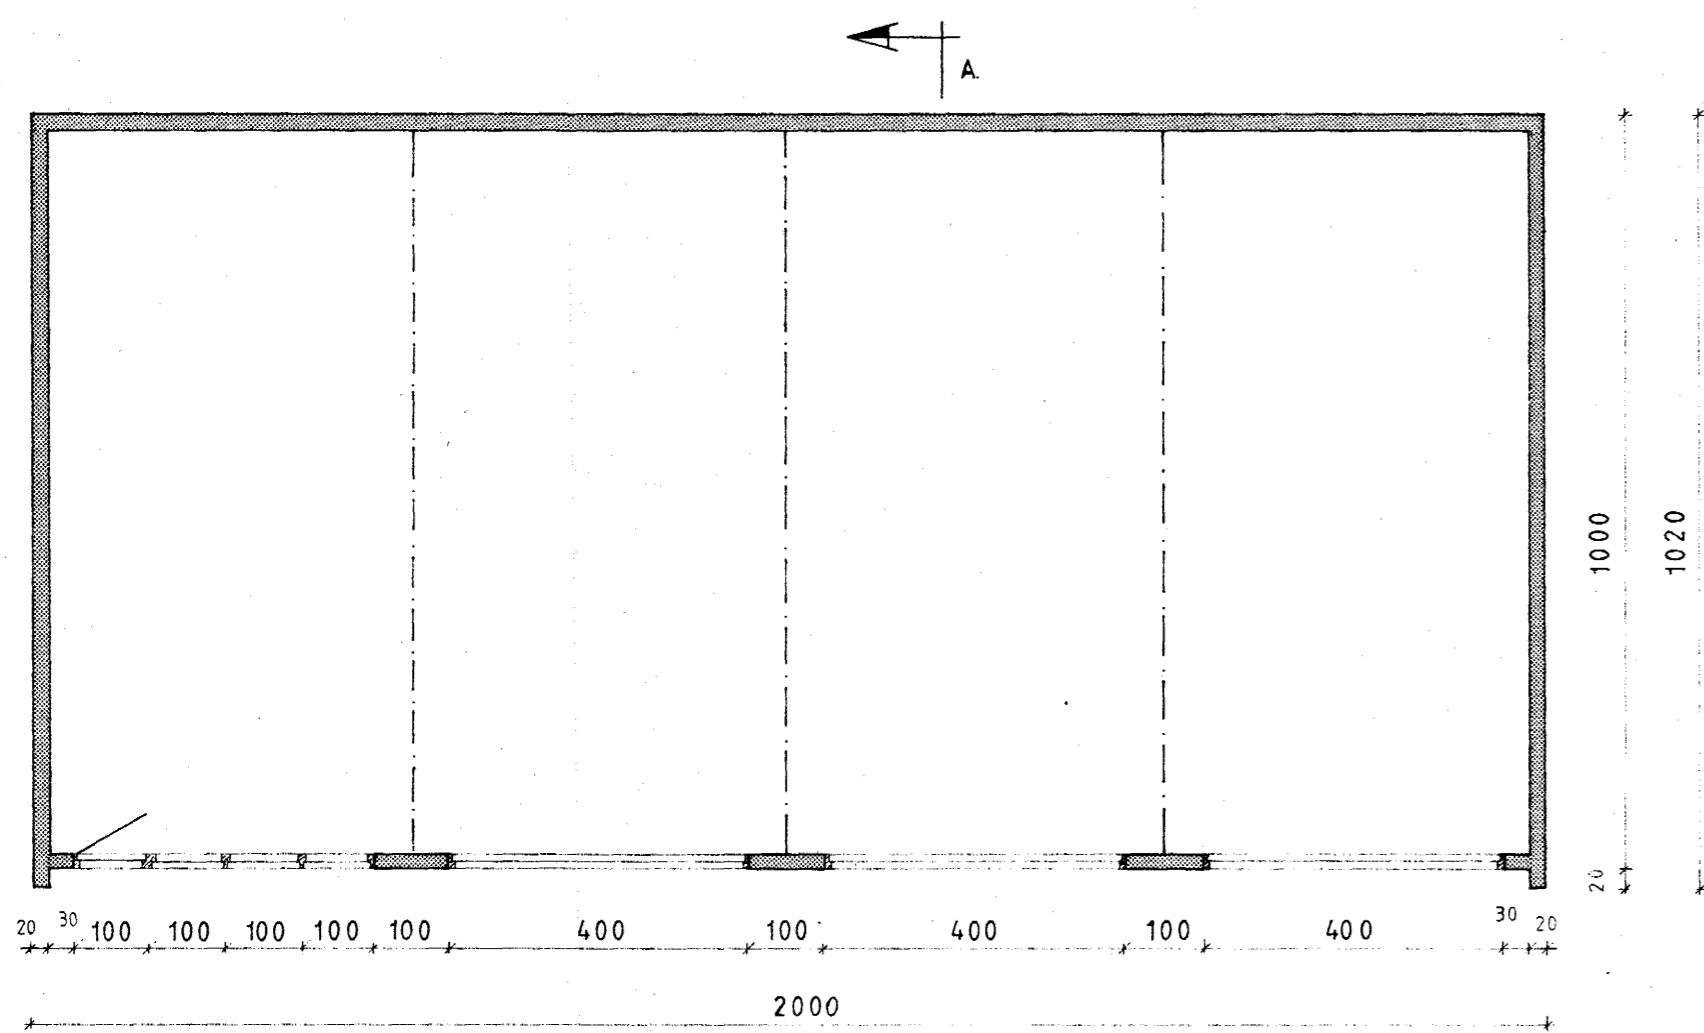

PLAN.
20 30 100 100 100 100 100 400 100 400 100 400 30 20
2000

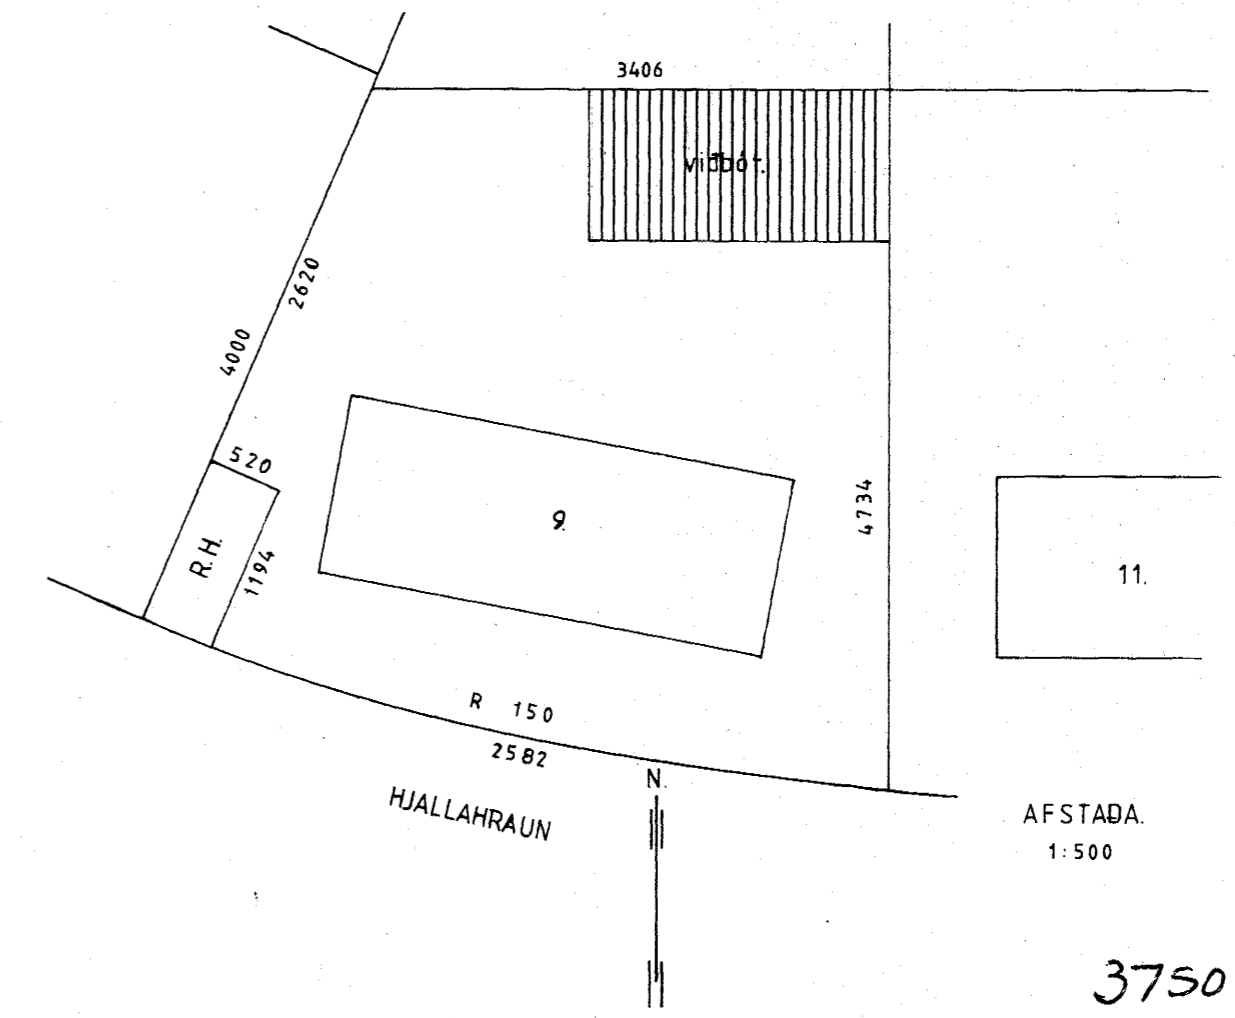

AFSTADA
1:500

3750-0090-02

HJALLAURAUN 9. HAFNARF.
BÍFREIBA OG TÆKJAGEYMSLA.
Svanlaugur Sveinsson. Breiðvang 56. S. 54032.
M. 1:100 TEIKNAD JAN. 1982. BRÉITT FEBR. 1982.