


GRUNNMYND PAKS • 1:50

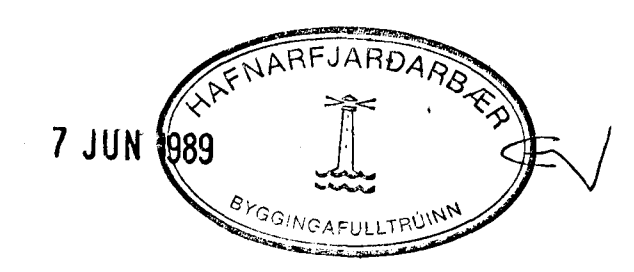

02	6.6.89	MENIR FERÐUR Í STIGAANGI	16.
01	3.05.89	SPERZURSTÆÐ DREYTT VEGGUR ÚT ANNAK ÍSTÆÐ	16.
DR.NR.	DAGS	EDLI BREVINGAR	SIGN.
HJALLABRAUT 33 HAFNARFIRÐI			DAGS. FEBR. 89
GRUNNMYND PAKS.			HANNAÐ
			TEIKNAD. 16.
			VERK NR. 8717
MELKV. ALI 50			BLADNR.
SIGURÐUR ÞORLEIFSSON TEKNIFRÉÐINGUR F.T.F.I.			1-11
STRANDGÖTU 11 HAFNARFIRÐI SÍMI 54751			