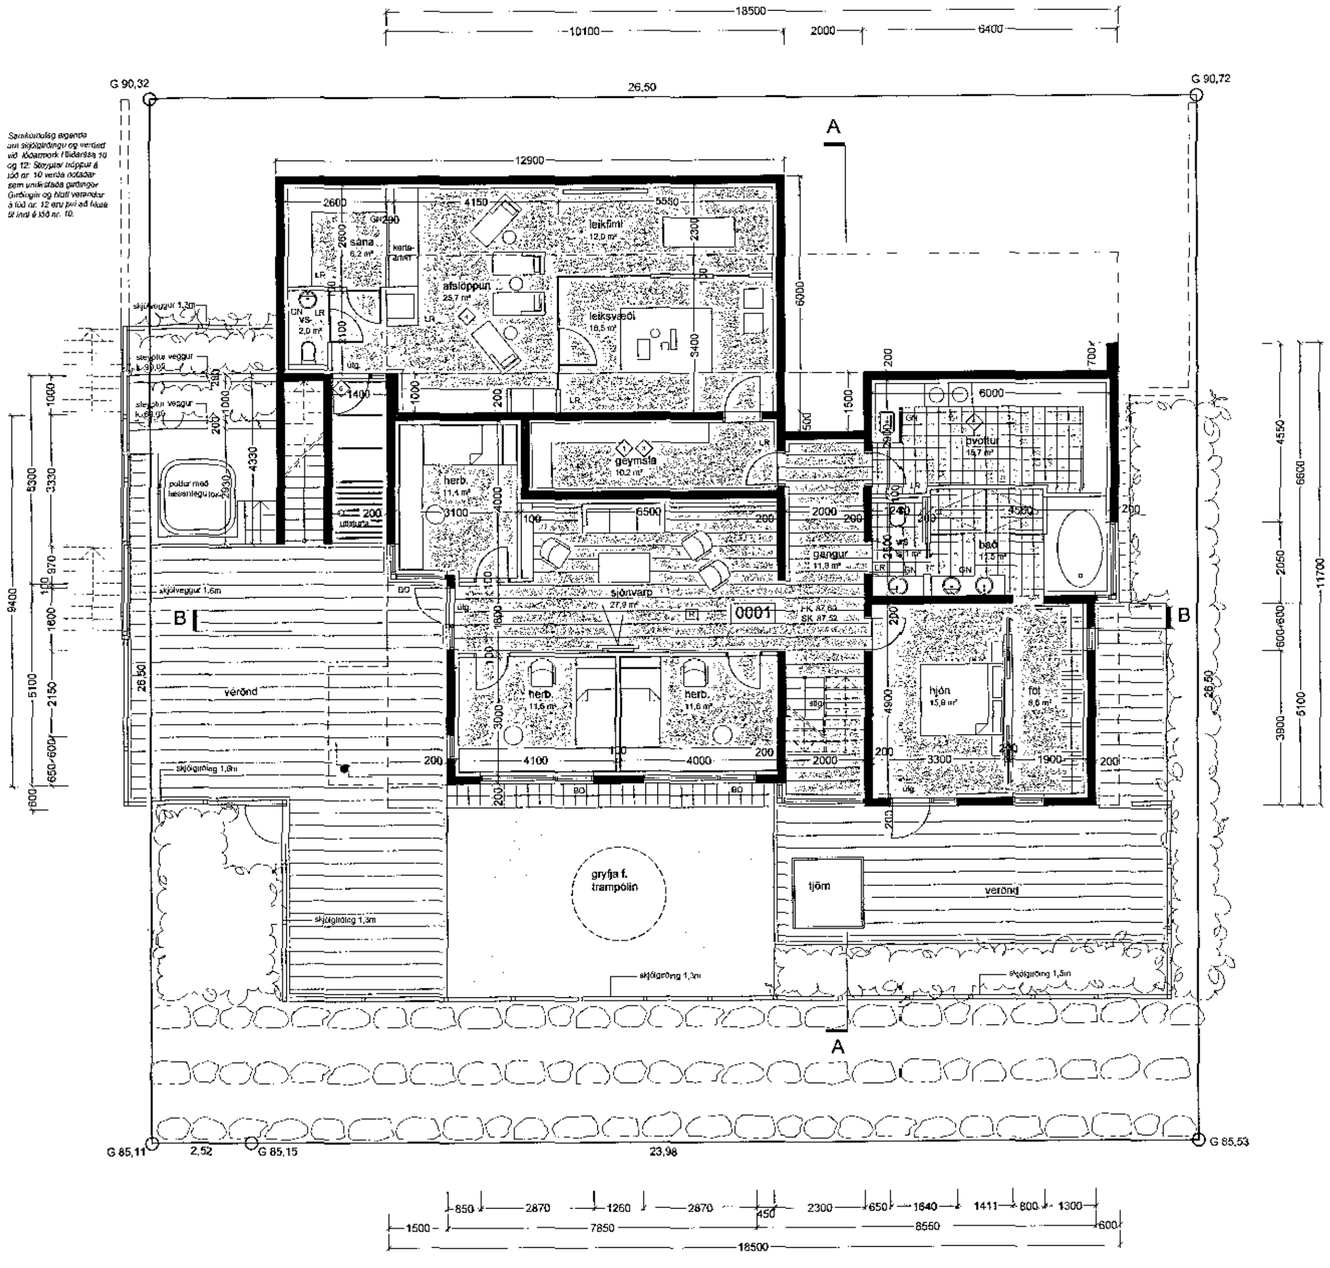


GRUNNMYND NEÐRI HÆÐ M 1 : 100

Samþykkt þann

08 OCT 2014

Byggingarfulltrúinn í Hafnarfirði
F.h. Sigurður Steinar Jónsson

| | | |
|---|---|---|
| 9 | Lóðarhönnun sett inn á teikningar | 18.09.14 |
| 8 | Gengið út í garð úr nýju rými í kjallara | 18.09.14 |
| 7 | Geymsla færð, þvottur stækkar | 18.09.14 |
| 6 | Nýtt rými undir verönd, afsláttur út. | 18.09.14 |
| 5 | Notarými verður geymsla | 18.09.14 |
| 1 | Nýtt notarými á neðri hæð | 10.06.08 |

Breyting | Tilvísun: | Texti: | Dags: | Samþ:

Verkheiti:

**Hlíðarás 12, Hafnarfirði**

Einbýlishús

Verkhluti: grunnmynd neðri hæð

Teikninúmer: 1.02

Mælikvarði: 1:100

Teiknað: RA

Yfirfarið:

Samþykkt:

Verknúmer: 08045

Útgáfudagur: 3. janúar 2007

Teiknistöð: V:\1-Serbýli\4-Hafnarfjörður\08045-Hlíðarás 12\08045-teikn\08045-aðalupp\08045-dwg - í vinn

Útprentað: Sep 24, 2014 - 13:57


ARKÞING

BOLHOLT 8 -105 REYKJAVÍK
SÍMI: 551 0870 - FAX: 551 0875
arkthing@arkthing.is - www.arkthing.is

SIGURÐUR HALLGRÍMSSON, 170759-3339 ARKITEKT
HJÖRTUR PÁLSSON, 060152-4429 BYGG.FR.