

Sláta nr 6 frá fyrri áfanga slétt hér og lagð ný slanga að tengigrind

Sláta nr 3, 4 og 5 frá fyrri áfanga slöngum breytt við hús

Sláta nr 1 Sláta 2 Sláta 3 Sláta 4 Sláta 5 Sláta 6 Sláta 1

Slöngur inn í loftrestikíefa og lagt þaðan í stál-rörum að dreifíkistu snjóbræðslu.

SKÝRINGAR:


Breiddur flötur 85 m², þar af endurlögð eldtr bræðsla frá fyrri áfanga um 50 m². Viðbótarbræðsla er þá um 35 m² og er reiknað með að bakrennsli hitaveitu frá 3. áfanga nægi og ekki reiknað með viðbótar vatni frá hitaveitu.

Snjóbræðsluslönkur skulu vera $\varnothing 25$ mm hitapólin rör. Skulu þau þola a.m.k. 60°C hita við 0,45 MPa þrýsting í 50 ár. Snjóbræðslukerfið skal þrýstireyna með köldu vatni áður en fyllt er yfir það.

Núverandi snjóbræðsla frá 2. áfanga er tengd dreifíkistu í geymsluherbergi. Snjóbræðsluslönkur skulu lagðar inn í loftrestherbergi og þaðan í $\varnothing 25$ mm stálörum inn að dreifíkistu sem er í næsta herbergi.

Slaufulengdir:
 Slaufa 1: 185 m
 Slaufa 2: 195 m

SNID 1:10

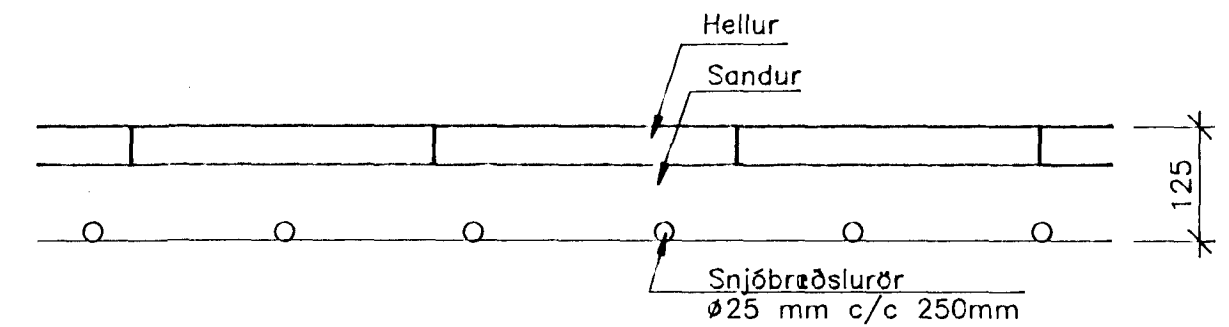

Byggingafrúnlit Húsnámsáætlun
 Afgreitt þann
 27 AUG. 1996
 Sigurbjartur Halldórsson

SETBERGSSKÓLI 3. ÁFANGI HÚÐARBERGI HAFNARFIRDI	SNJÓBRÆÐSLA GRUNNMYND, SNID
Breyting B: 20.08.96: Slöngur við hús	
Hönnuð: SV	Teknuð: SV
Mök: 1:100	Samþykkt: <i>[Signature]</i>
Dag: 06.02.96	Nr: 9551-L06-B

VERKFRÆÐISTOFA
STEFÁNS&BJÖRNS
 BEIARHRAUNI 20 • 220 HAFNARFJÖRDUR
 SMI 565-1340 • FAX 565-1341
 Netfang: vsb@centrum.is, kt: 610188-1419