


SKÝRINGAR

- ! Stjörnstöð brunaviðvörðunarkerfis
- ÚT → Útgangur
- Flóttaleið, (lýsing)
- Flóttaleið
- BO Björgunarop
- Staðsetning brunaslöngu
- Mörk reyklokunar

C:
B:
A:

BREYTINGAR: DAGS:

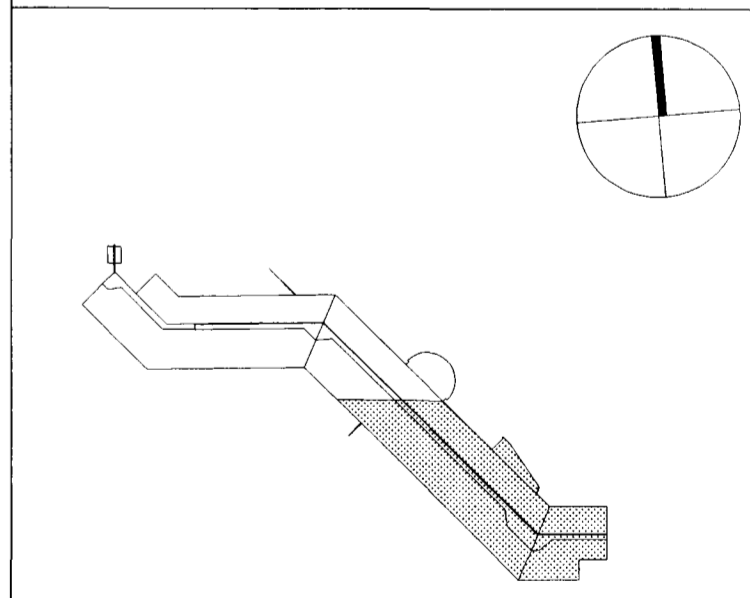

SETBERGSSKÓLI Í HAFNARFIRDI

HLÍÐARBERGI 2
BRUNAUPPDRÁTTUR
GRUNNM. NEDRI HÆÐAR
3 AF 3

VERK: 9817
KVARDI: 1:100
DAGS: 17.09.00
TEIKN: LME
SKRÁ: 9817-101-106

ÚTI INNI


ARKITEKTAR

ÞINGHÖLTSSTRÁTI 27 101 REYKJAVÍK
SÍMAR 552 7660 & 562 7660 FAX 552 7661
NETFANG: uti.inni@centrum.is
VEFFANG: www.centrum.is/uti.inni

BALDUR Ó. SVAVARSSON ARKITEKTAR FAI

JÓN ÞÓR ÞORVALDSSON ARKITEKTAR FAI

120357-5149
021256-7579

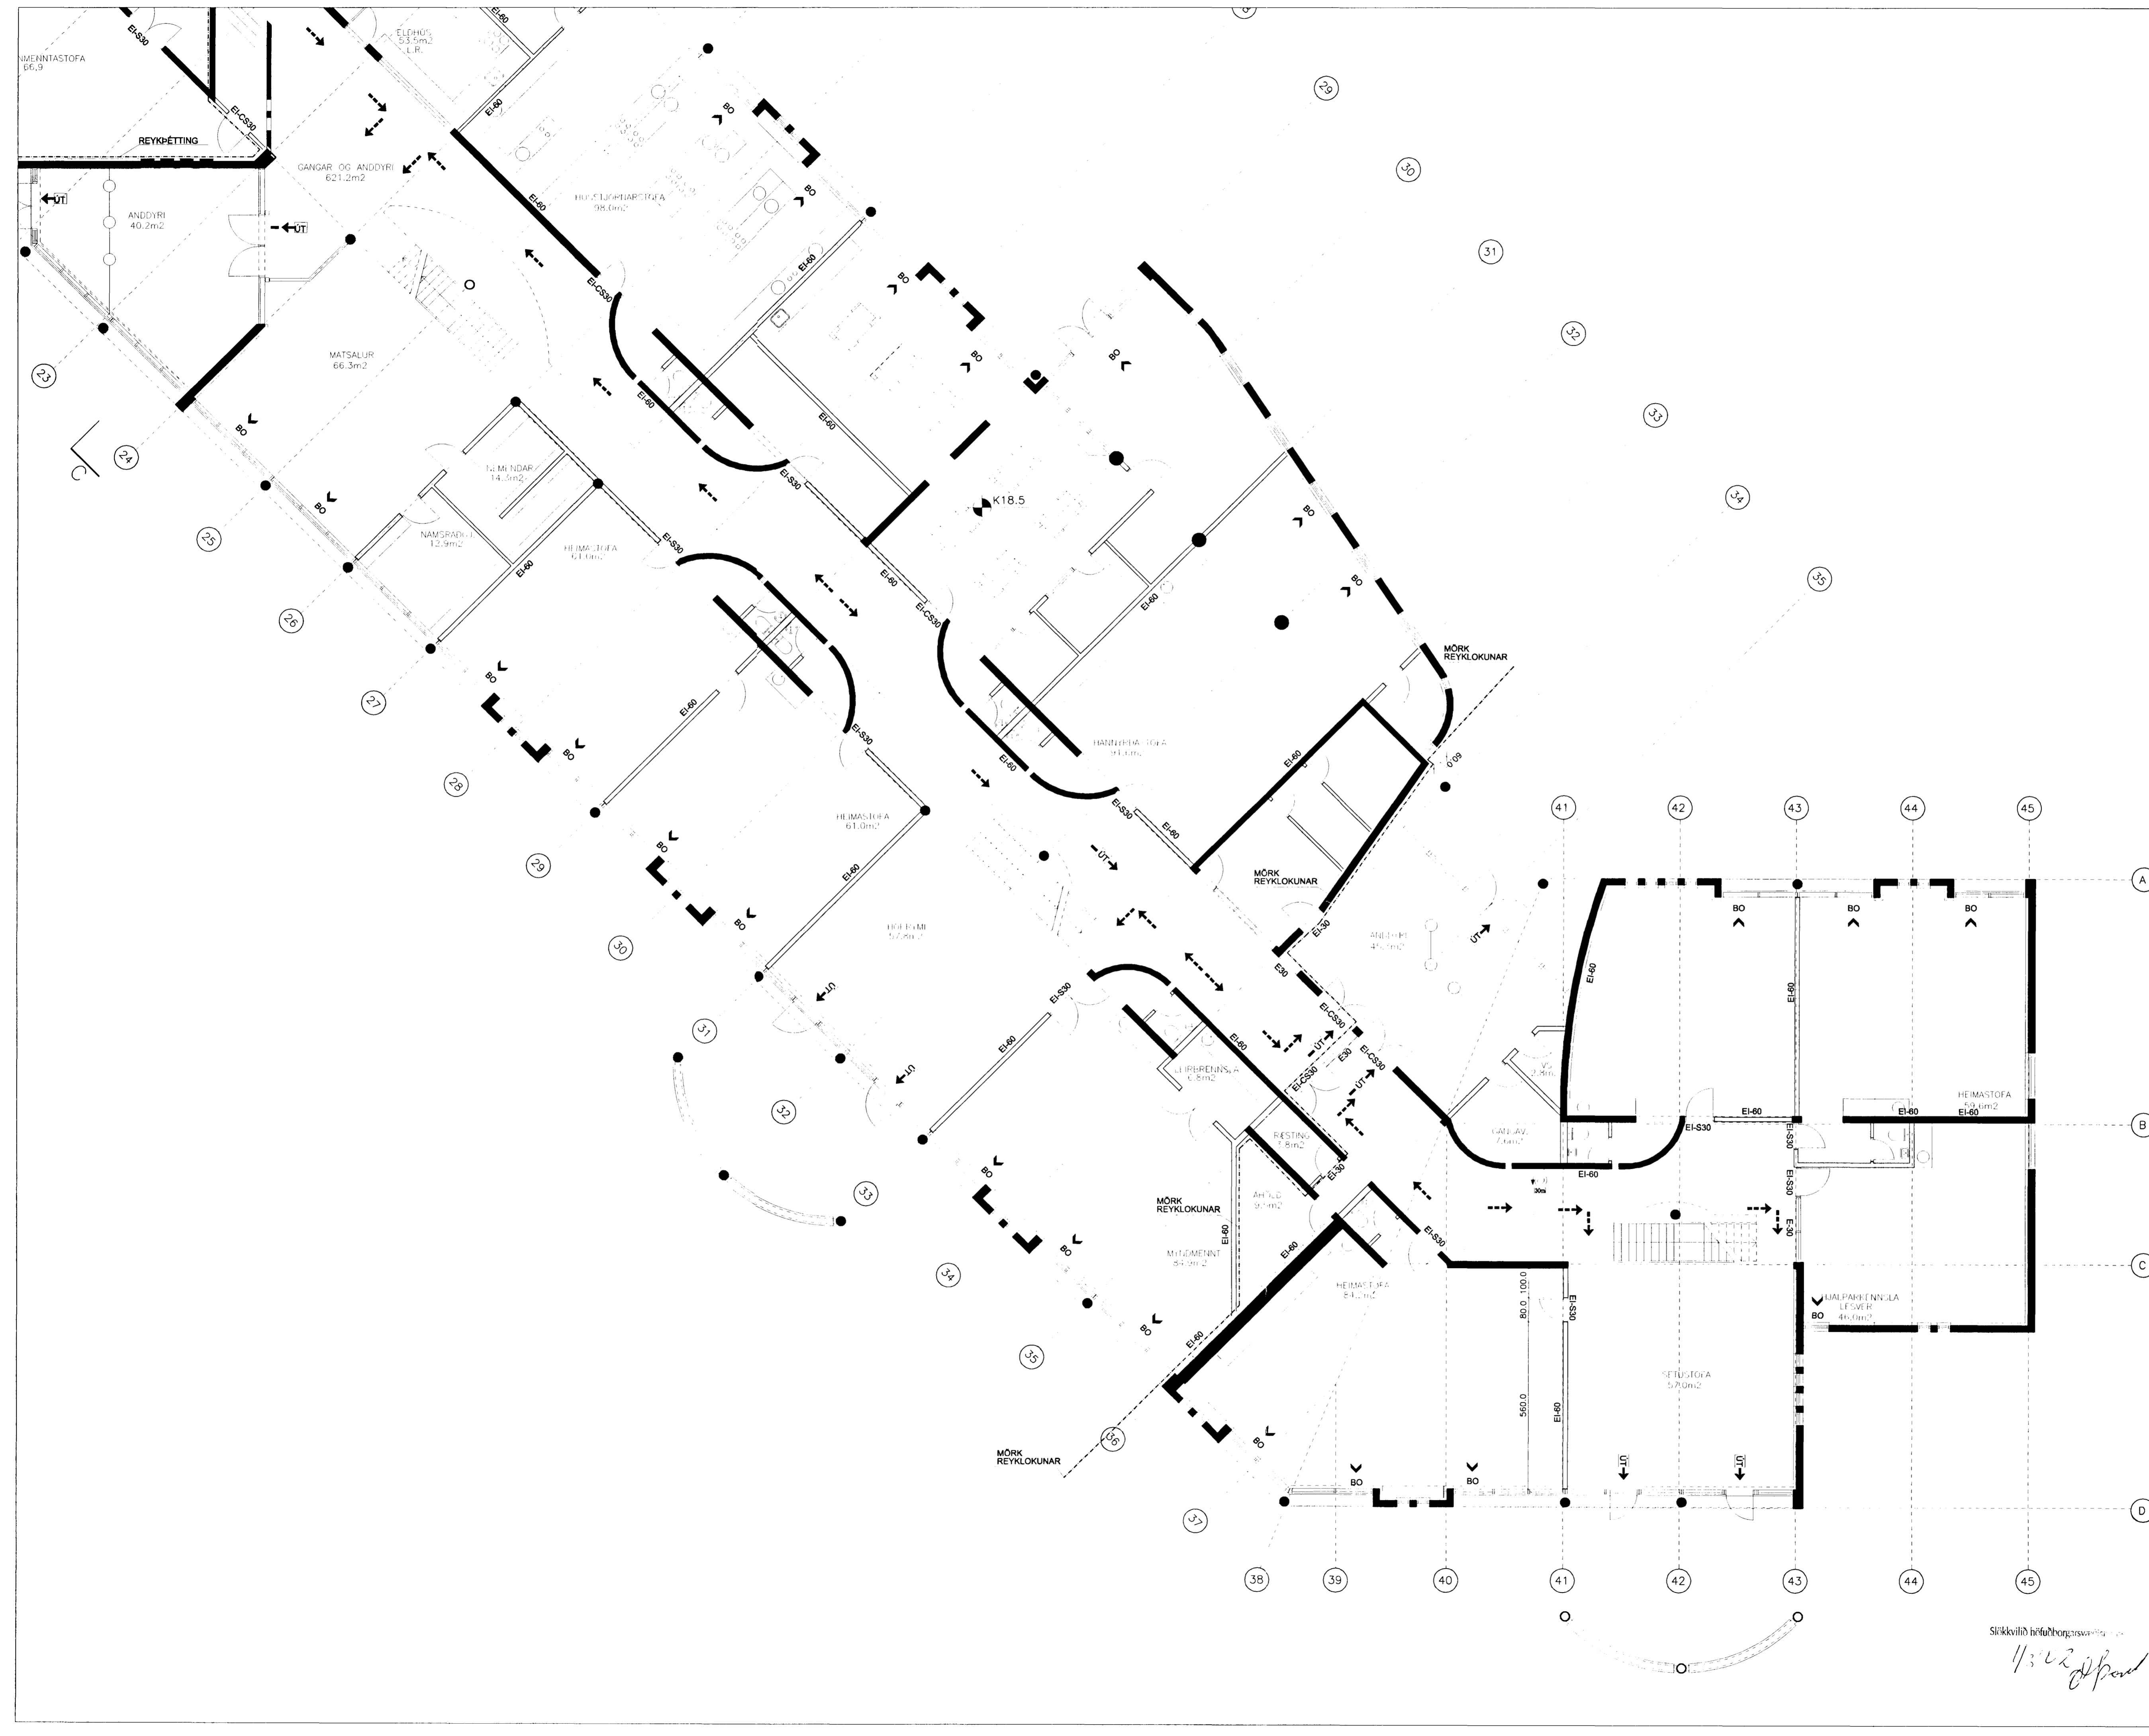

Stökkvild hefur þegar verið
1/3/22 *[Signature]*