



Grunnmynd  
 1 = 100 mm

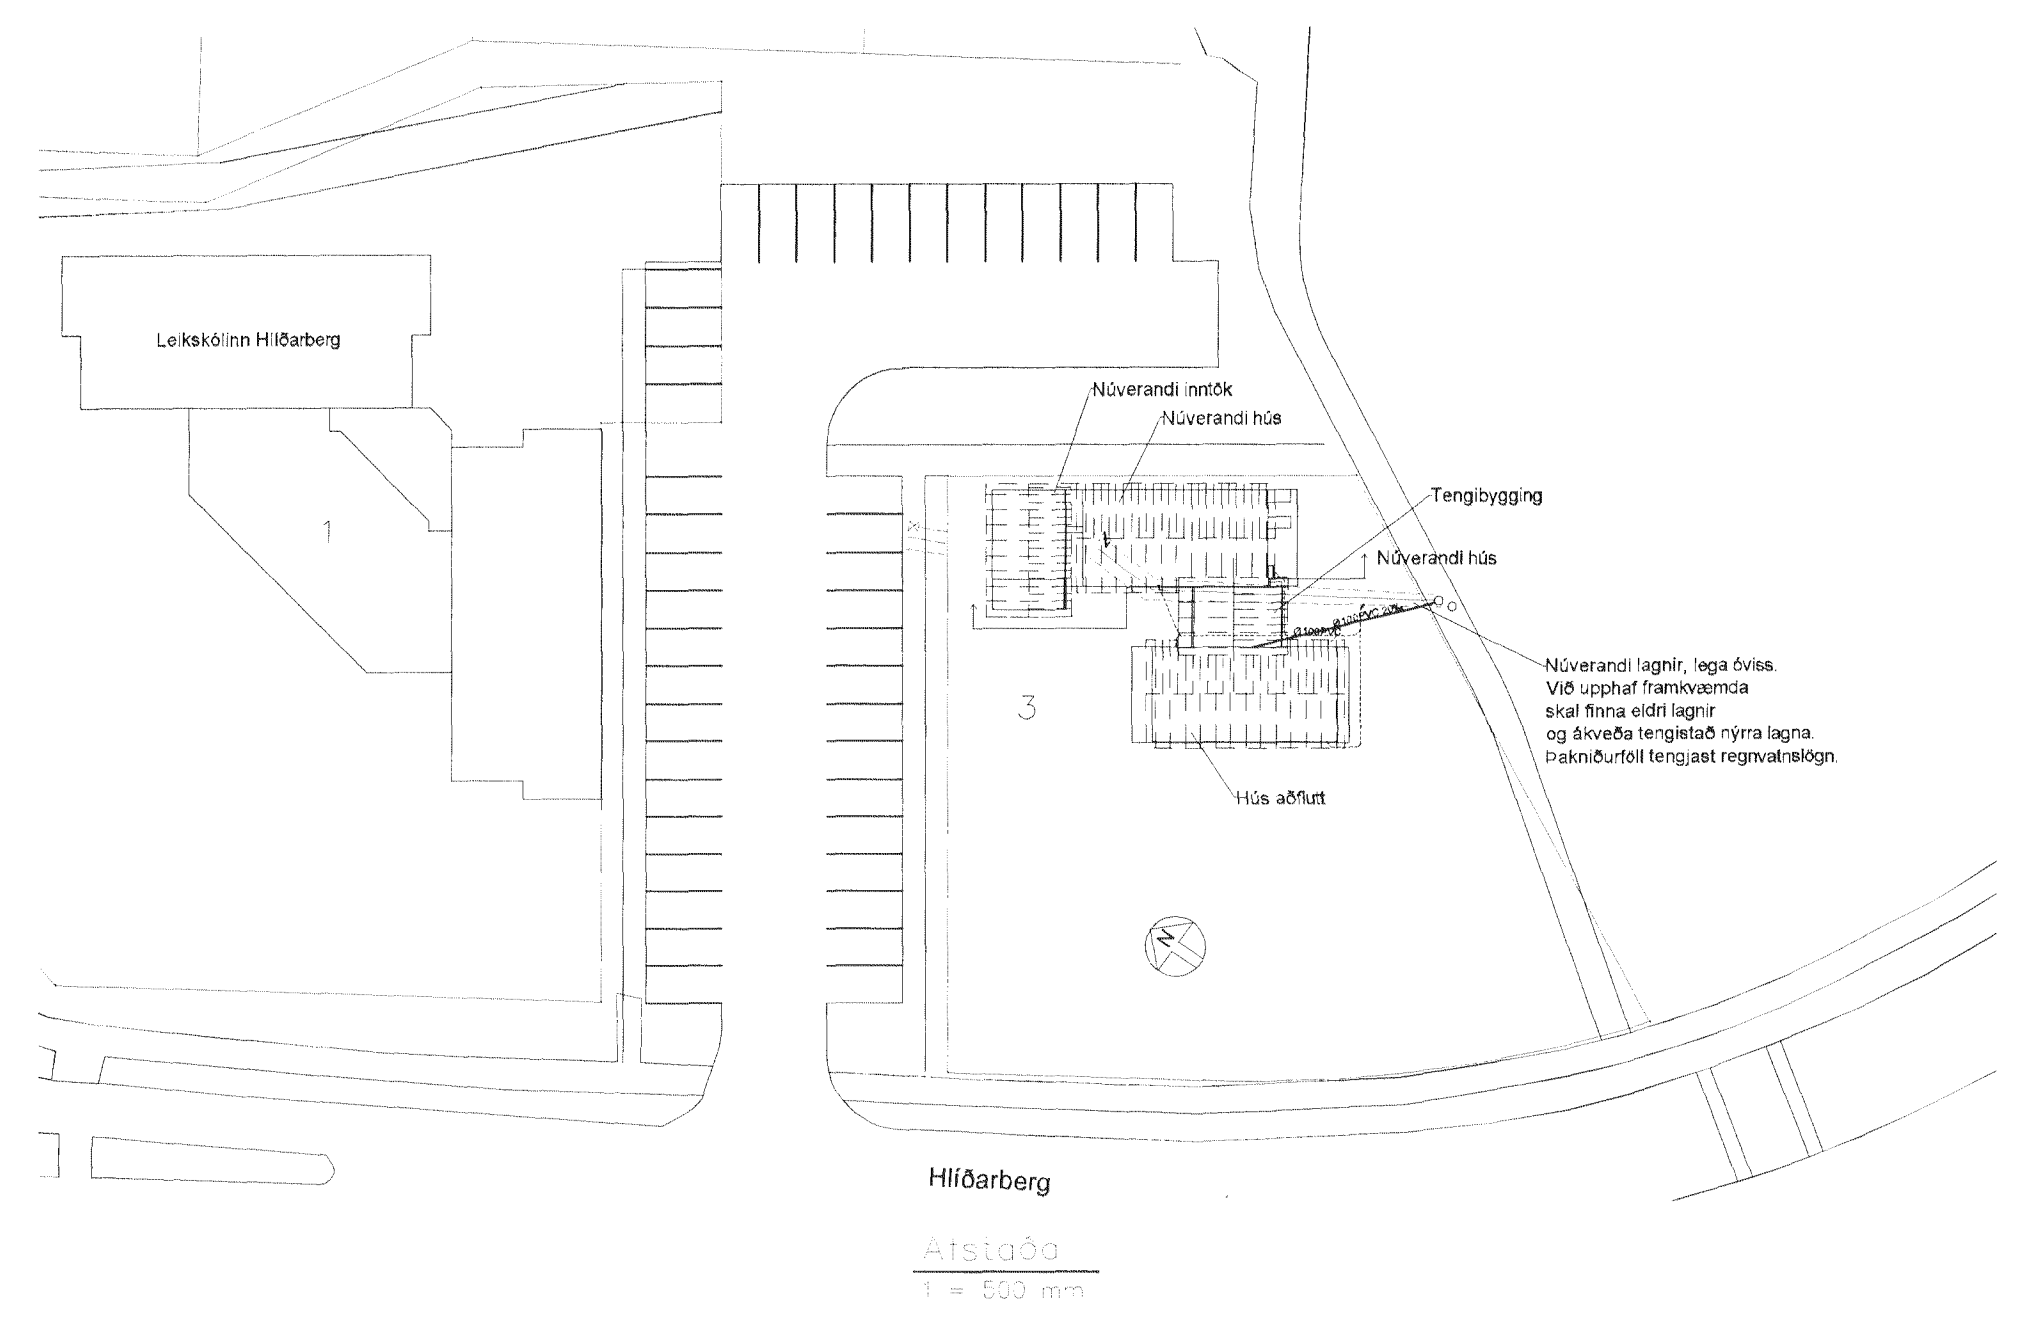

Hlíðarberg  
 1 = 500 mm

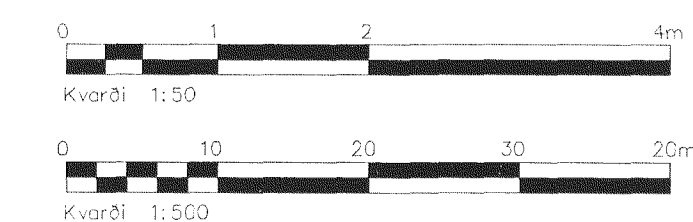

A	Reyndarteikning	AS	26.10.10
Ölg.	Breytingar	Höfundur	Daga
Reyndarteikning			

Laus kennslustofa, Hlíðarberg 3			
Strendingur ehf. Verkfræðingustofa Farkleppa 11-15 • 220 Hafnarfjarður Sími: 555 5544, Fax: 555 5541 strendingur@strendingur.is	Frænnisli Grunnmynd og afstaða	Daga 01.07.2010	Tekni / Höfundur af AS/JW
Málavali 1:50, 1:500	Númer teikningar 301	Bláskráð A1	