



GRUNNMYND M=1:100

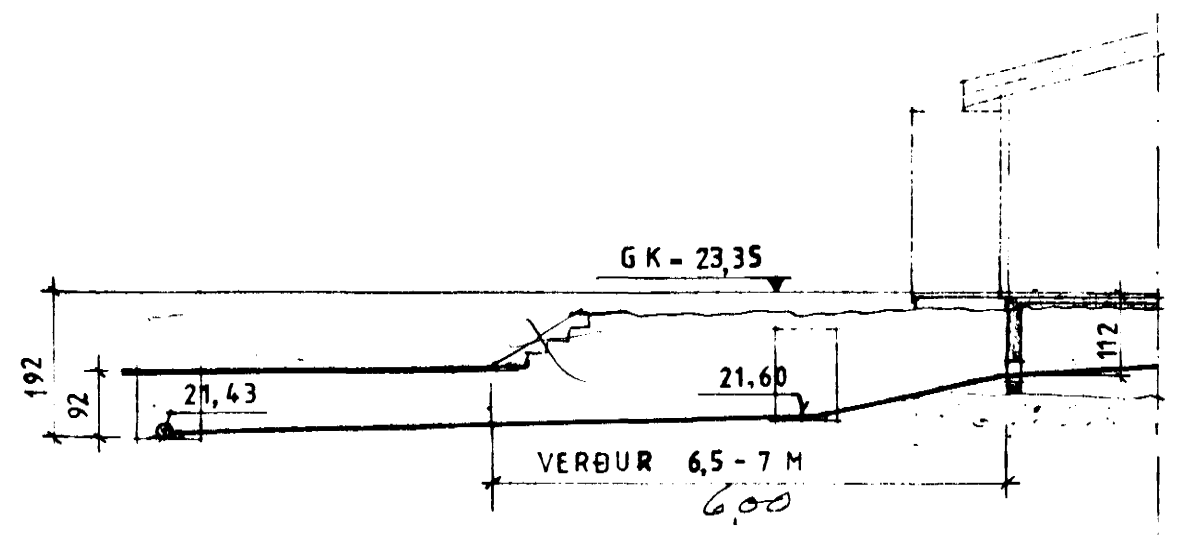

SNÍÐ A-A M=1:100

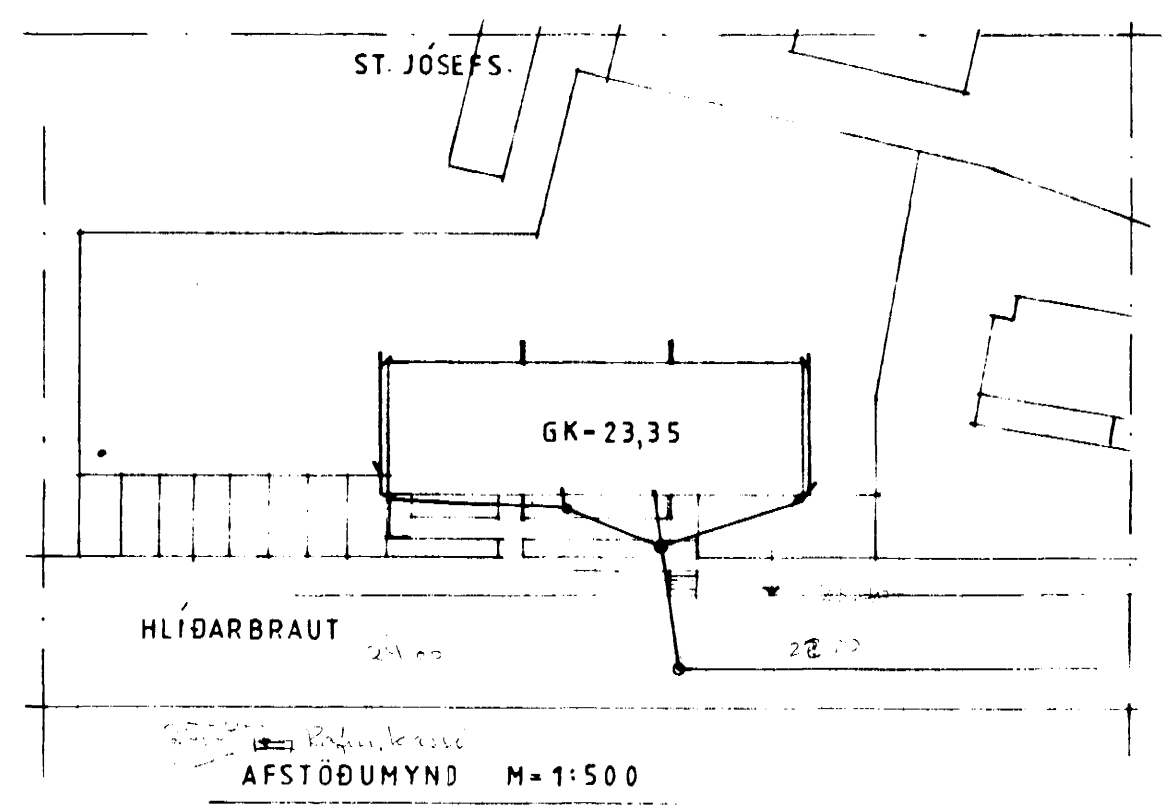

AFSTÖÐUMYND M=1:500

SKÝRINGAR ERU Á BLAÐI NR. 5

NR.	DAGS.	BREYTING	AF

<b>VERKFRÆÐISTOFA SUÐURLANDS</b> Heimahaga 11 Selfossi sími 99-1776		BLAÐ <b>4</b>
DAGHEIMILI VIÐ ST. JÓSEFSSPÍTALA HAFNARF.		KVAÐI: 1:100 1:500
FRÁRENNISLAGNIR Í GRUNNI, AFSTÖÐUMYND		REIKN. E S TEIKN. E S
AF SAMP <i>[Signature]</i>		DAGS. SEPT. 82 NR