


Samþykkt á fundi byggingarnefndar þann  
**04 NOV. 1998**

Byggingafróðgætturinn í Hafnarfirði  
 Erlendur Hjálmarsson


ÖLL HÆÐAMÁL SAMRÆMIST ELÐRA HÚSINU

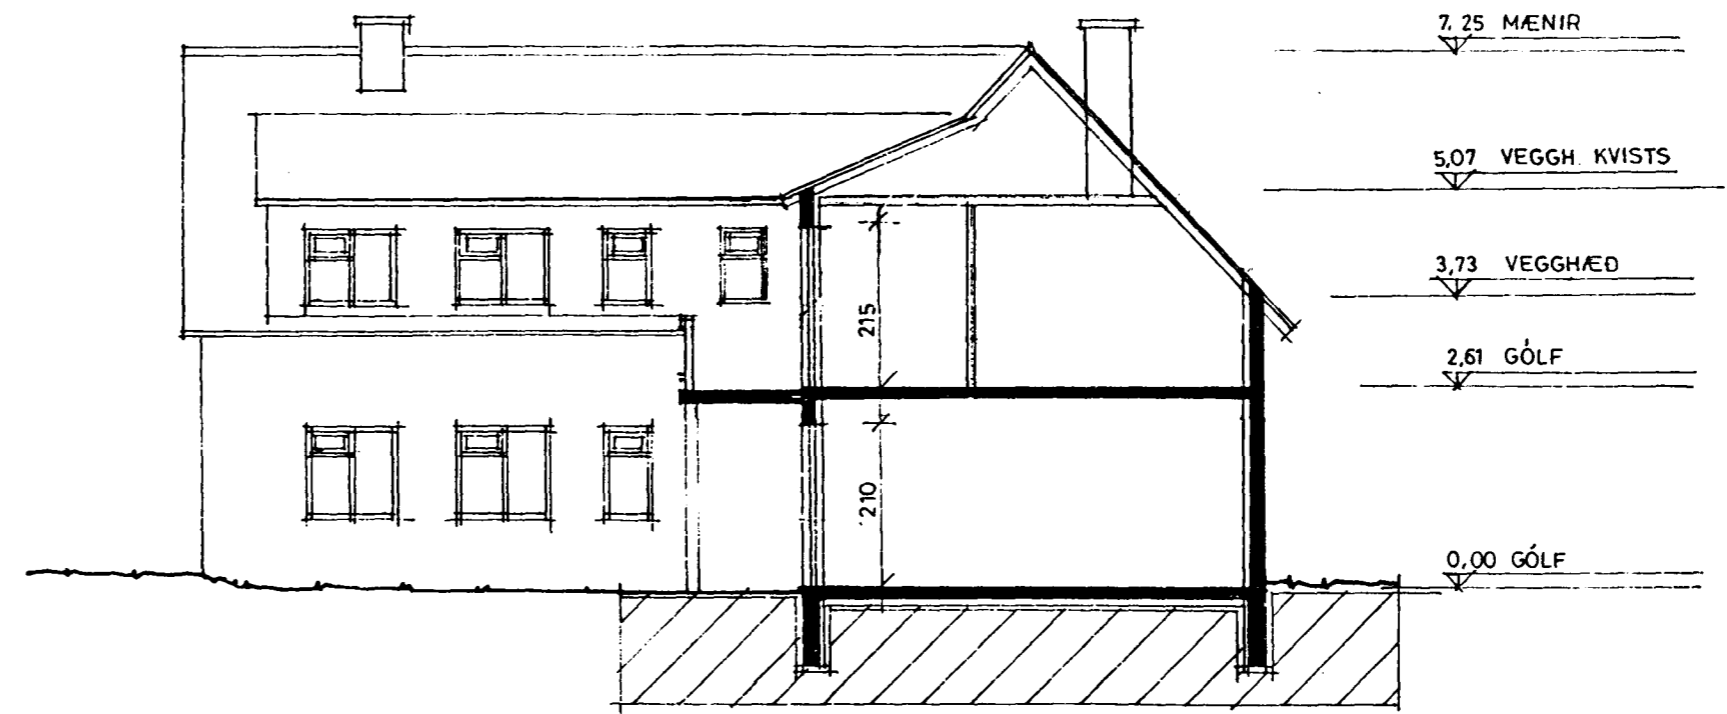


SNIÐ 1:100

ÖLL MÁL STAÐFESTIST MEÐ MÆLINGU Á STAÐNUM


JARÐHÆÐ	60 m <sup>2</sup>	160 m <sup>3</sup>
RÍSHÆÐ	50 m <sup>2</sup>	193 m <sup>3</sup>
STÆKKUN HÚSS	110 m <sup>2</sup>	353 m <sup>2</sup>

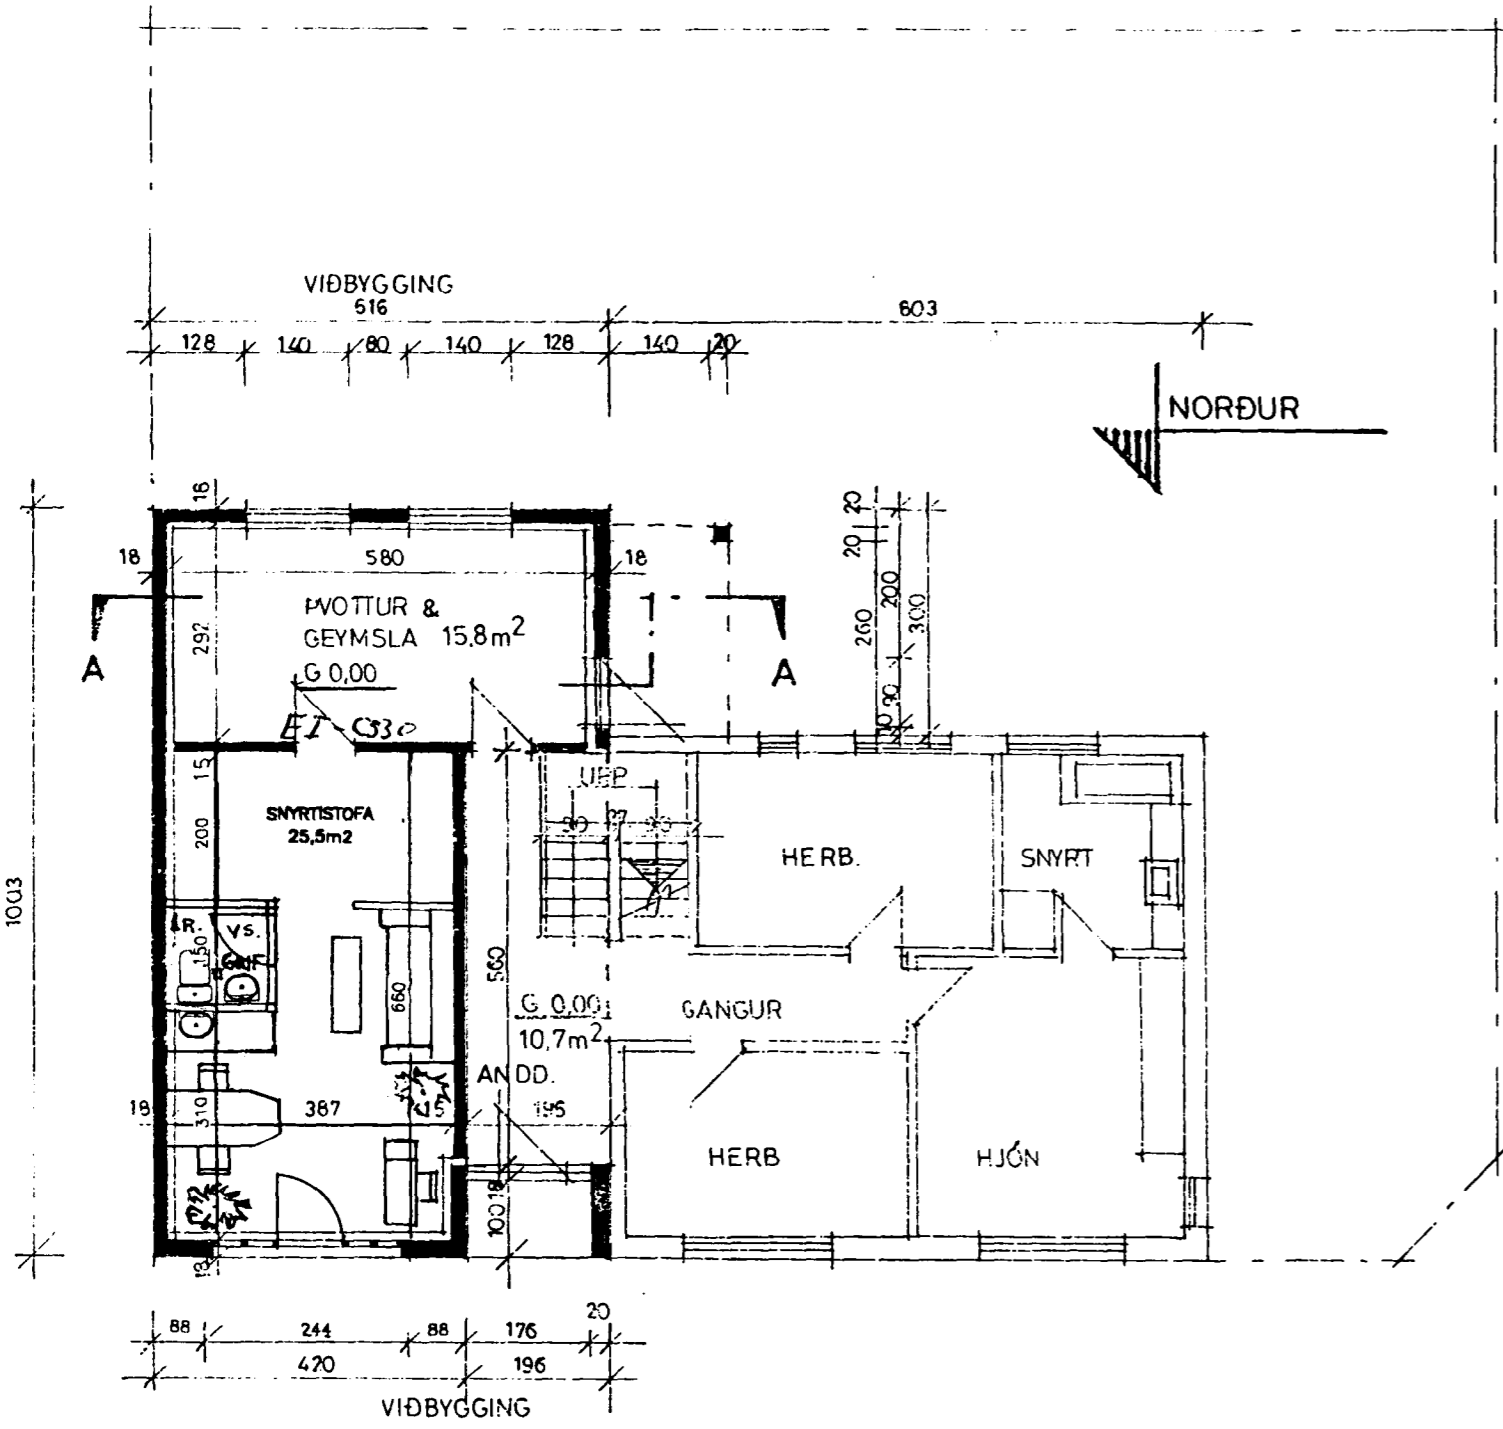

GRUNNMYND AÐALHÆÐAR 1:100

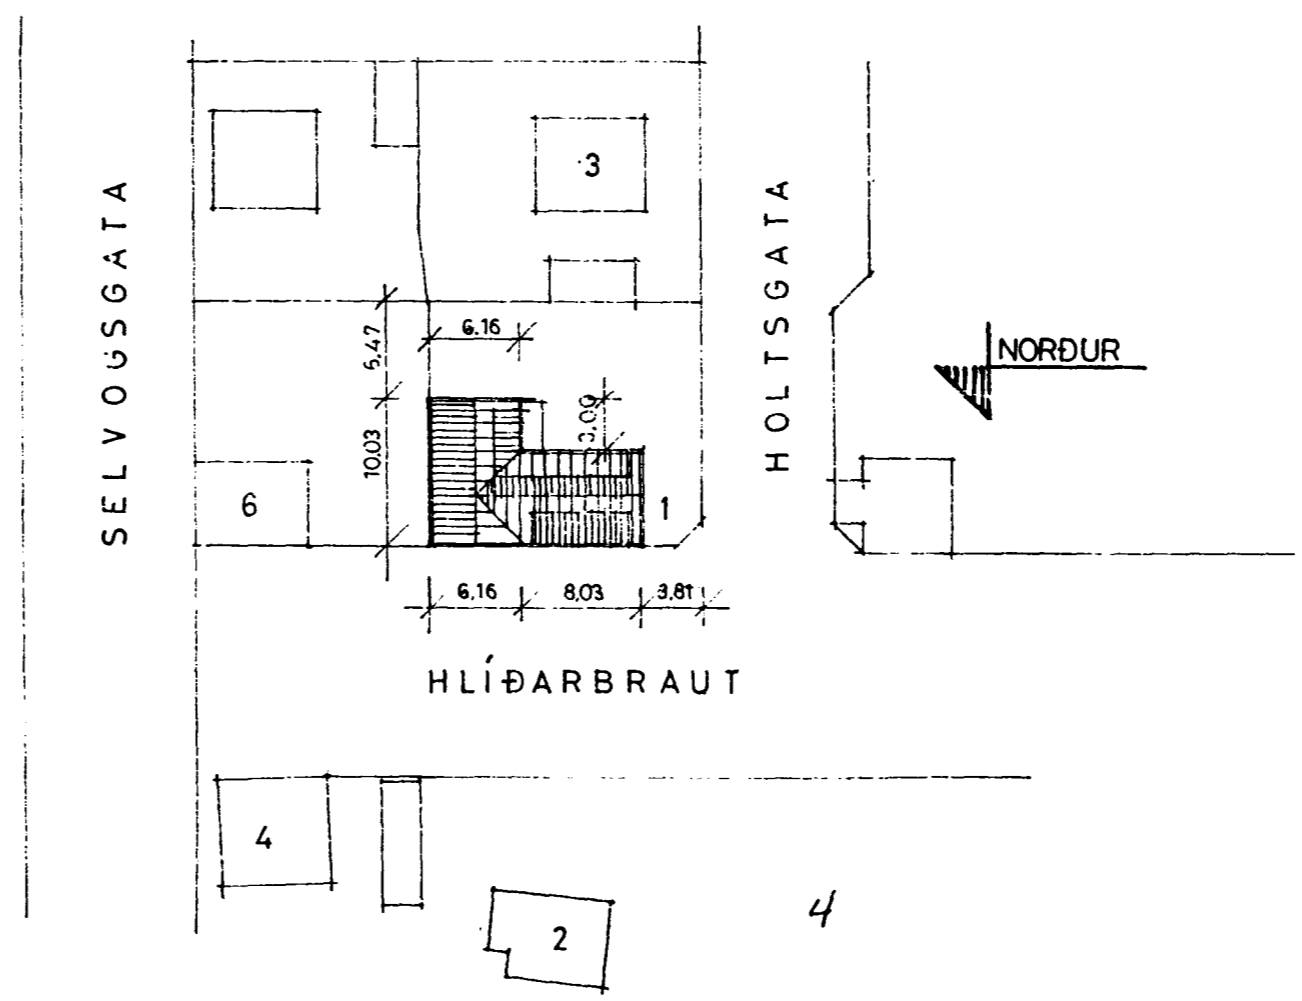

AFSTÖÐUMYND 1:500

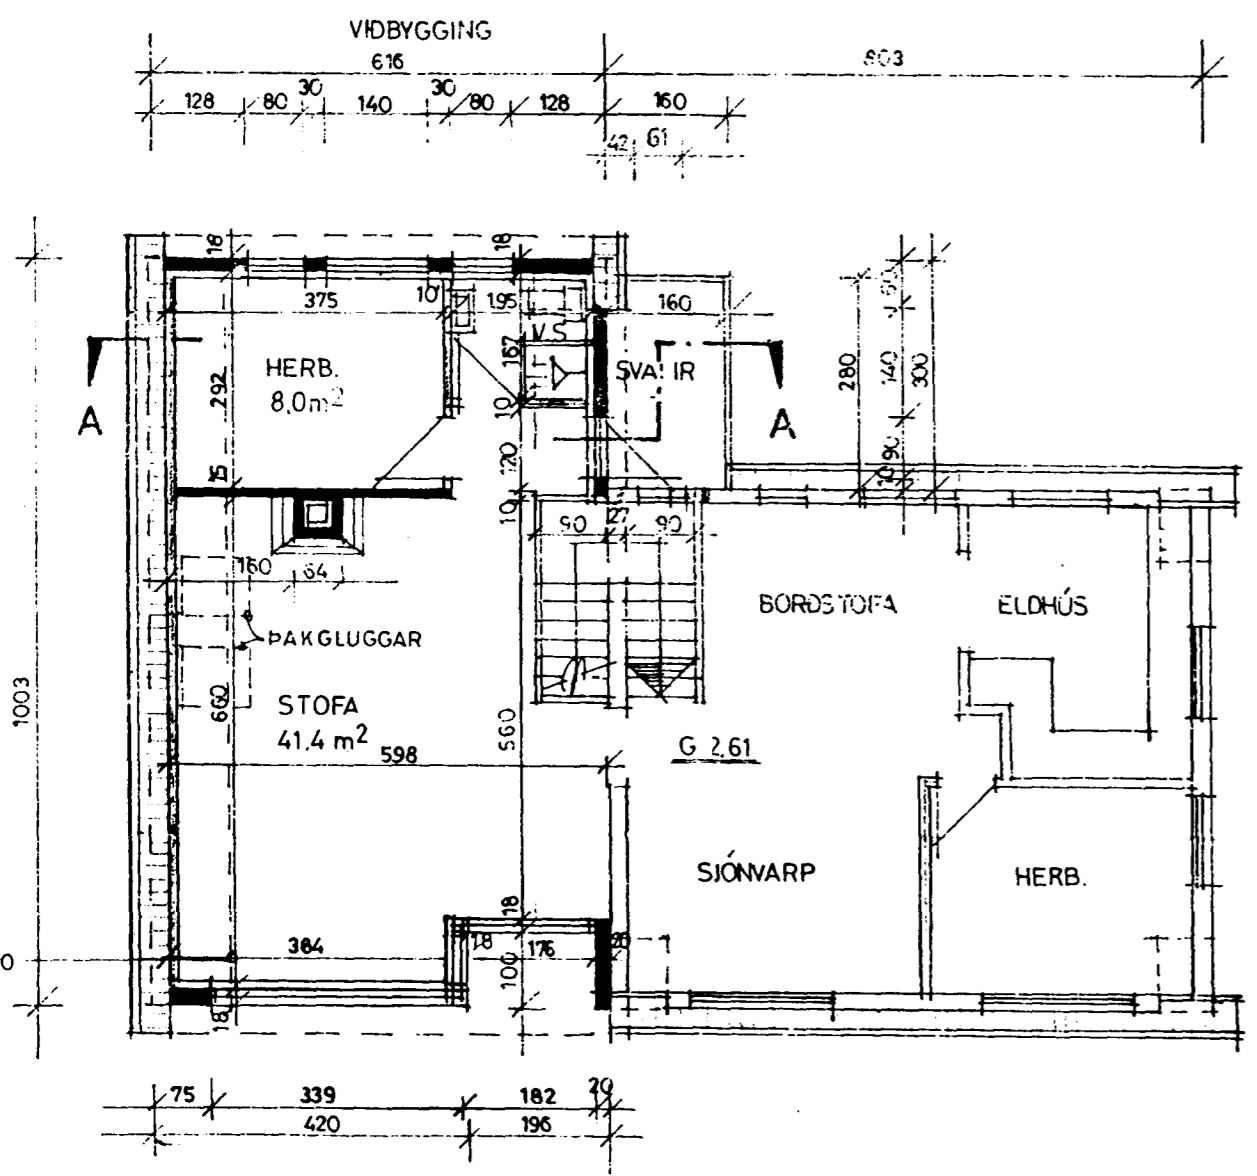

GRUNNMYND EFRI HÆÐAR 1:100

Breytt 26.10.98 - Ný snyrtistofa

BREYTTÍ APRÍL 1988

**TEIKNISTOFAN** SUBURGÖTU 14 220 HAFNARFJÖRÐUR  
 PÁLL V. BJARNASON ARKITEKT FAI SÍMI 54355

**169.01**

DAGS	OKT.	1987
KVAREI	1:100	
HANNAÐ	P.V.B.	
TEIKNAD	A.E.	
YFIRF	P.V.B.	

HLÍÐARBRAUT 1, HAFNARFIRÐI - NÝ SNYRTISTOFA  
 GRUNNMYNDIR, SNIÐ, AFSTÖÐUMYND

*Páll V. Bjarnason* *PB*