



HLÍÐARBRAUT NR 2

BREYTING M=1:100


Samþykkt á fundi bygginga-  
nefndar þ. 30/11/1977  
BYGGINGAFULLTRÚINN  
Í HAFNARFIRDI  
*[Signature]*

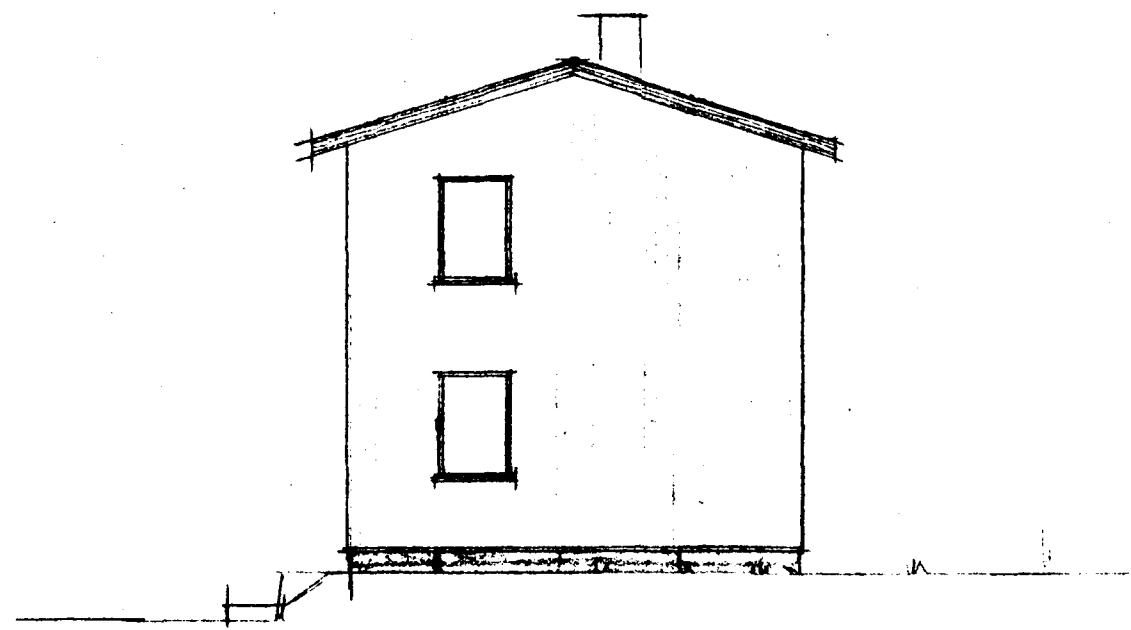


VESTUR

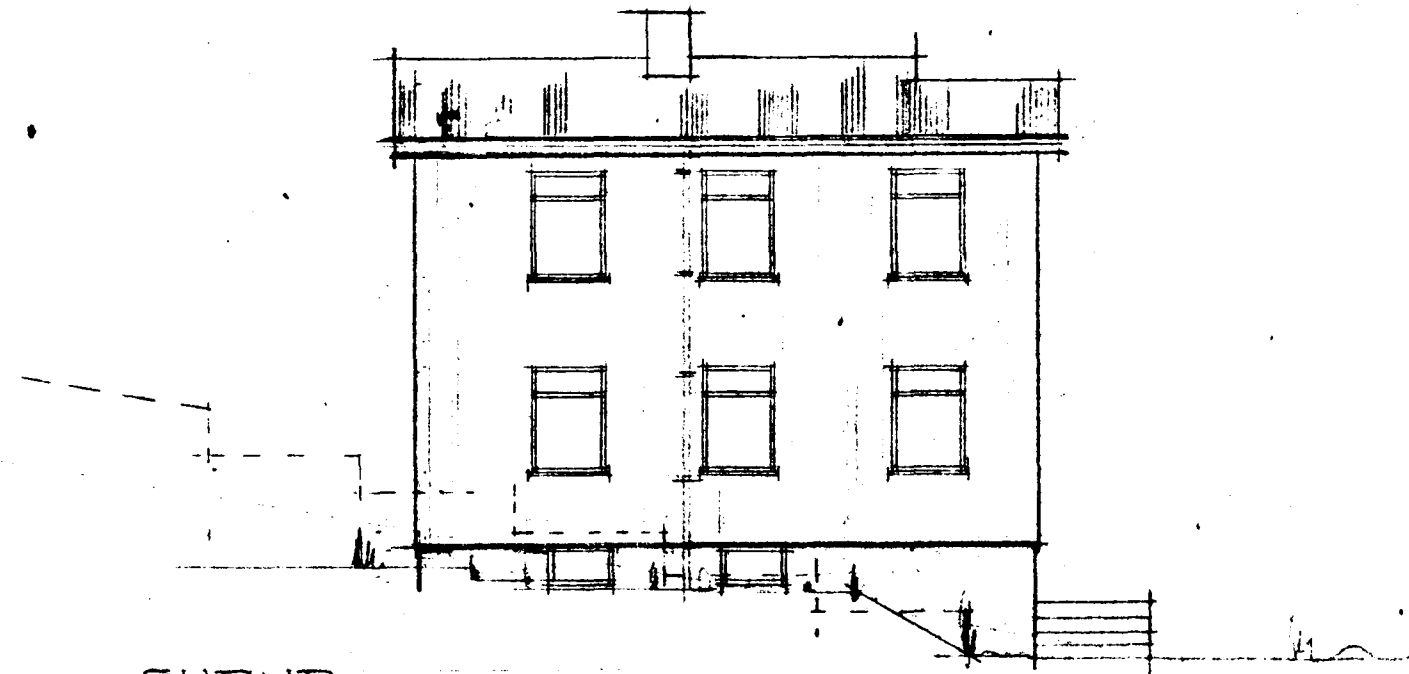


SÚÐUR

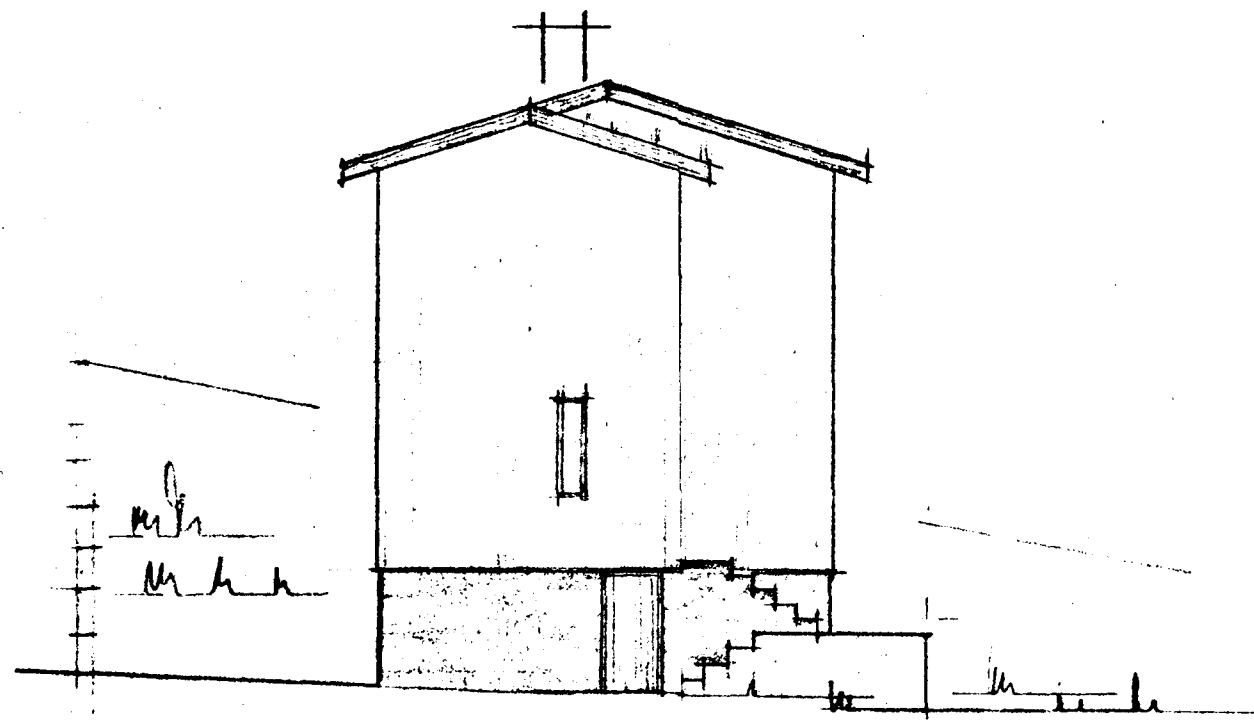


AUSTUR

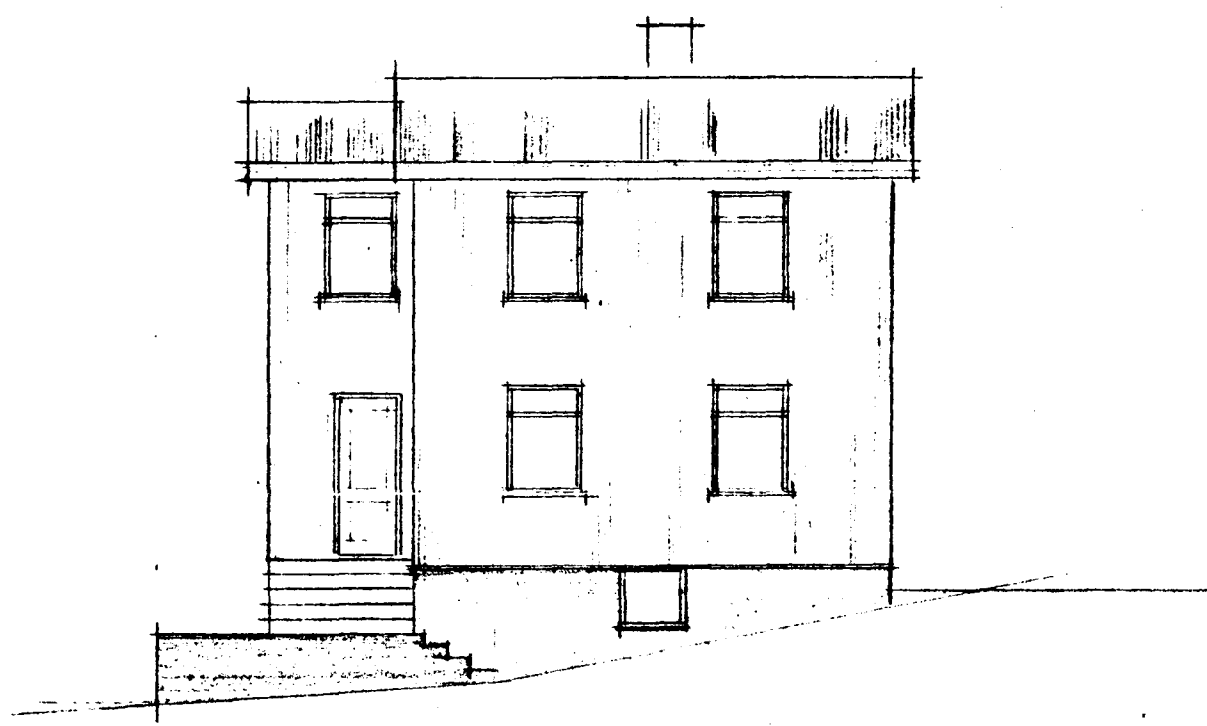


NORÐUR

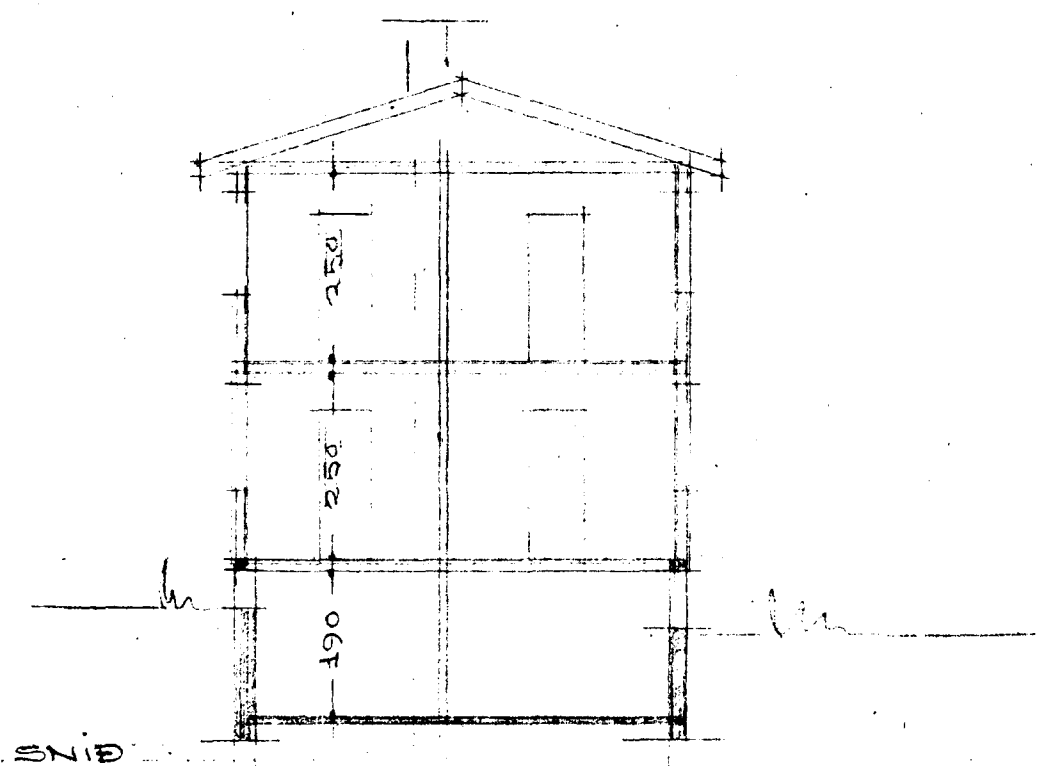


SNÍÐ

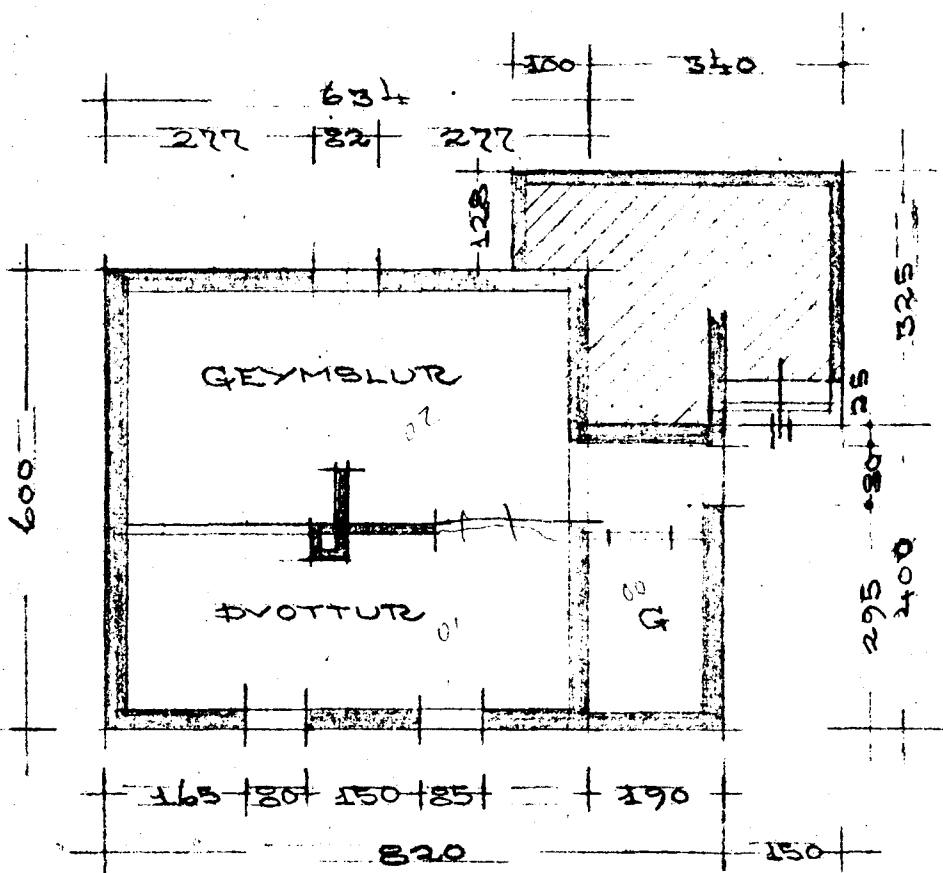

KJALLARI

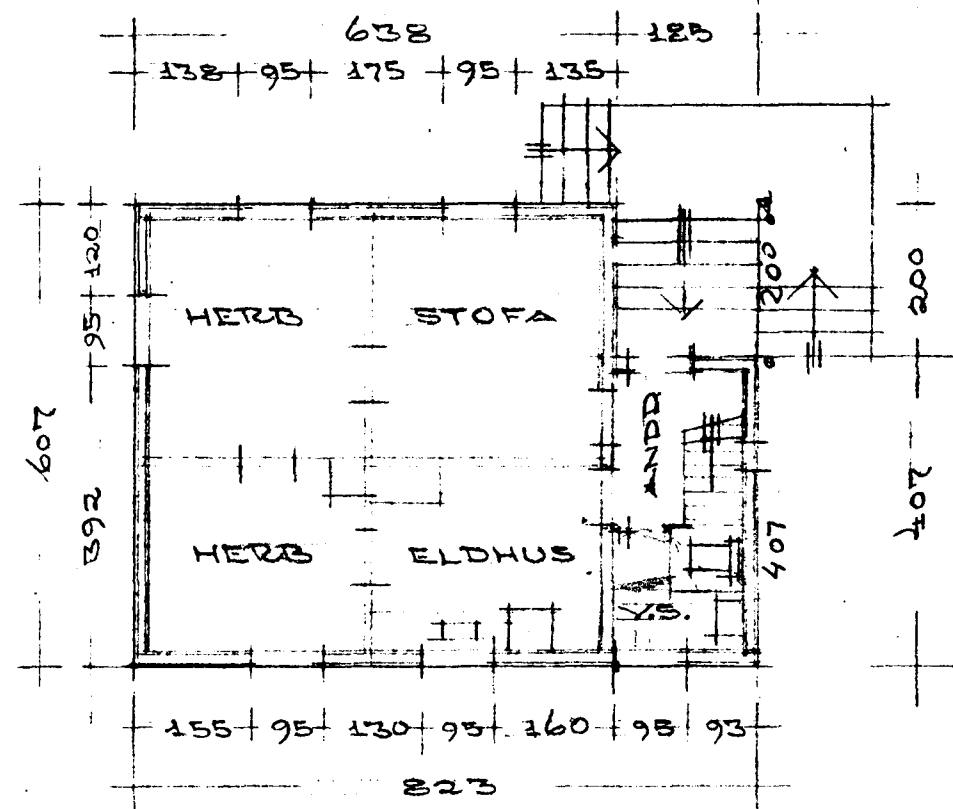


NEDRI HÆÐ

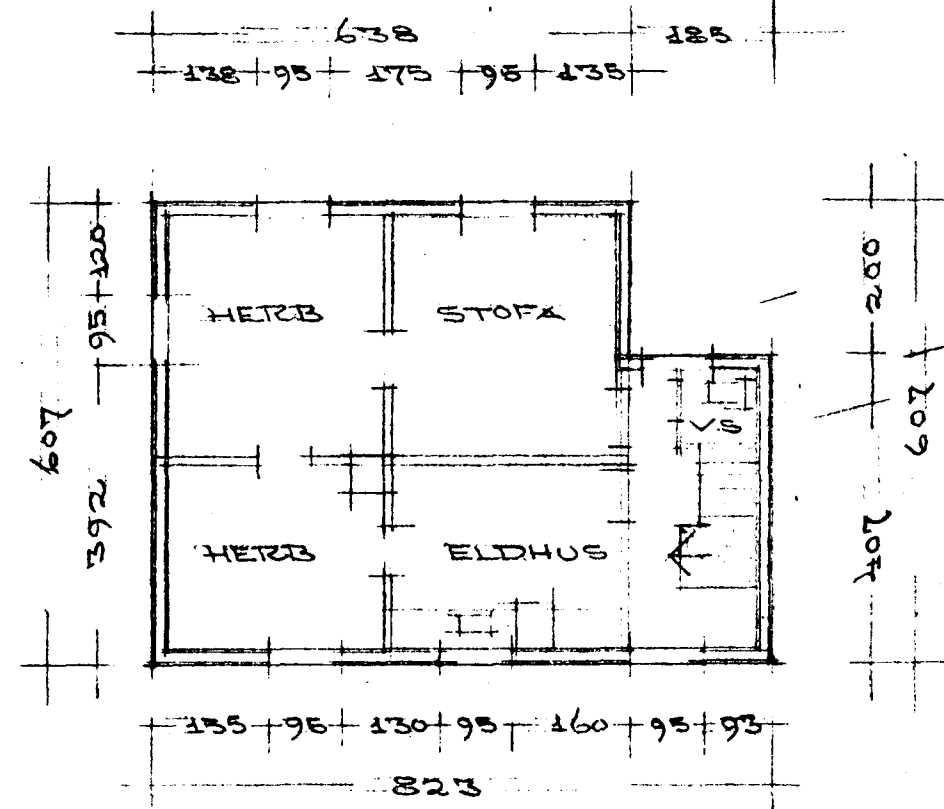

EÐRI HÆÐ

AFSTÖÐUMYND M 1:1000

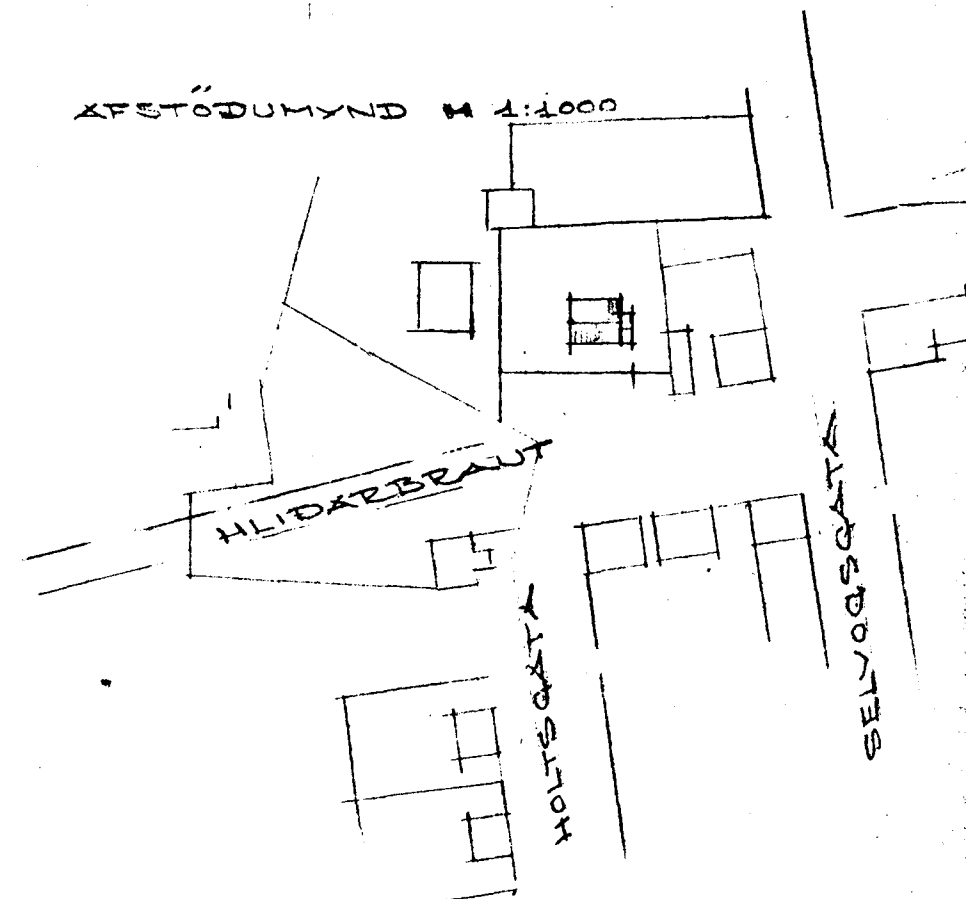

REYKJAVÍK Í NOV. 1977  
*[Signature]*  
FTI

TEIKNAD EFTIR MÆLINGU  
OG FYRRI TEIKNINGUM.