
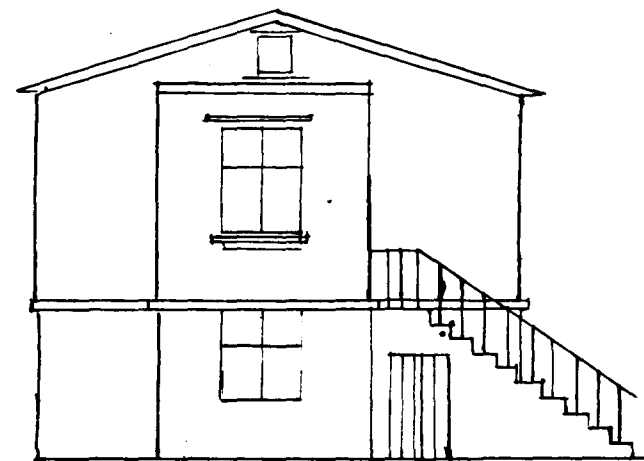
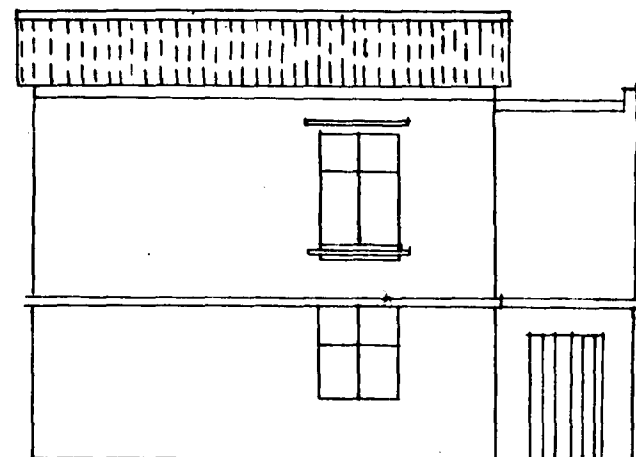


Haukurjónsson






Breyting á húsi Jóns Kristjánssonar Hlíðarbraut 3

Fyrir breytingu

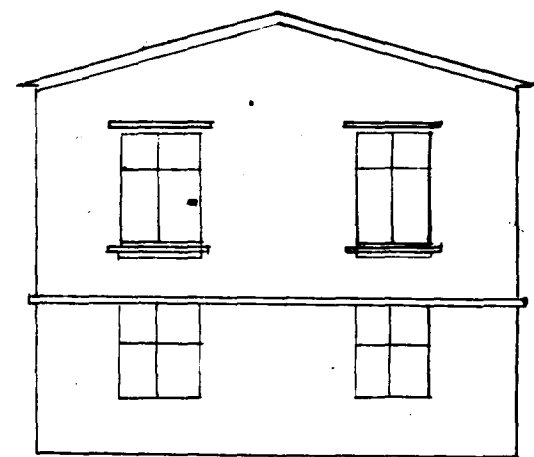

Mælkvarði 1:100

eftir breytingu

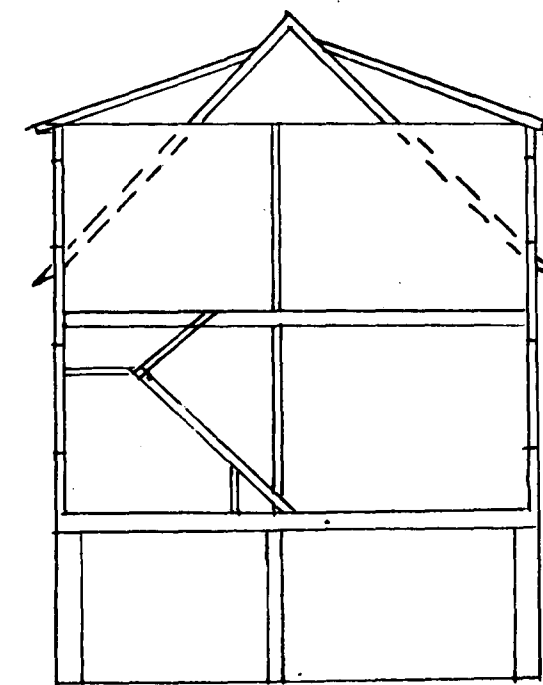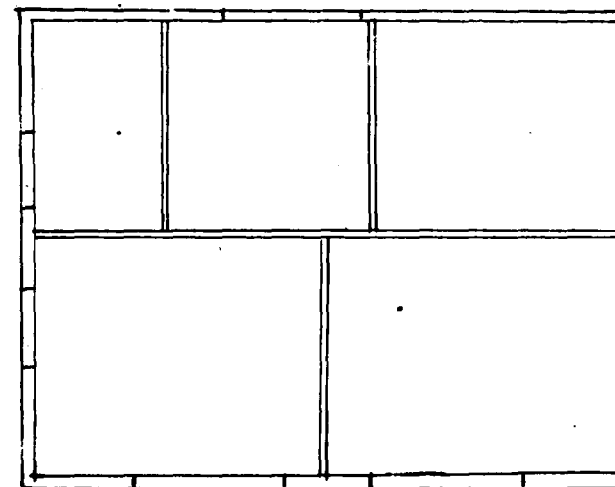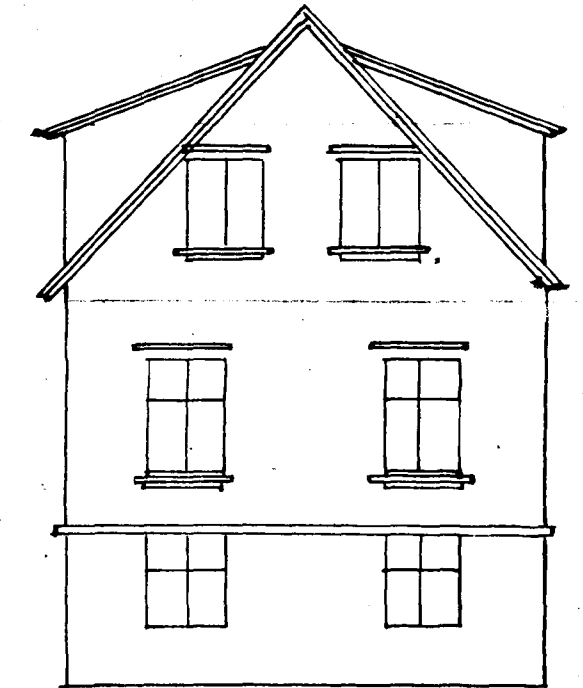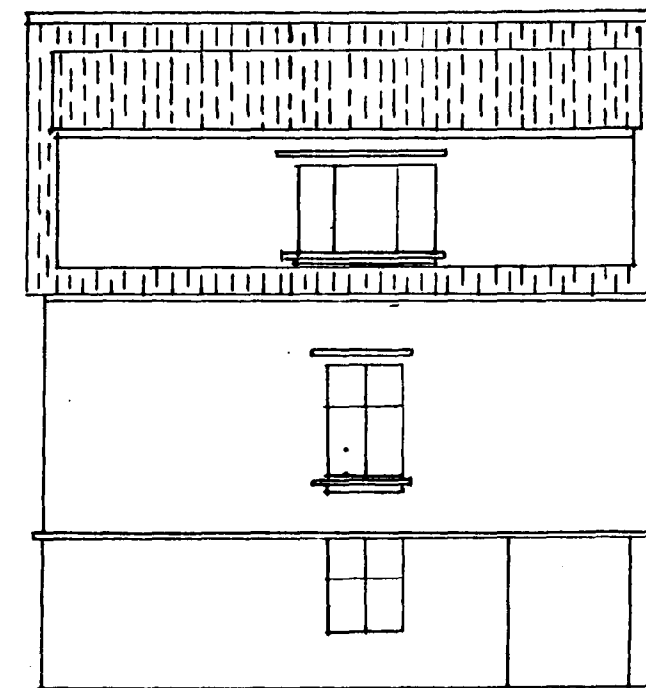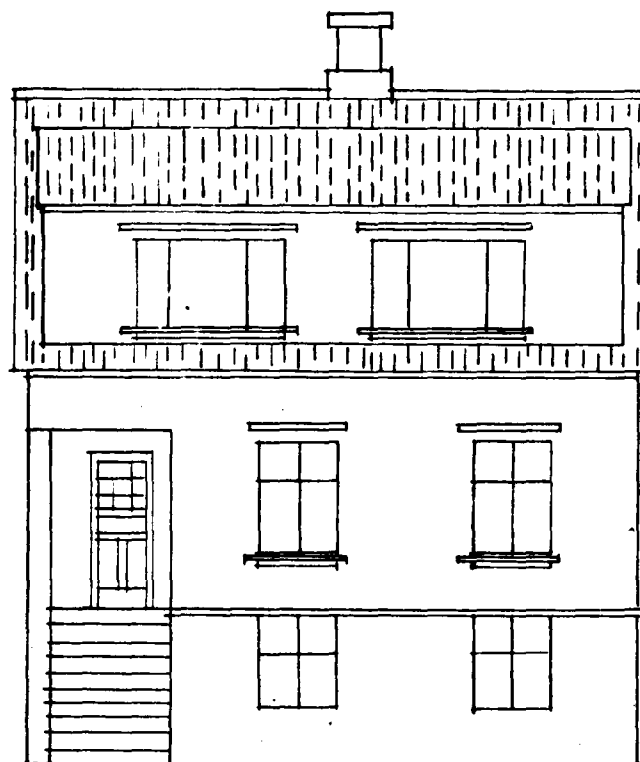

1/2 íbúðar

Lagnarfið í júlí '44
Haukurjónsson