


FYRIR BREYTINGU


HLÍÐARBRAUT 3

EFTIR BREYTINGU


Samþykkt á fundi bygginga-
nefndar þ. 17. 9. 1975
BYGGINGAFULLTRÚÐ N
Í HAFNARFIRÐI
F. Sigurðsson

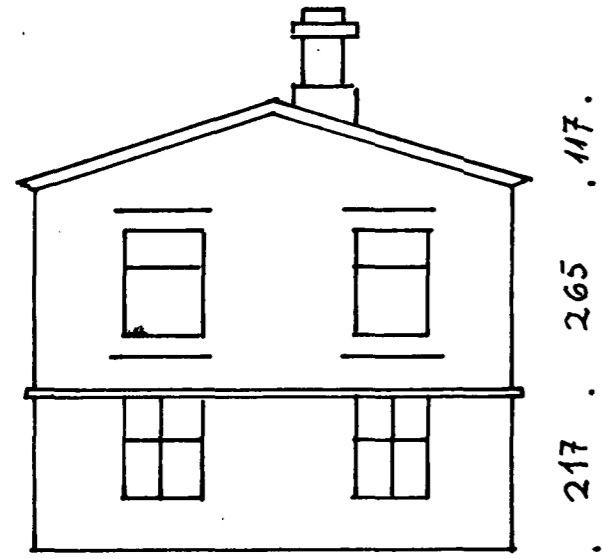


SUÐUR

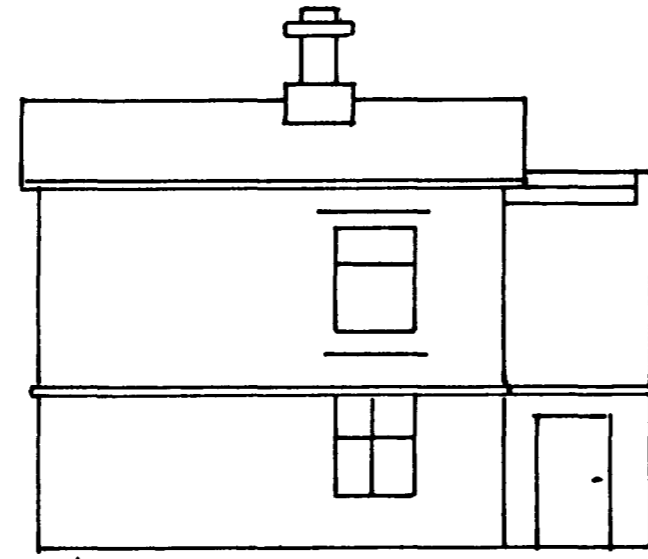


AUSTUR

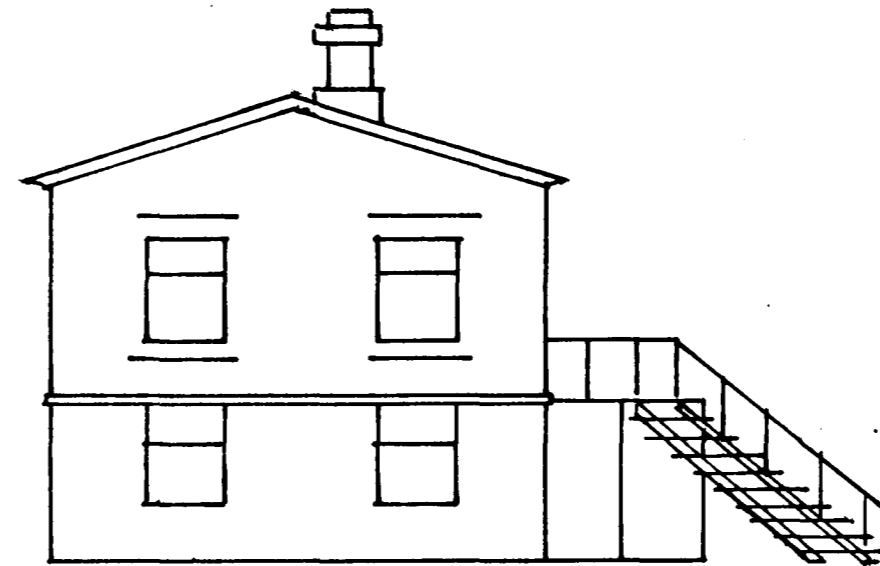

SUÐUR

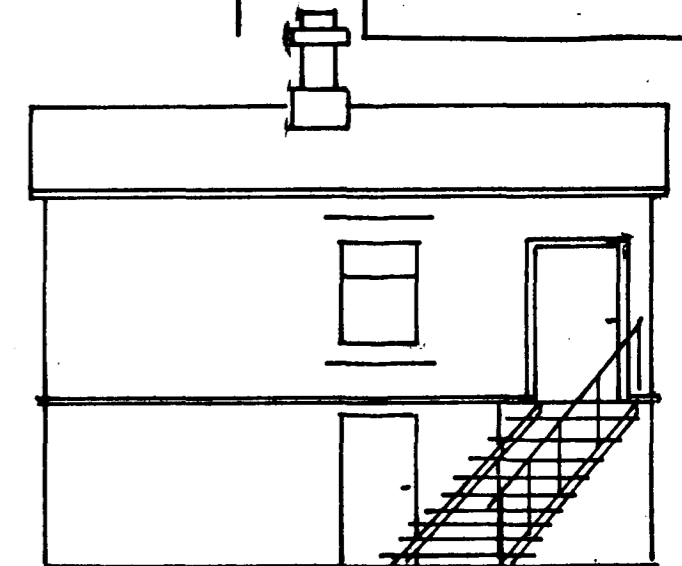


AUSTUR

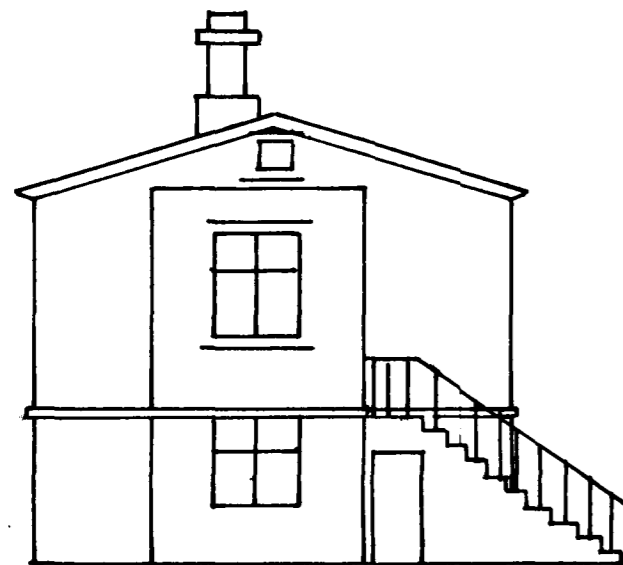


NORÐUR




VESTUR

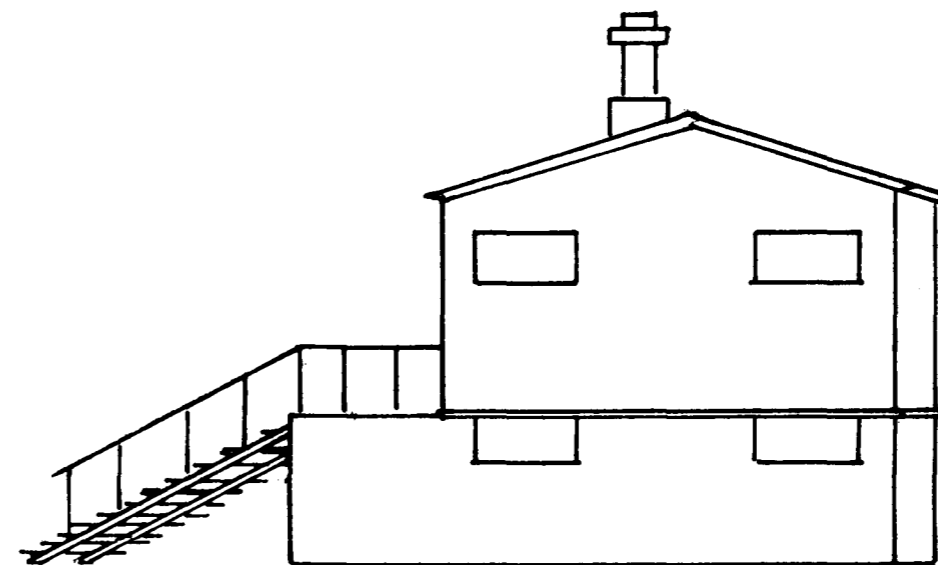


NORÐUR

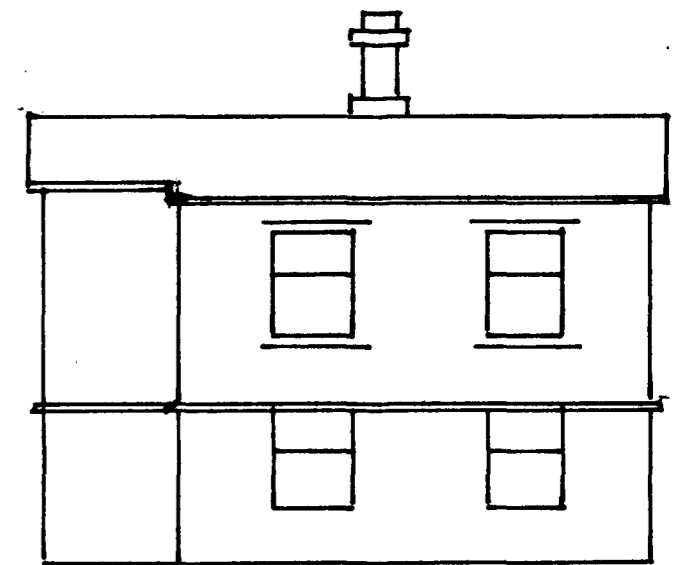


VESTUR

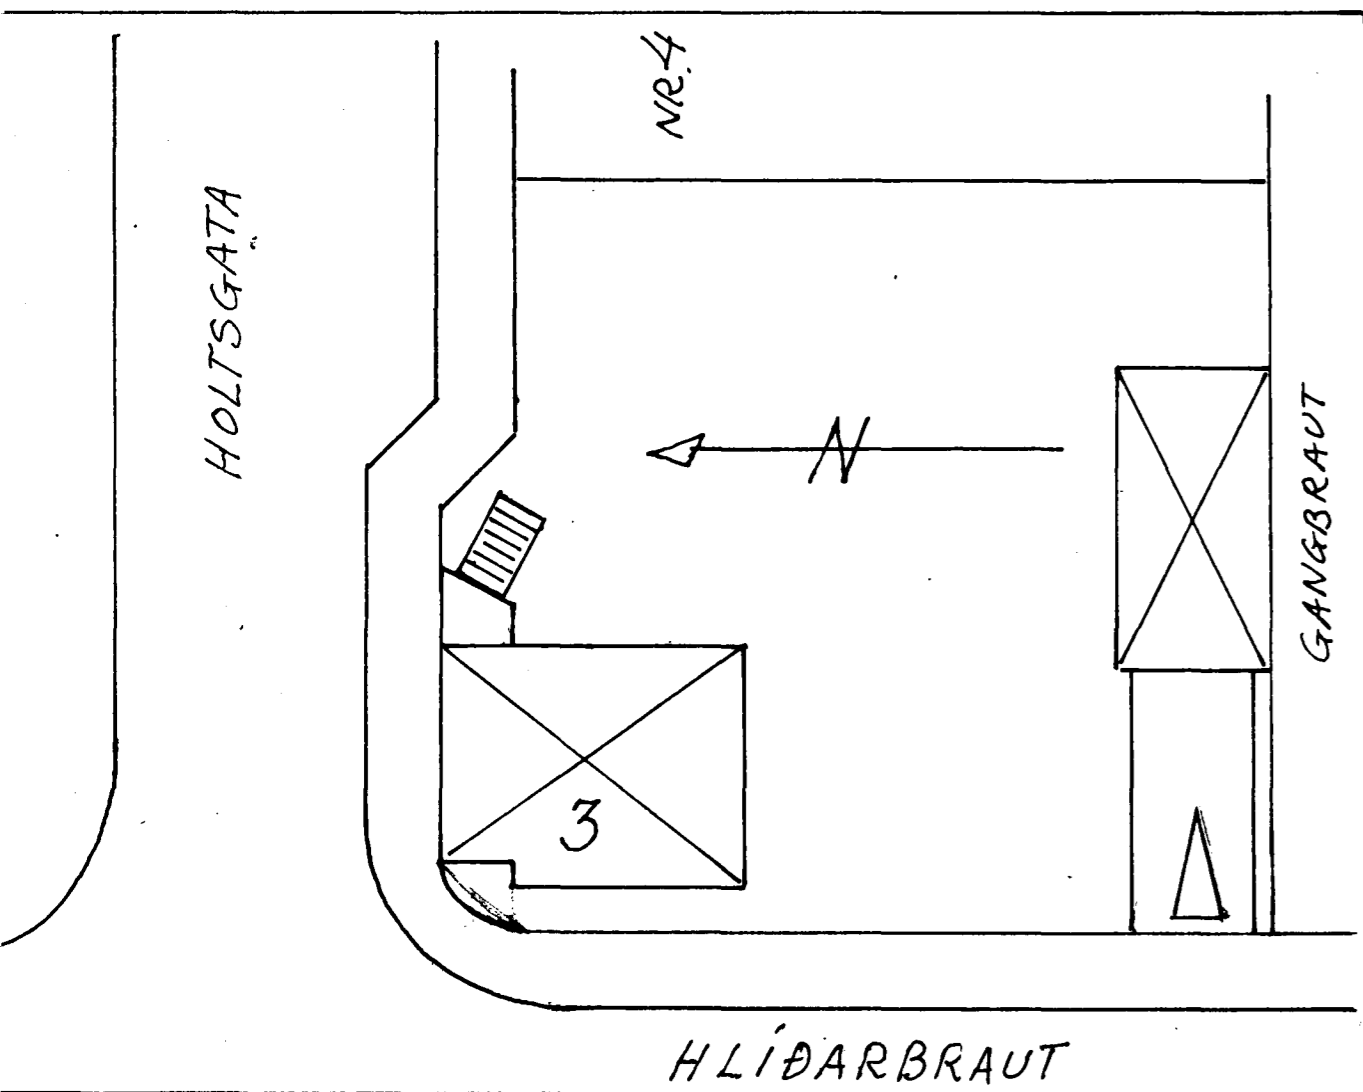


AFSTÖÐUMYND 1:250

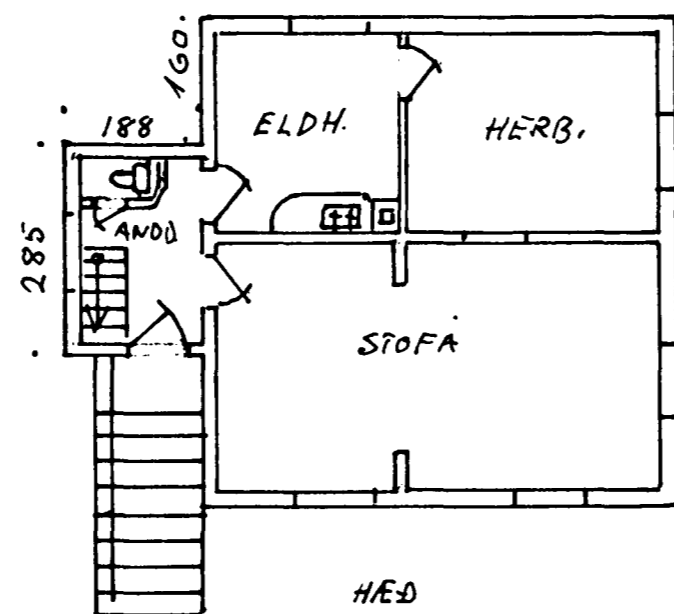

HEÐ

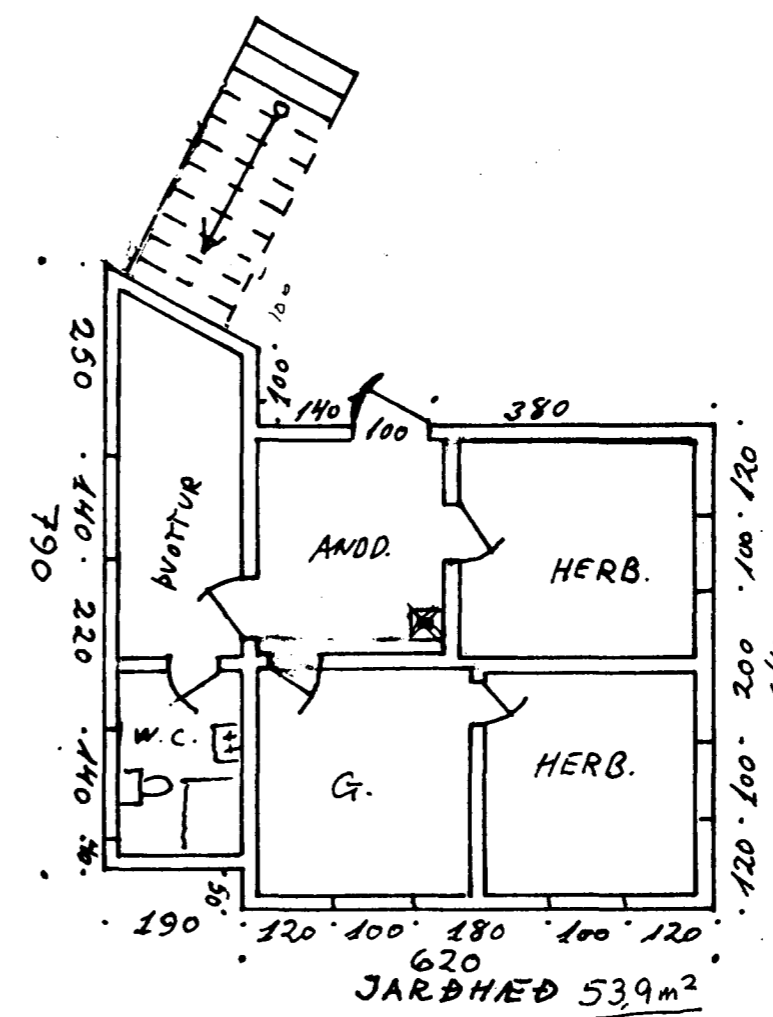

JARÐHEÐ 53,9m²

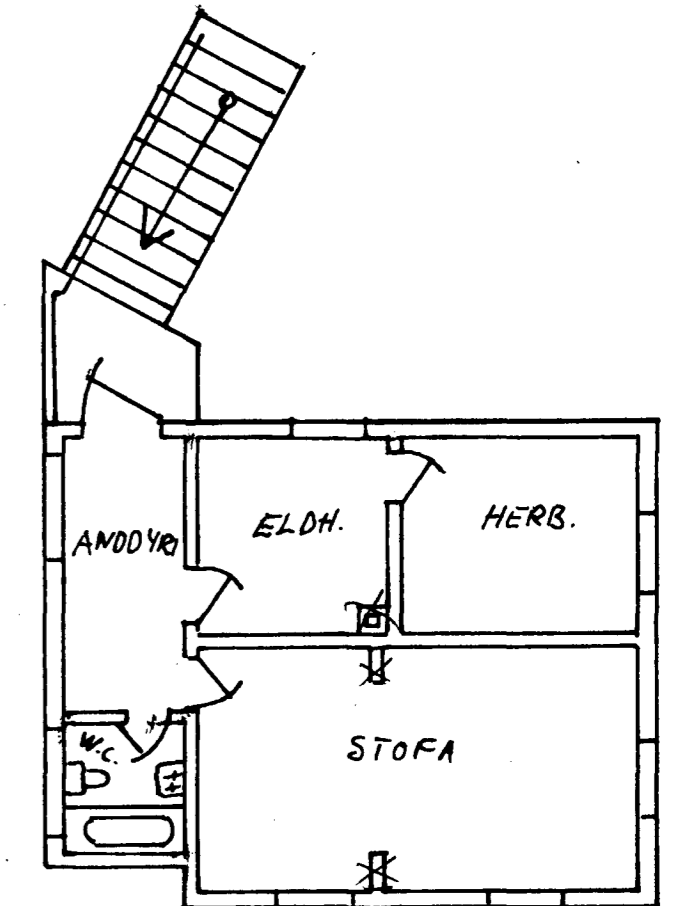

HEÐ 50,9m²

2,71m³

$$K_{\text{net}} 190 \times 740 = 140 \text{ m}^2 + \left(\frac{\text{Eldh}}{285 \times 187 = 5,4} \right) = 8,6 \text{ m}^2 \times 2,17 = 19 \text{ m}^2$$

$$\text{L. h.} 190 \times 59 = 112 \text{ m}^2 - \left(\frac{\text{Anten}}{5,4 \text{ m}^2 = 5,8 \text{ m}^2 \times 3,20 = 19} \right)$$

$$38 \text{ m}^3 \text{ anten}$$

HAFNARFIRÐI 12. SEPT. 1975
Staður Sigurðsson