




GRUNNMYND KJALLARA 1:50

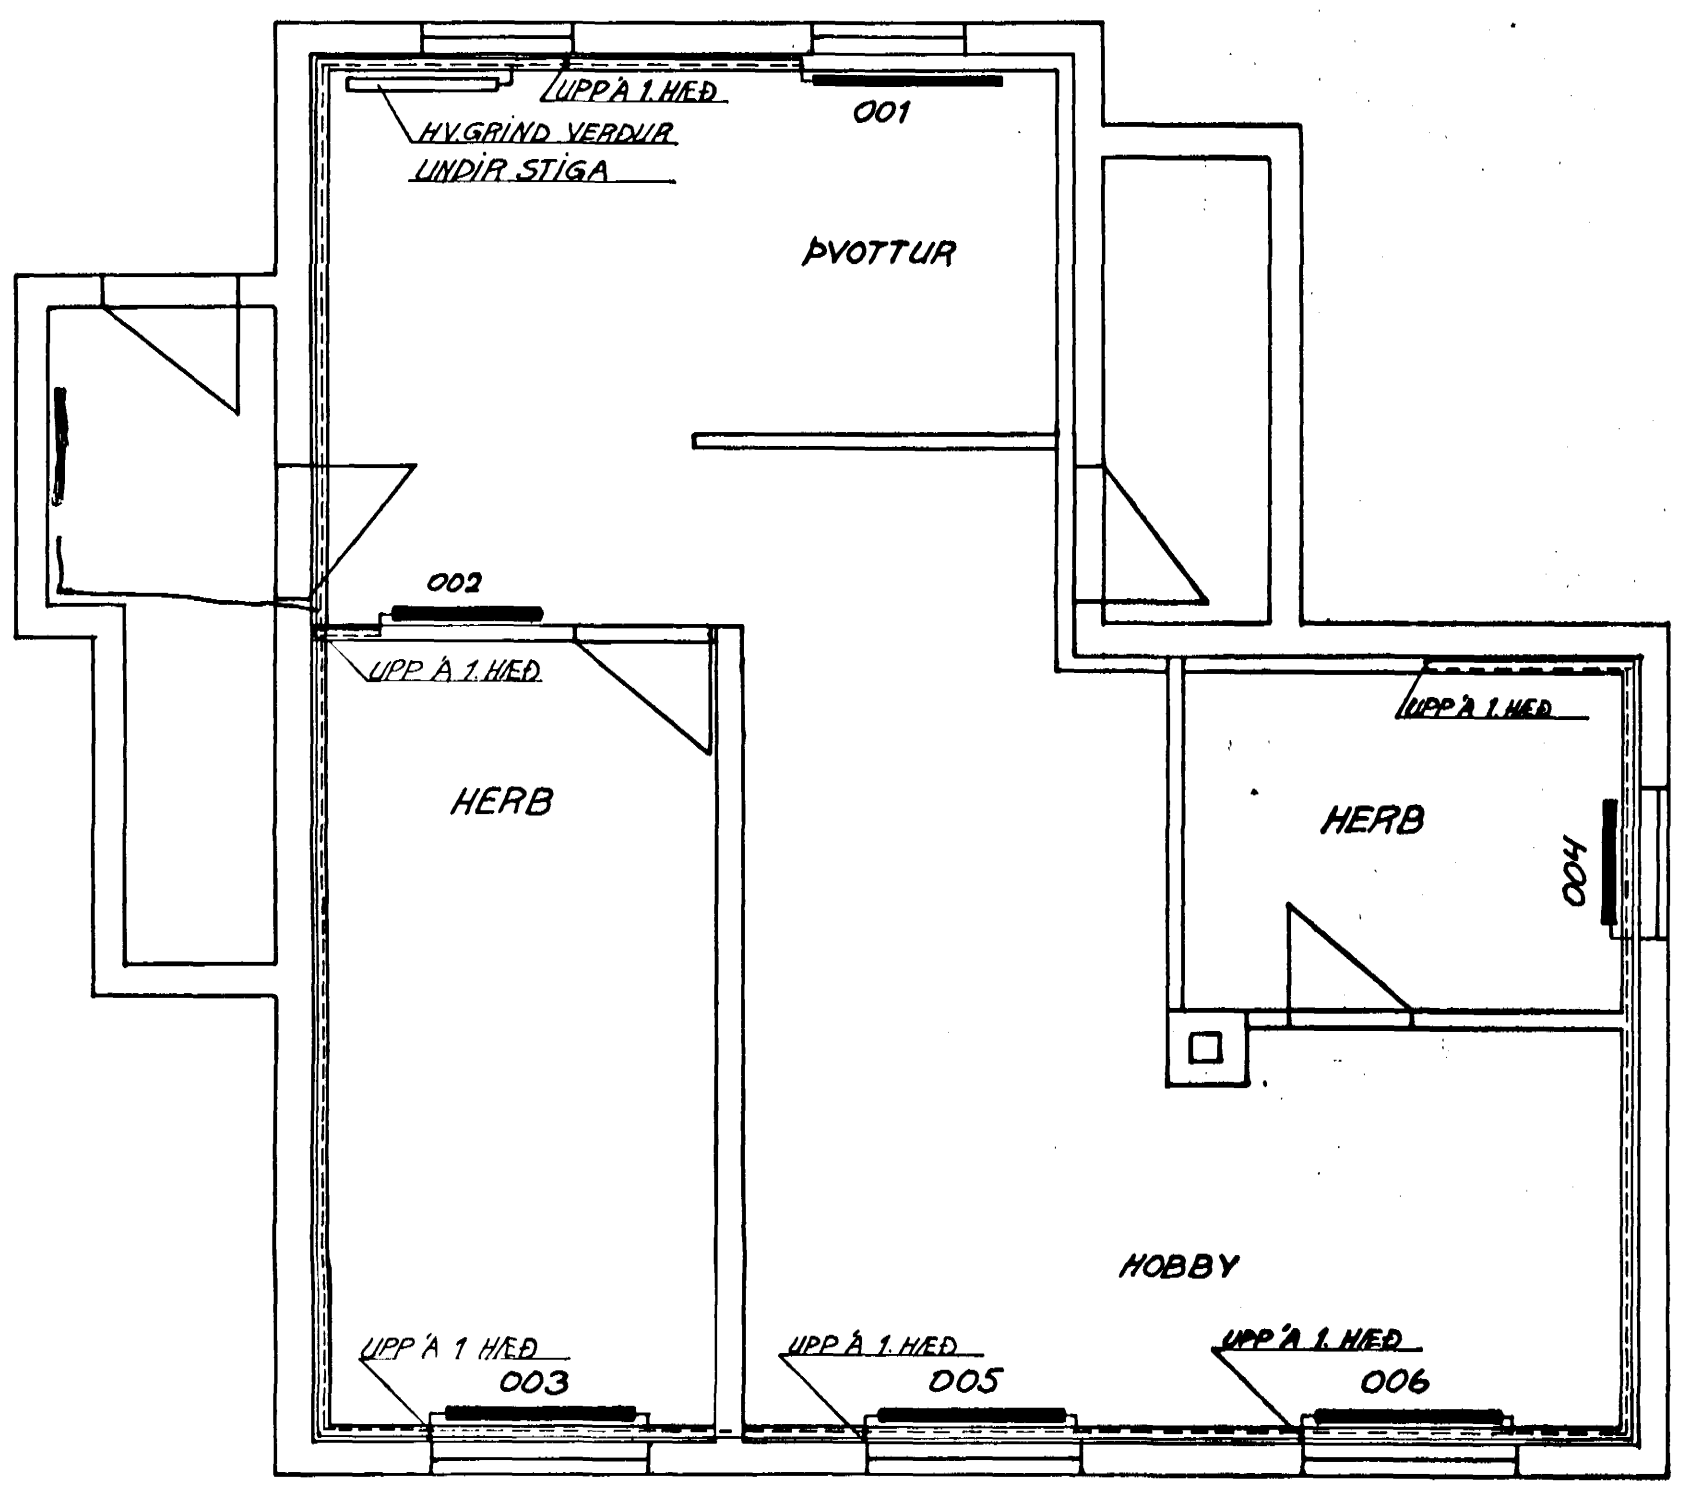

GRUNNMYND 1. HÆÐ 1:50

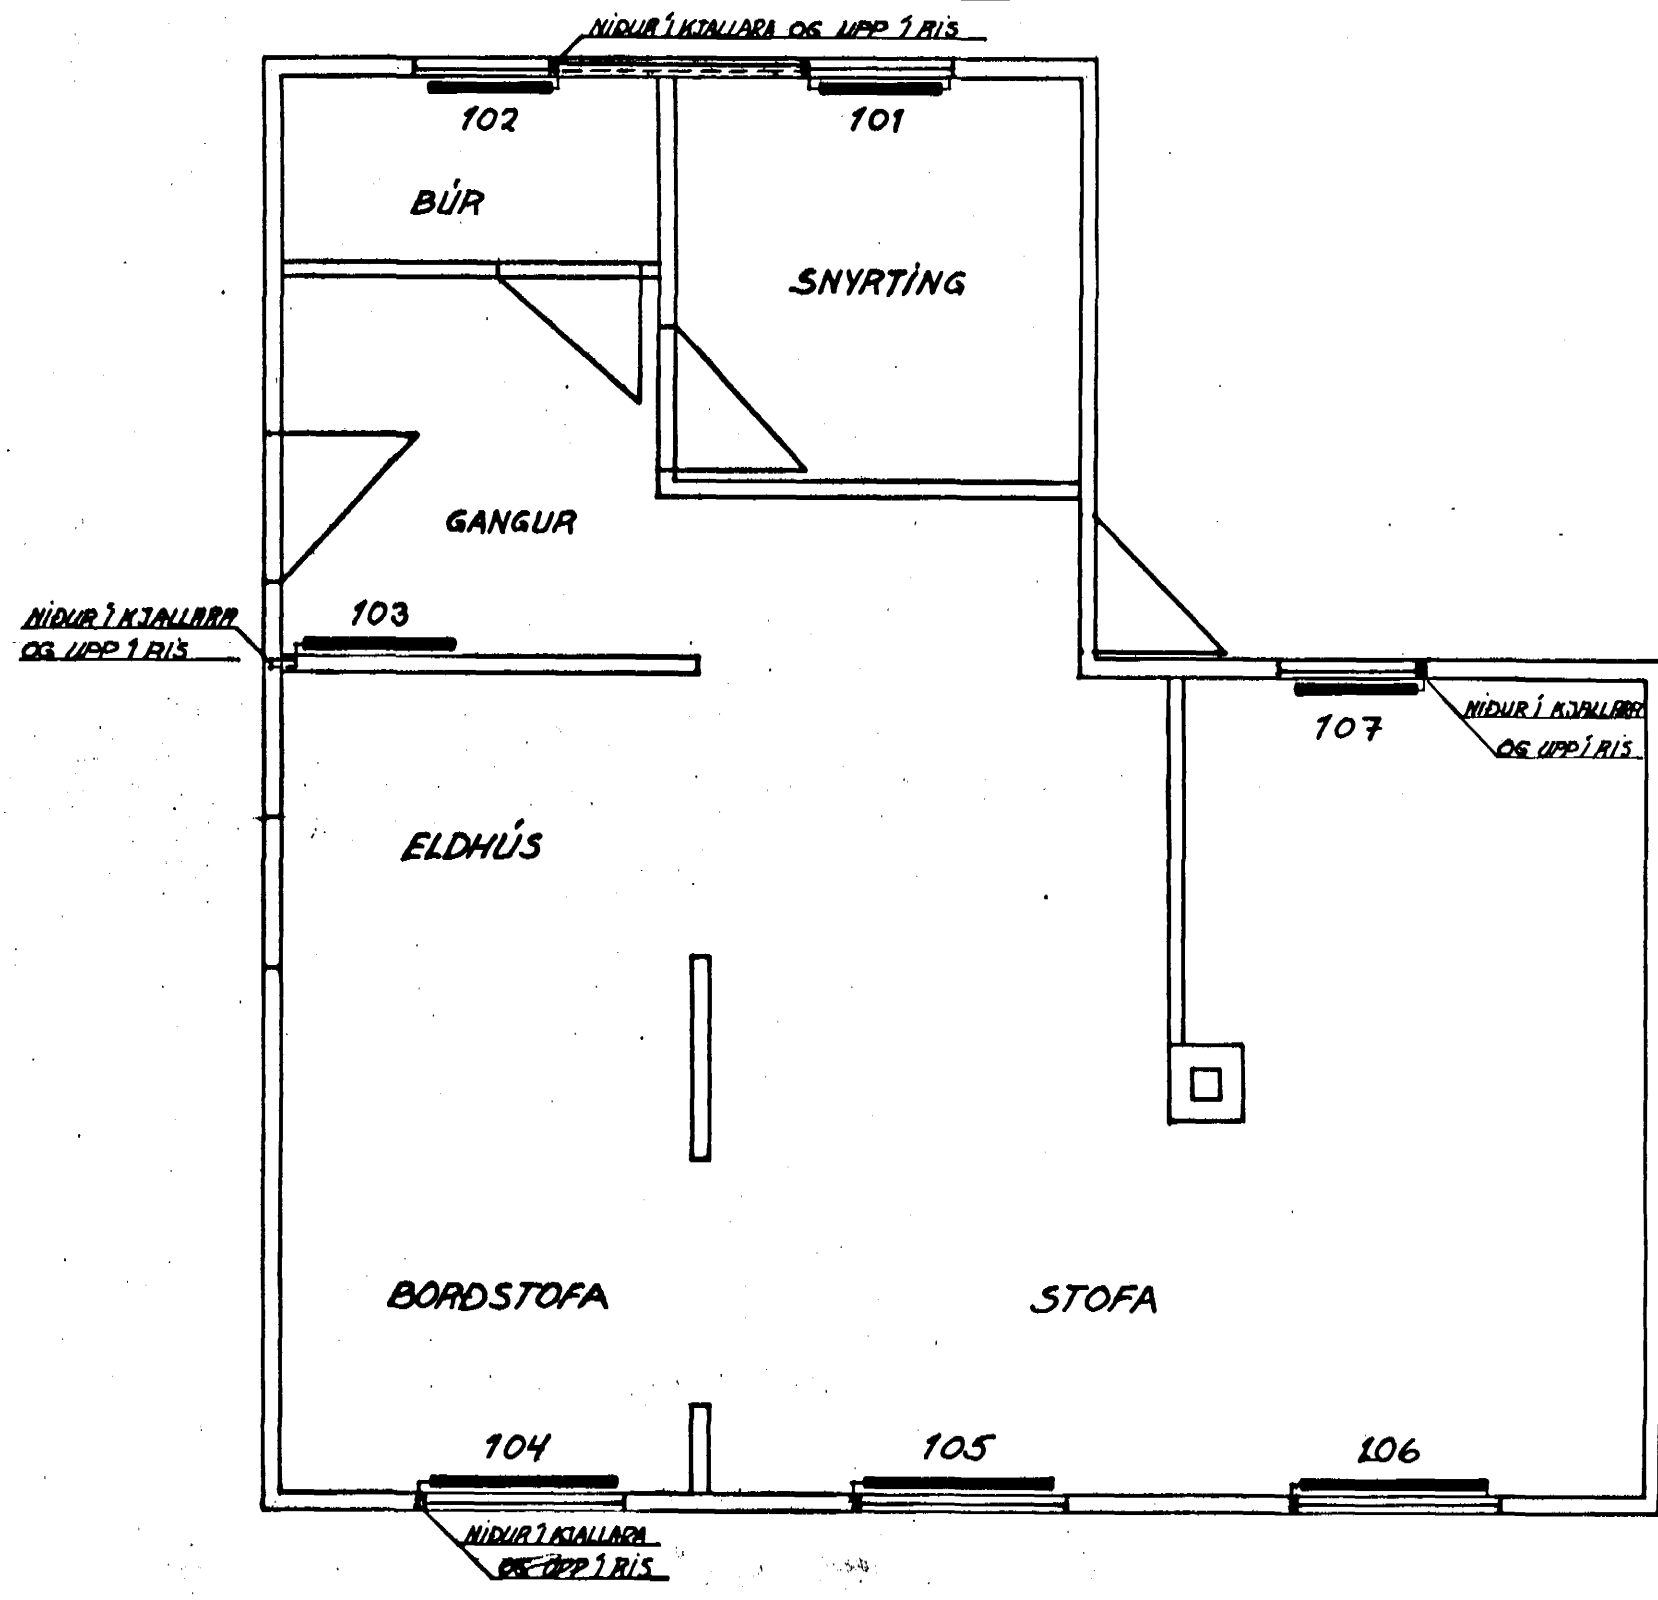

TENGIMYND HITAVEITU

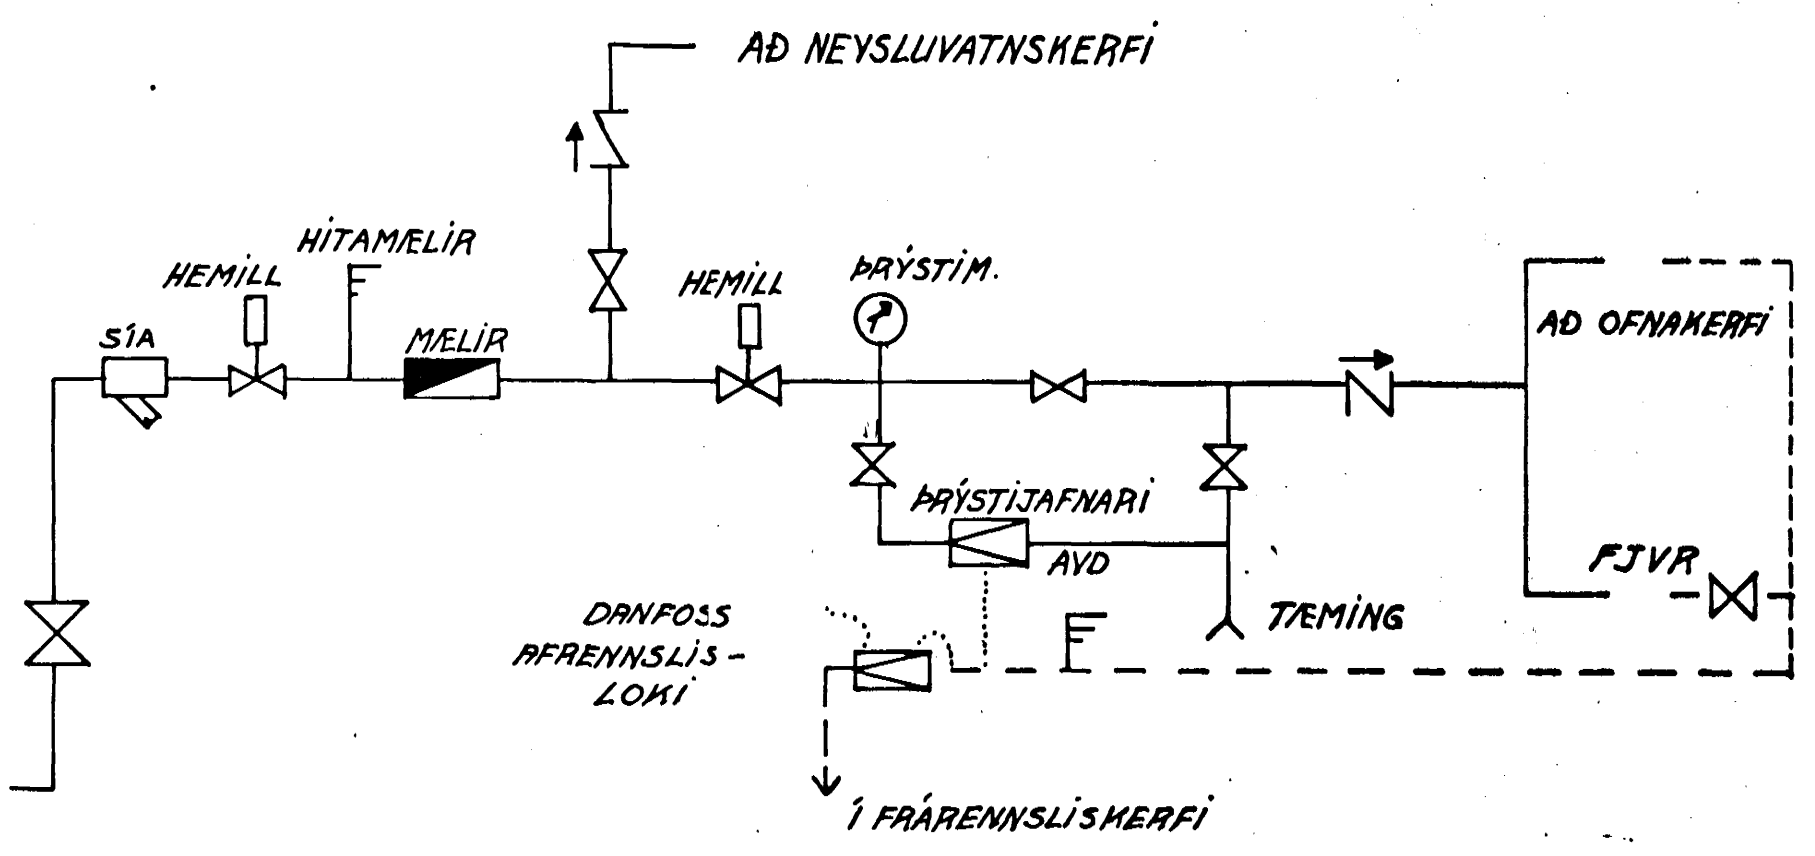


SKÝRINGAR:


STILLIHNÉ OG LOFTSKRÚFA Á ÖLLUM OFNUM. DANFOSS FJYR LOKAR Á ÖLLUM OFNUM. PÍPUR VENTULEGAR SVARTAR SKAL MÁLA MED ASFALTMÁLNINGU OG EINANGRA MED 20MM GLERULLARHÓLKUM OG VEFJA MED PLASTDÚM VEGGEINANGRUN: 10cm (4") GLERULL EÐA STEINULL Í 1. HÆÐ, EN 7.5 CM (3") PLAST Í KJALLARA ÞAKÉINANGRUN: 12.5 CM (5") GLERULL EÐA STEINULL

———— TÁKNAR RÍS  
 - - - - - TÁKNAR ÞAKRÁS

AFSTÖÐUMYND 1:500

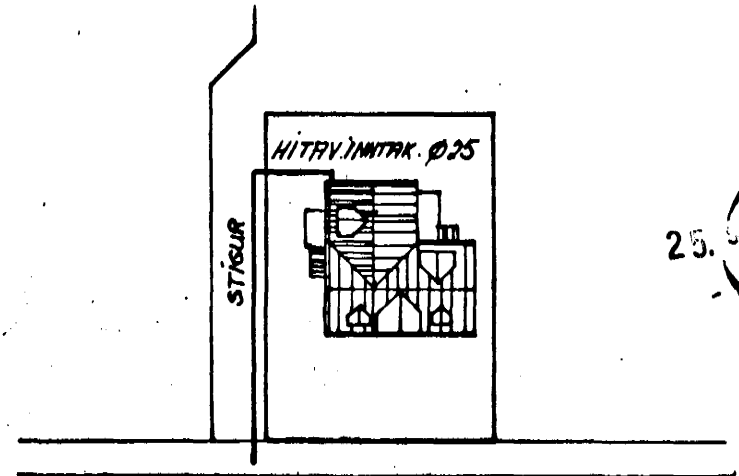

HLÍÐARBRAUT

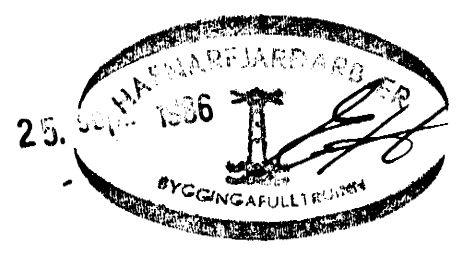

BREYTT Í SEPT. '86 GH.

HLÍÐARBRAUT 5 HAFNARFIÐI	VERK	BL. NR
		4.1.
HITALAGNIR GRUNNMYNDIR TENGIMYND OG AFSTÖÐUMYND	HAFNARF. JUNÍ '83 M.K.V. 1:50 1:500	REIKN. S.P. TEIKN. S.P. <i>Samþykkt</i>
VERKFRÆÐISTOFA HALLDÓRS HANNESSONAR REYKJARVÍMURVEGI 60 HAFNARF. S.54355		