Hlíðarbraut - m.6 Hafnarfirði m.1:100

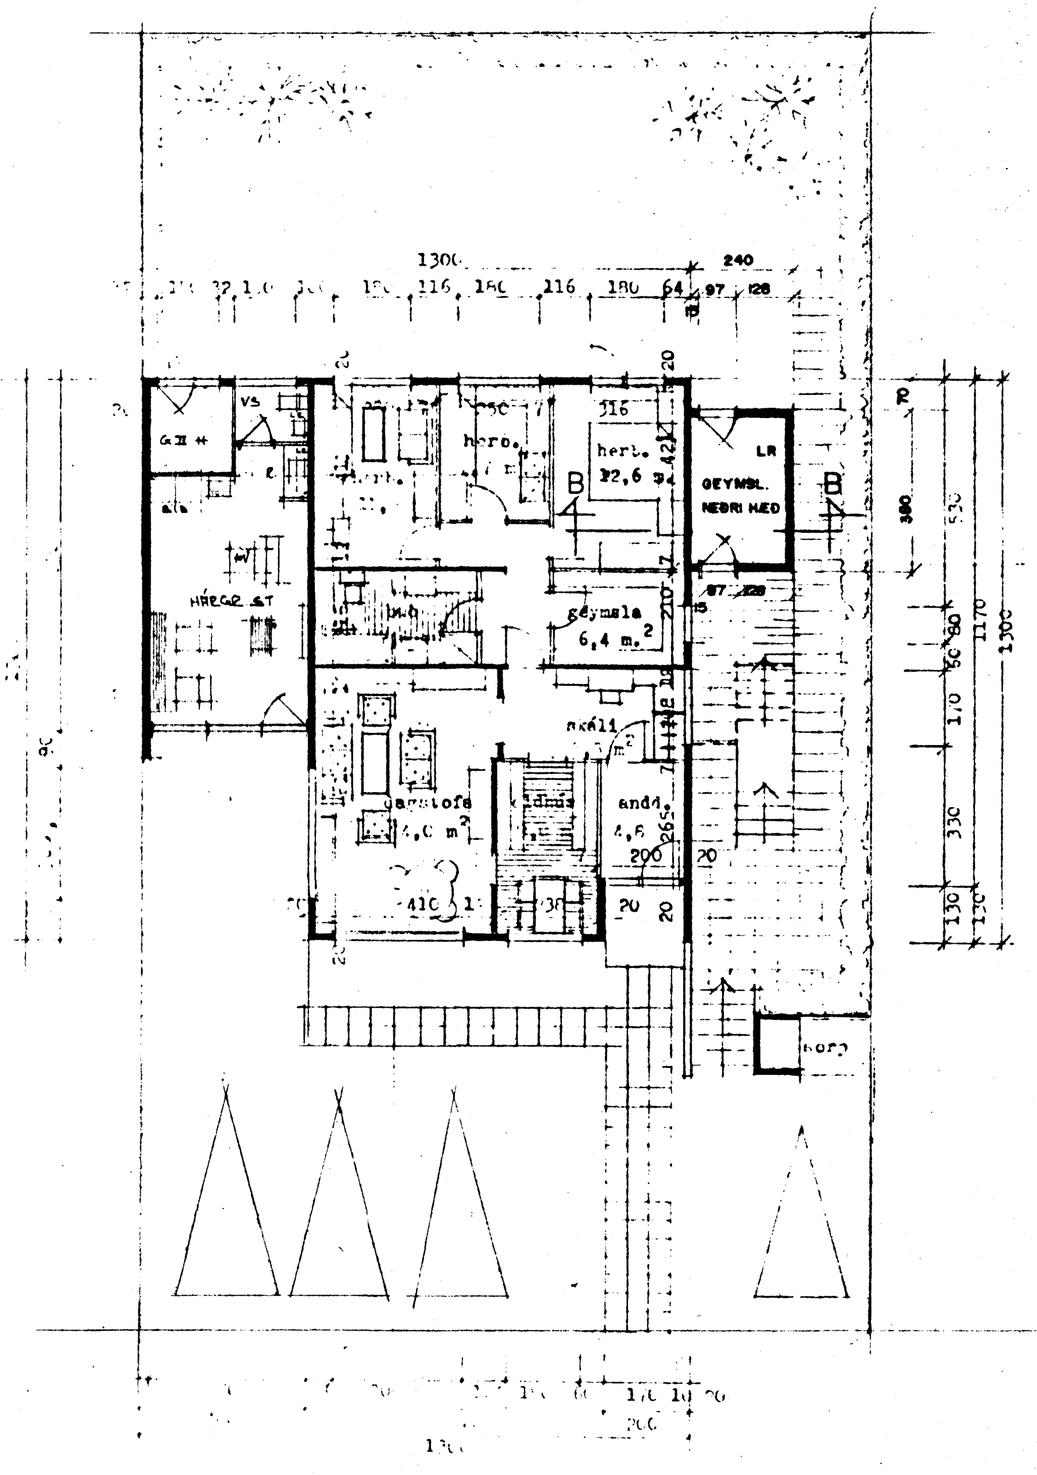

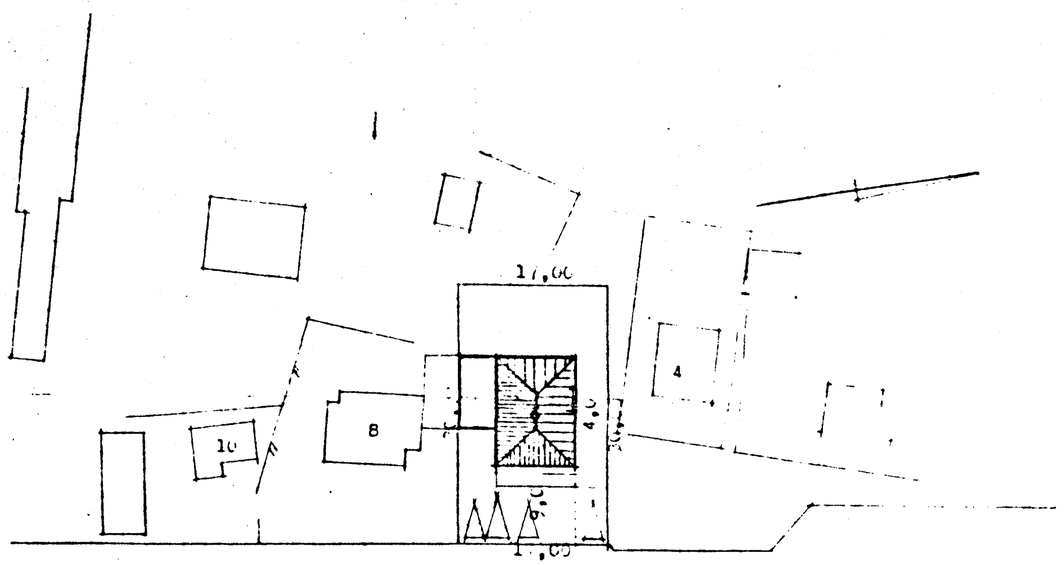

Hlíðarbraut

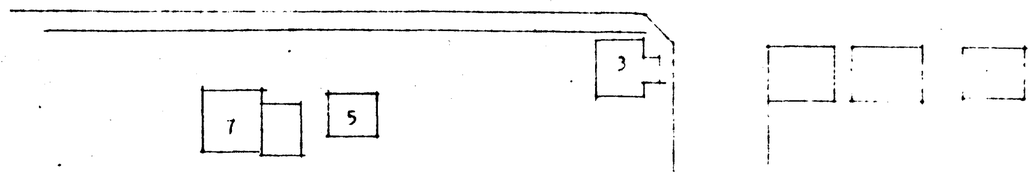

afstöðumynd m.1:100
flatarmál neðri hæðar 114,4 m.²
flatarmál efri hæðar 116,0 m.²
flatarmál bílskúrs [illegible] m.²
rúmmál húss [illegible] m.³
rúmmál bílskúrs [illegible] m.³
GEYMSLA 9,12 M² 21,0 M³

Samþykkt á fundi byggingarnefndar þ. 23/11 1987

BYGGINGAFULLTRÚINN Í HAFNARFIRÐI

SAMÞ.HÁRGR.ST. Í B.Í.G.

BREYTT Í JÚLÍ 1986 AF ERLENDI ÁRNA HJÁLMARSSYNI B.F.Í.

BÍLG. BREYTT Í JANÚAR 1991 EIRÍKI HJÁLM

es TEIKNISTOFAN BORGARTÚNI 29 RVÍK S.33930

EDVARÐ GUÐMUNDSSON

SIGURÐUR KJARTANSSON

DAGS

BREYTT