




SRMD HÆGG. STÖPPA Í BÍLS.

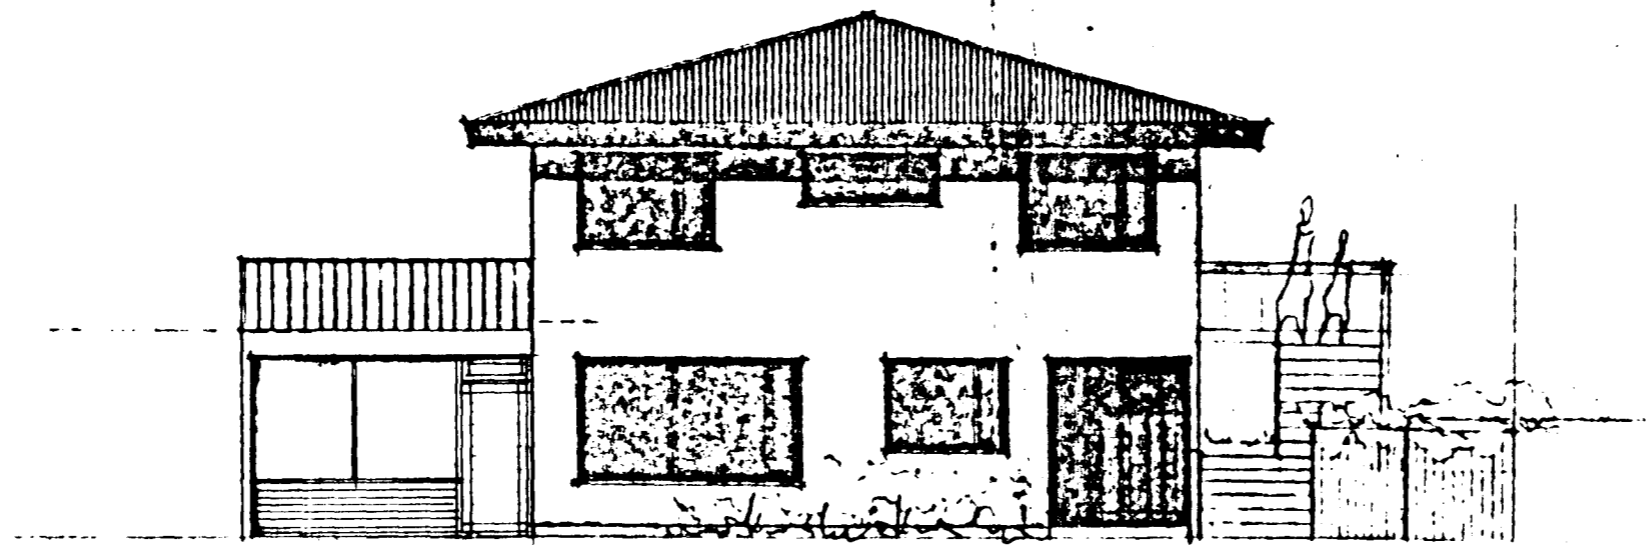


austur

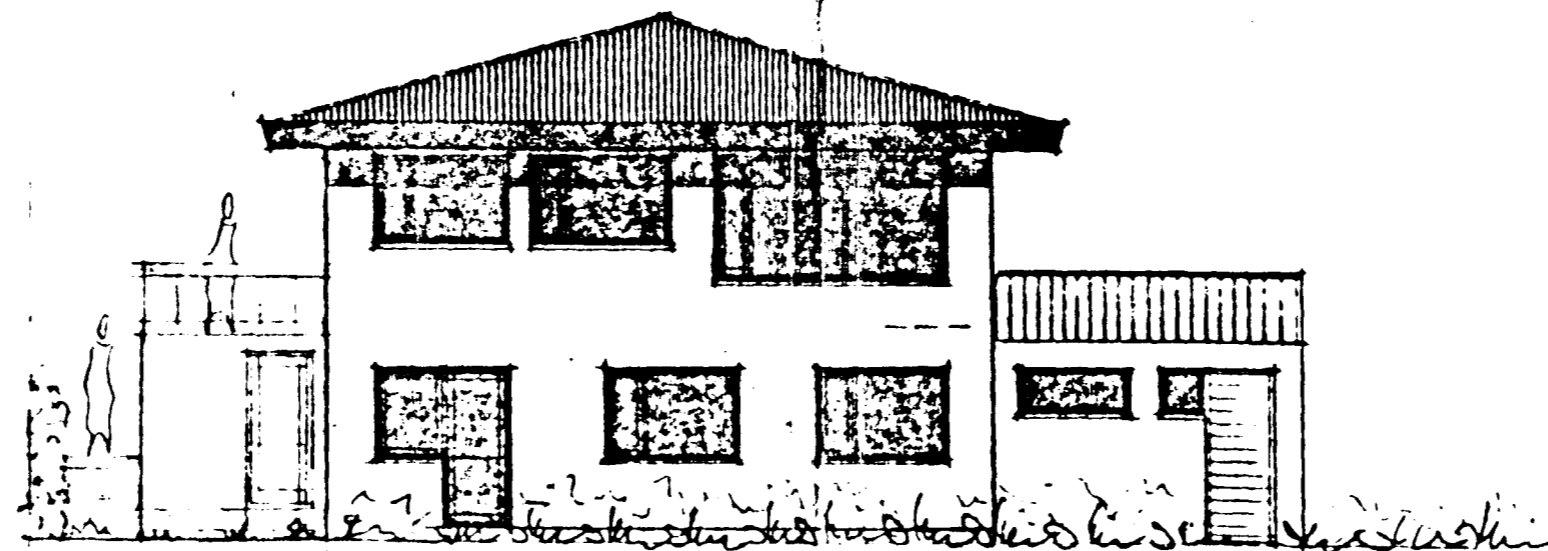

vestur

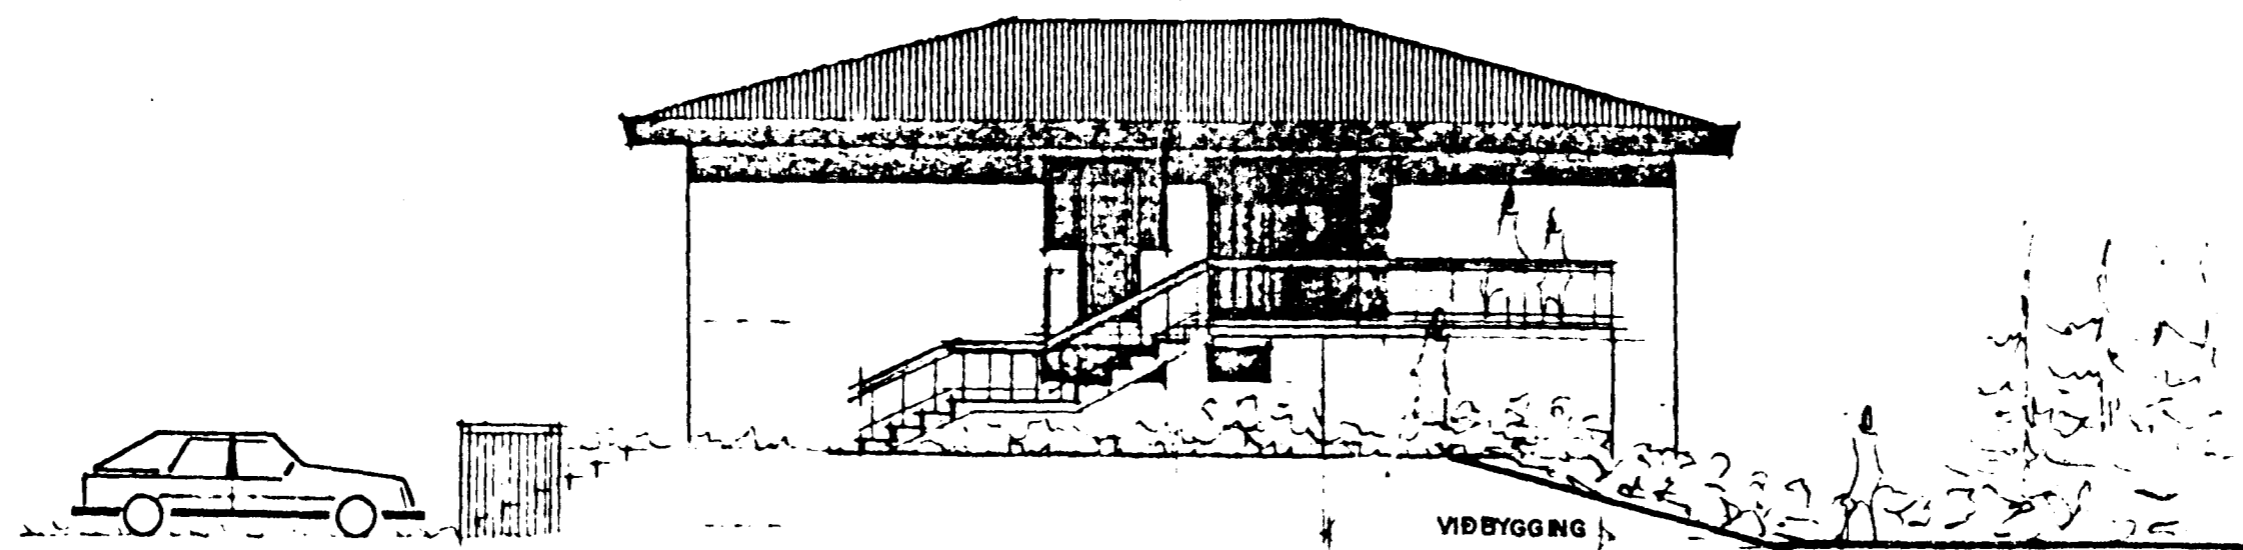

norður

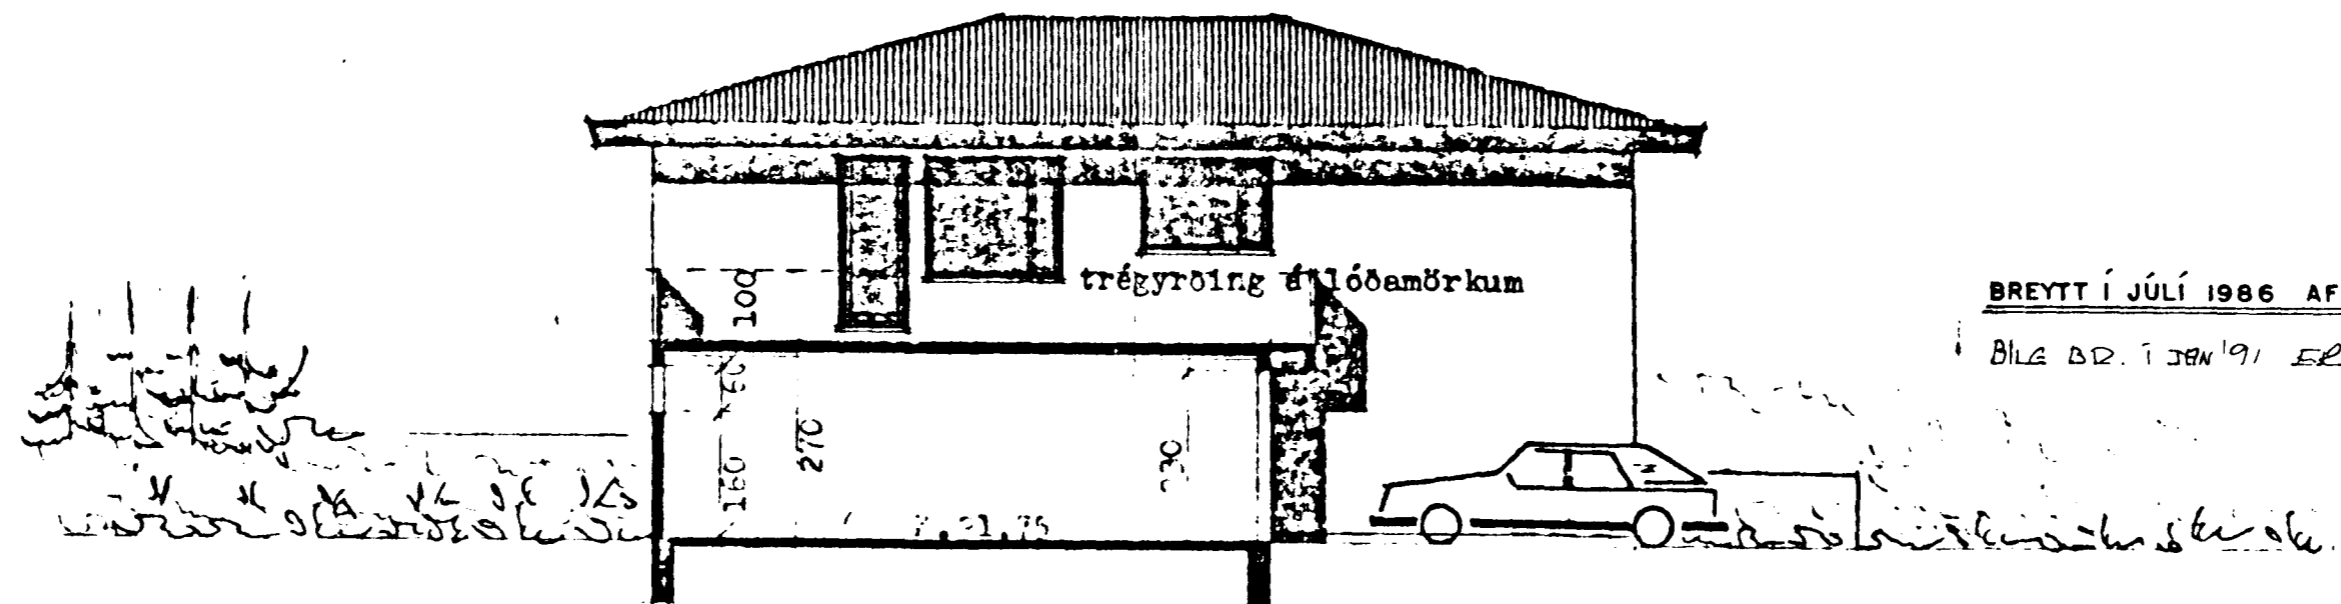

súður

trégyrðing á lóðamörkum

BREYTT Í JÚLÍ 1986 AF ERLENDI ÁRNA HJÁLMARSSYNI B.F.I.

BÍLG. DR. Í JAN '91 ERL. HJÁLMA

es

TEIKNISTOFAN BORGARTÚNI 29 RVÍK 5. 33930

EDVARD CUDMUNDSSON

SIGURDUR KJARTANSSON

Edvard Gudmundsson
Sigurður Kjartansson

DAGS.

DREYTT.

apríl 1982