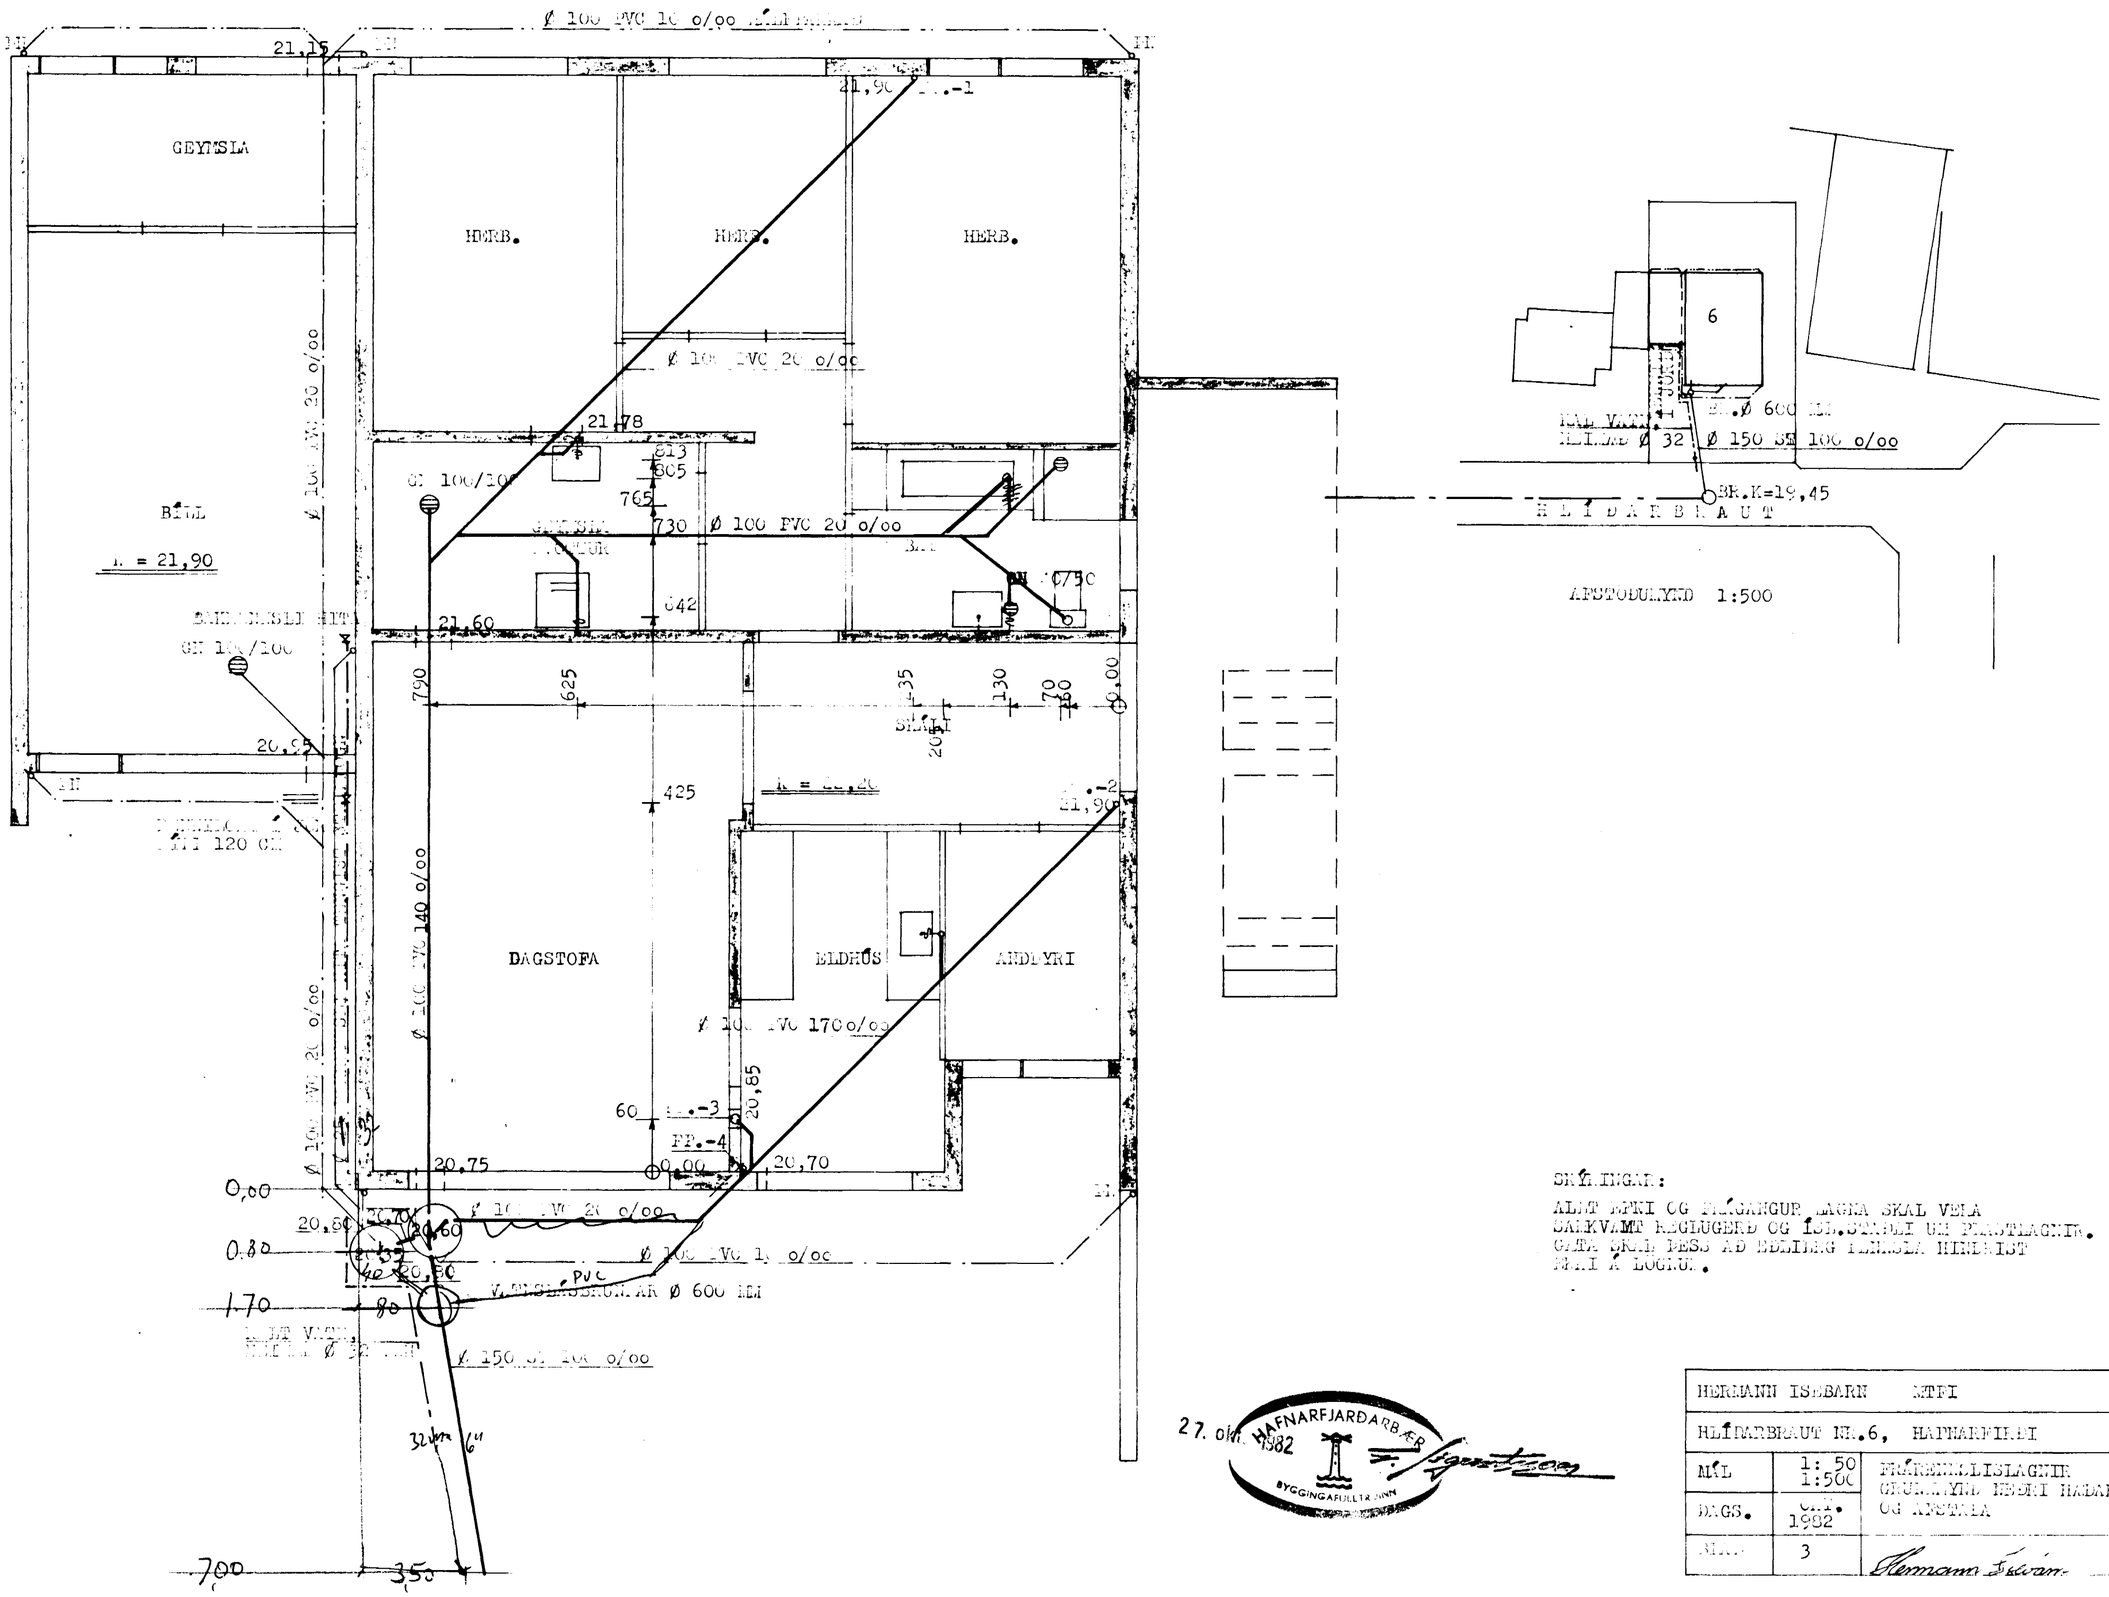


SKÝRINGAR:


27. okt. 1982 HAFNARFJARÐARBÆR BYGGINGAFULLTRÚINN

HERMANN ÍSEBARN MTFÍ		
HLÍÐARBRAUT NR.6, HAFNARFIRÐI		
DAGS.	okt. 1982	
NR.	3	Hermann Ísebarn