


Gæna skal frá önnu
eldstaði í samráði við
slökkviliðstjóra

Samþykkt á fundi bygginga-
nefndar þ. 9/11/1983


BYGGINGAVALLTRÚÐIN
Í HAFNARFJÖRDUR

[Signature]


Sjá a. þingsemdir Rb.

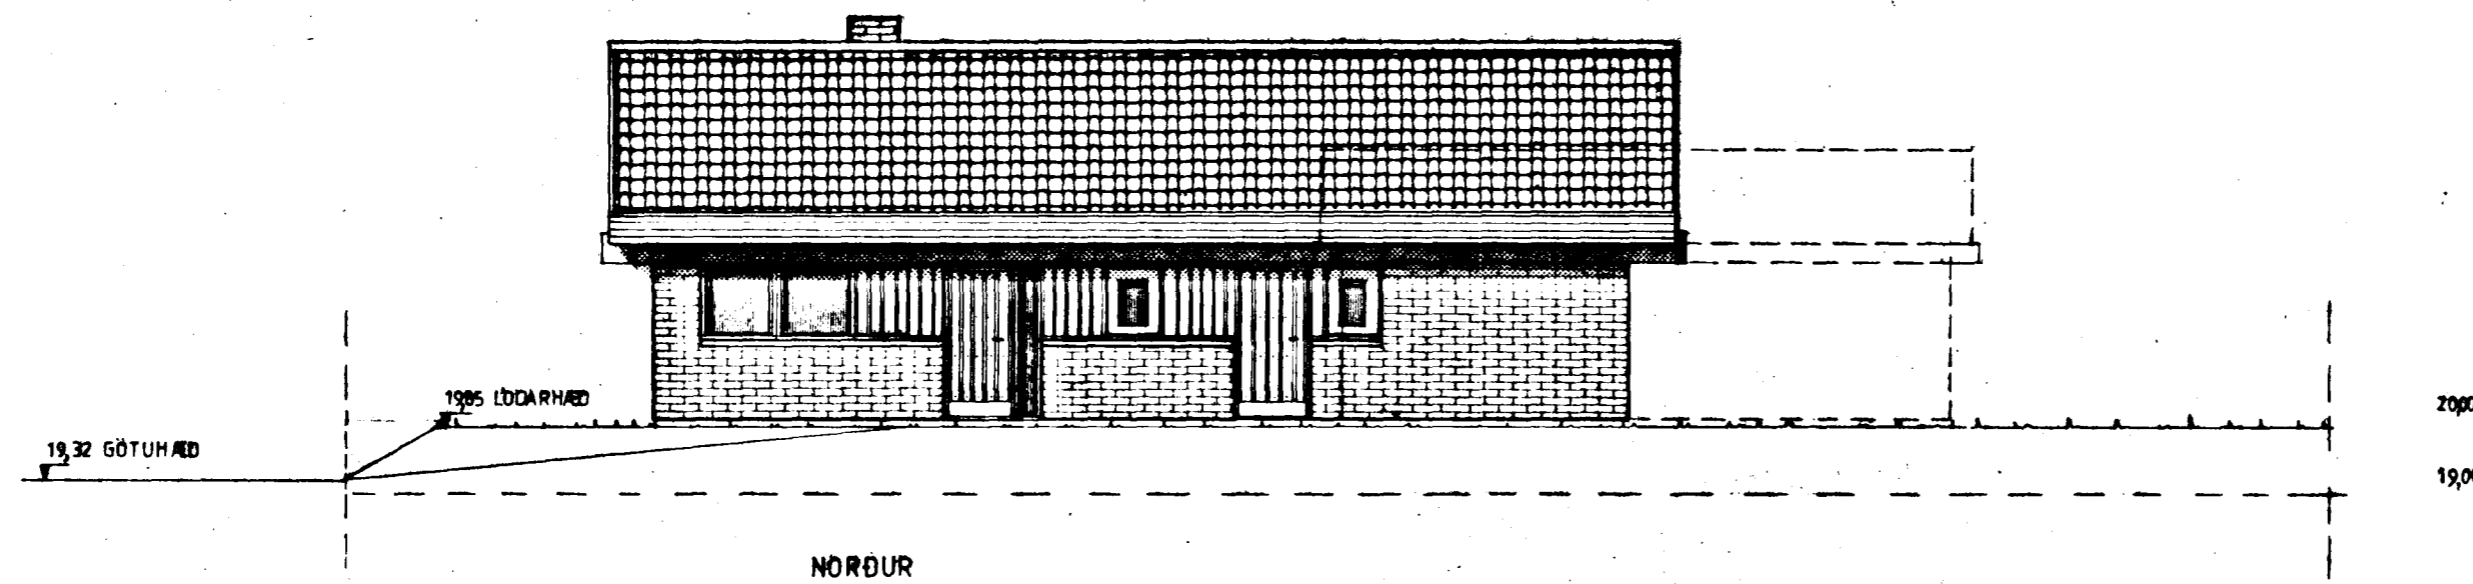

tifftopdf - www.rubissoftware.com - Demo Version

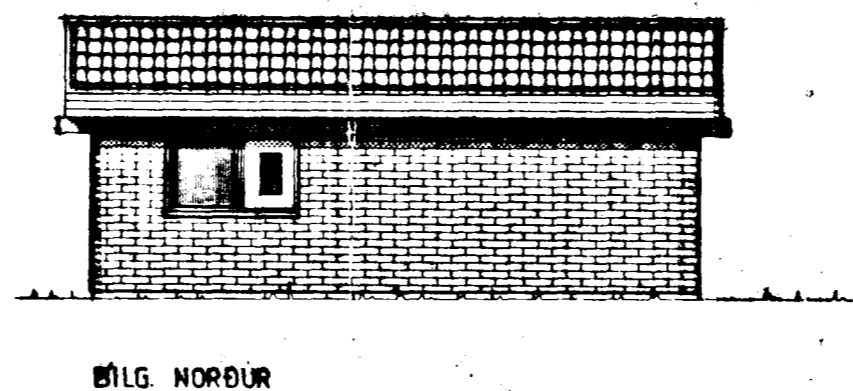

3060-0150. 01
02

 HOSBY HÚS SF. SMIDJUVEGUR 28 200 KÓPAVOGUR Sími 91-79277	VERKHEITI				HNOTUBERG 15 HAFNARFJÖRDUR							
	VERKALUTI								ÚTLIT			
	HUSGERÐ		MÁL		VERK NR.		TEIKN NR.					
	H-138 RV 25		1:100				2					
HÁNNAD		TEIKNAD		DAGS		TEIKNARMAÐUR						
HOSBY SE		SE		28-10-83		<i>[Signature]</i> FTI						