
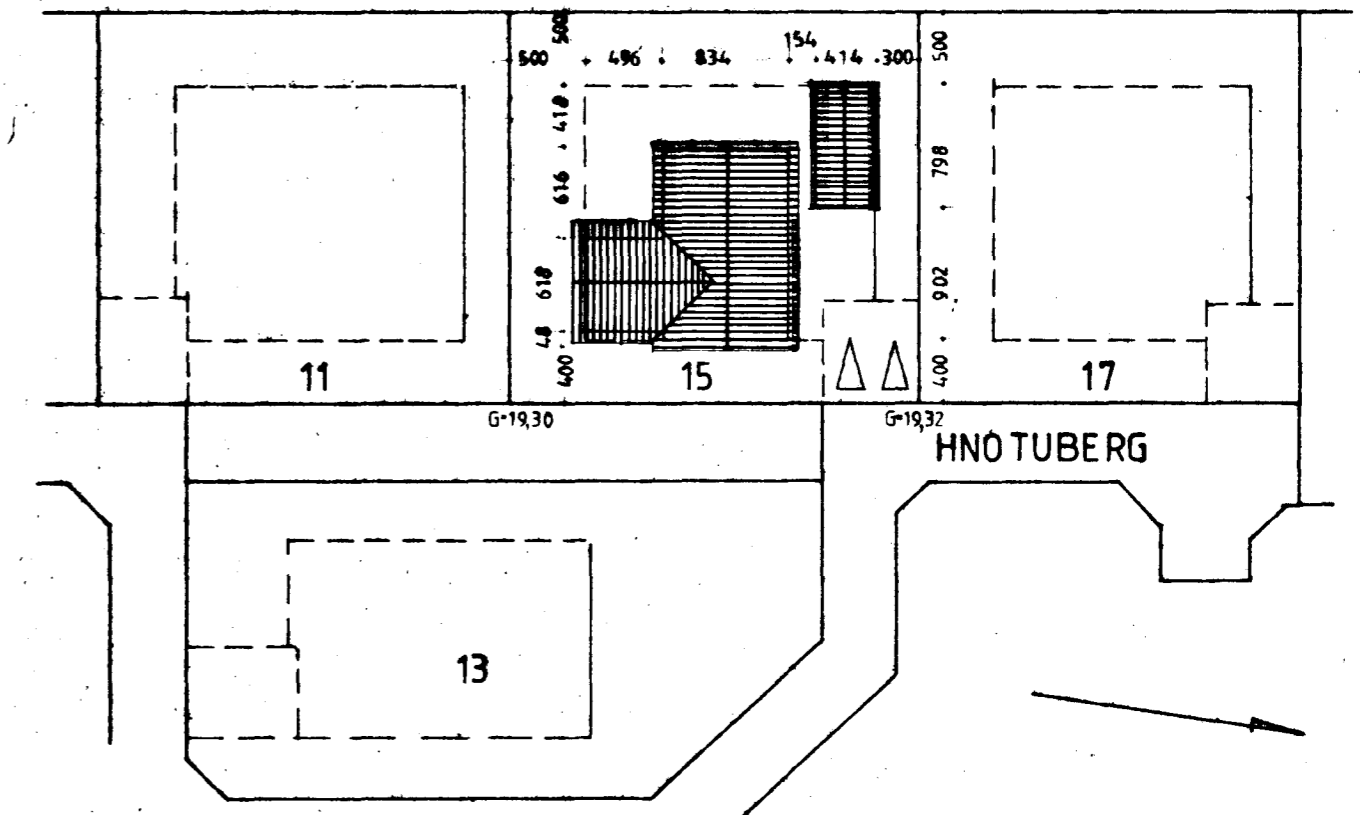


Ganga skal frá önnu  
eldstæði í samræði við  
líklykisstjóra

Samþykkt á fundi bygginga-  
nefndar þ. 9/11 1983  
BYGGINGAFULLTRÚEN  
Í HAFNARFJÖRÐI

*E. Sigurðsson*

Sjá atvikaástand Rb.

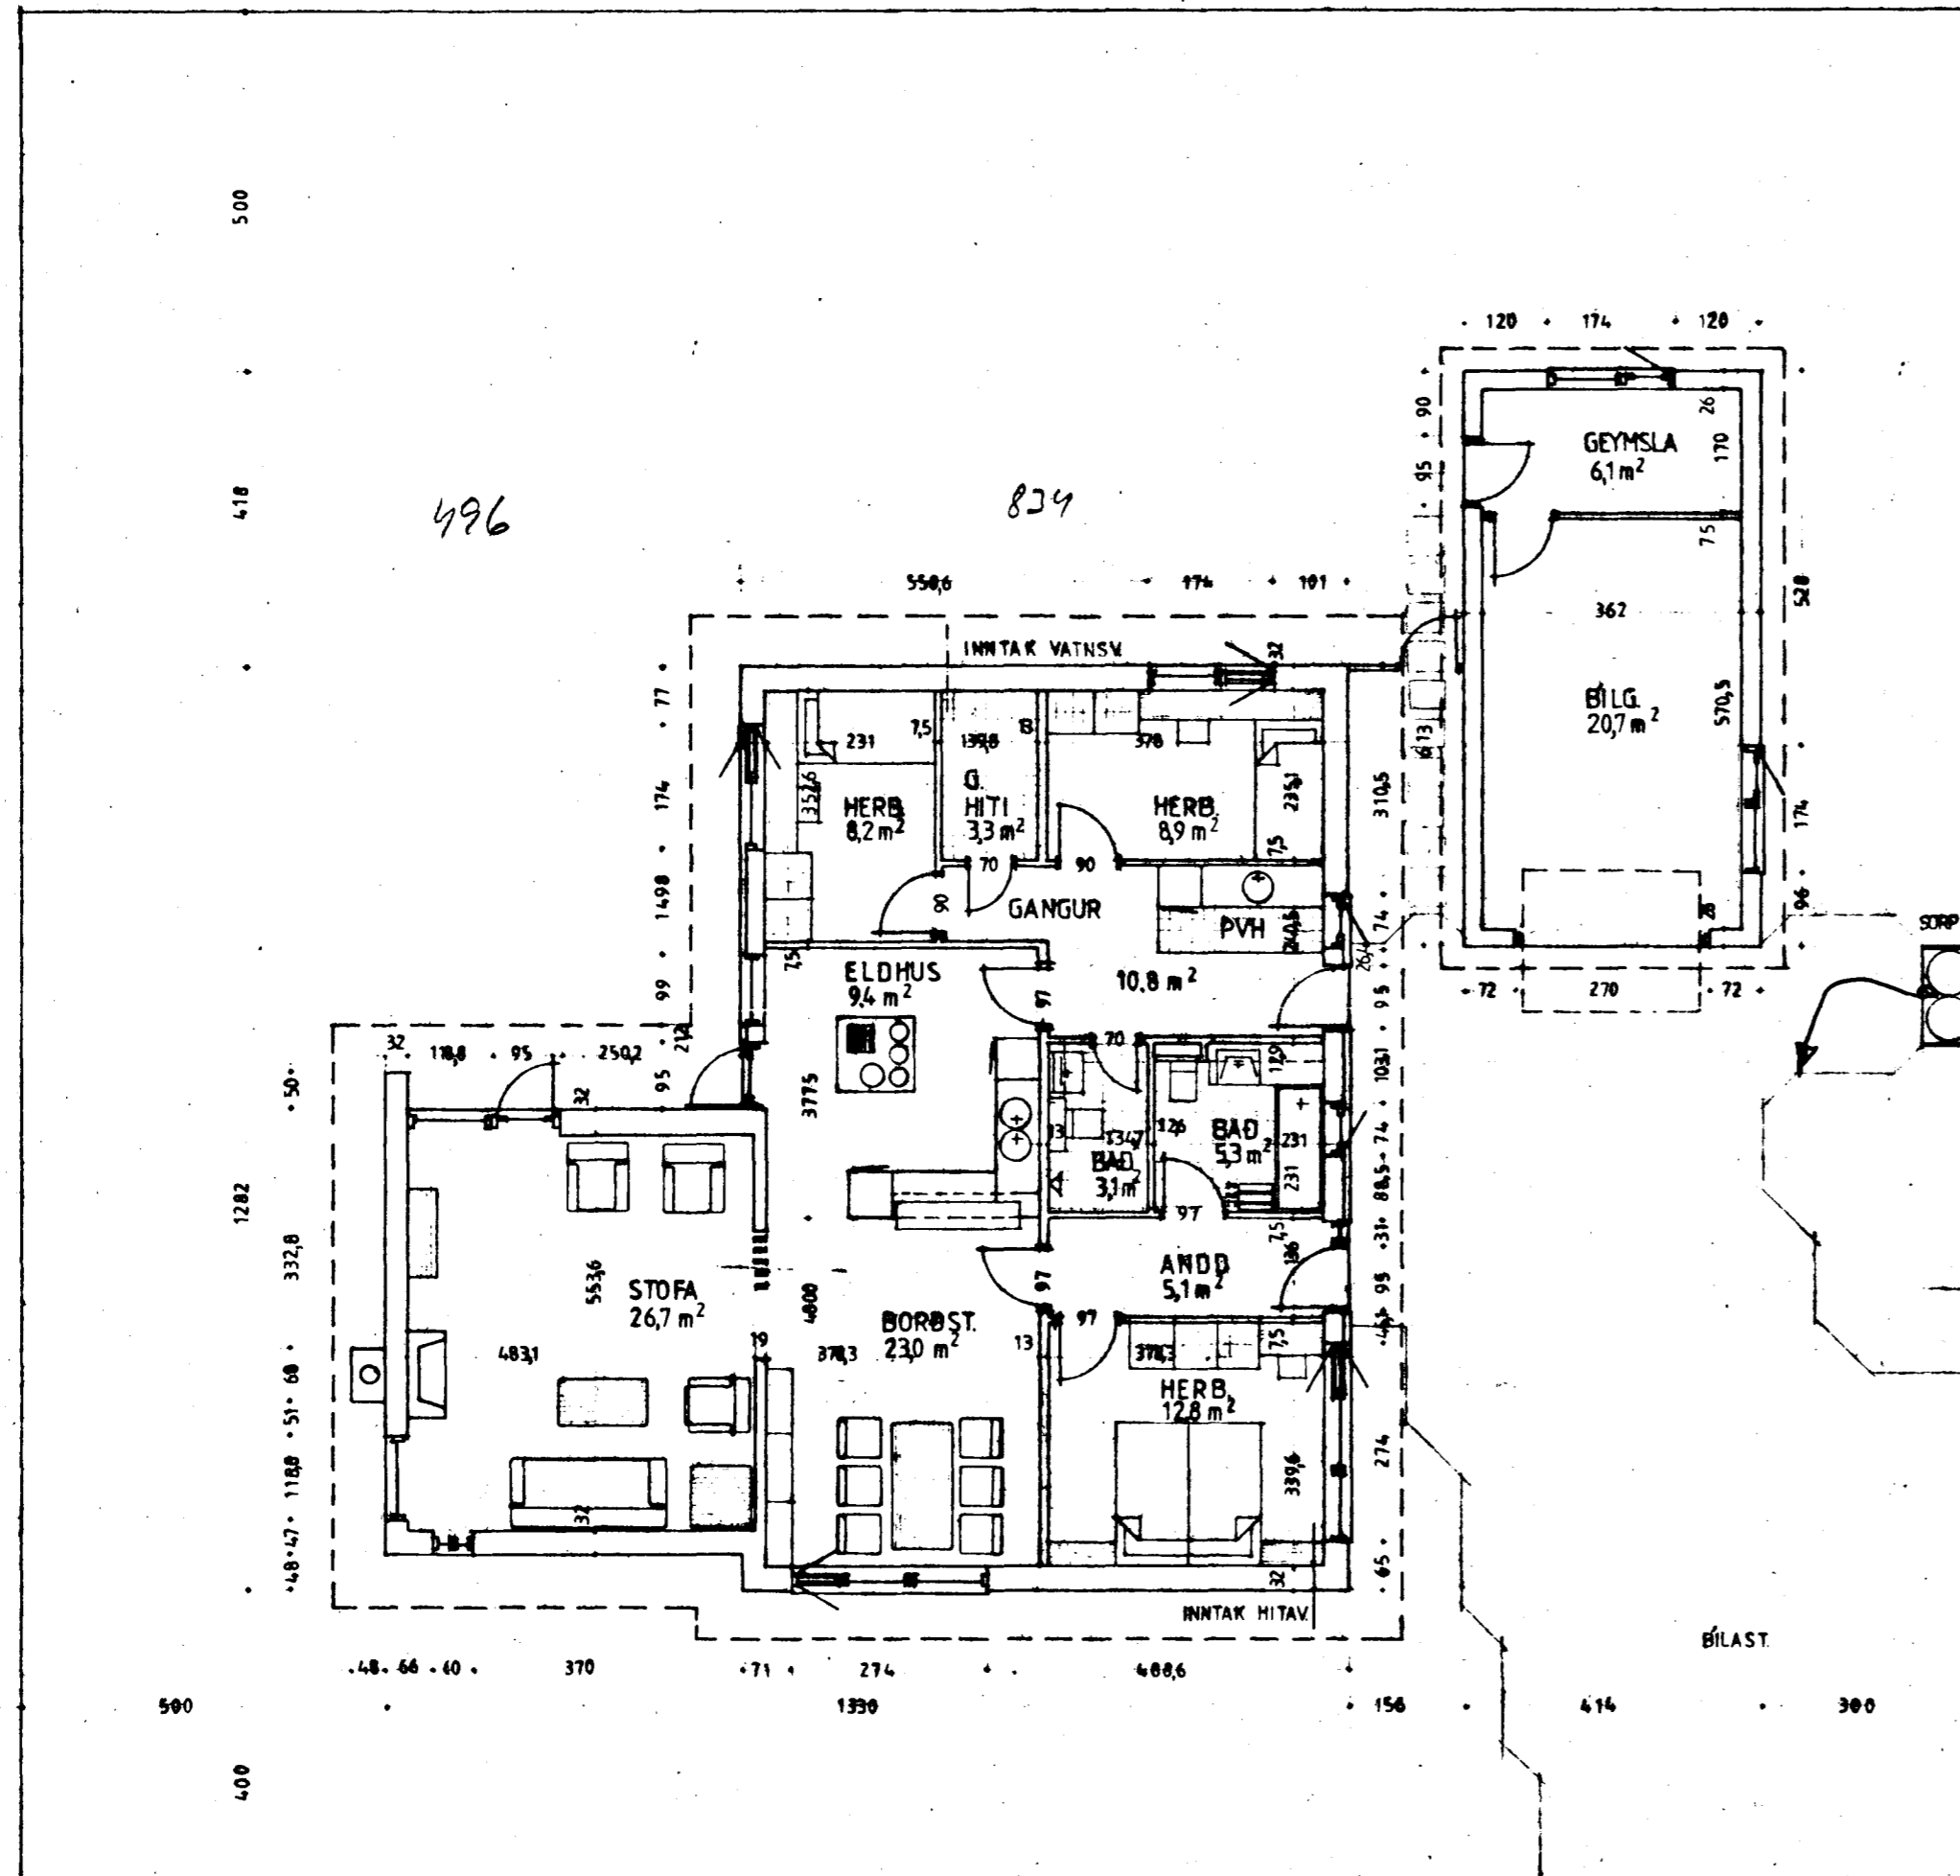

STÆRDIR			
1800H	137,7 m <sup>2</sup>	343,8 m <sup>3</sup>	537
BÍLG.	32,8 m <sup>2</sup>	82,0 m <sup>3</sup>	102
NÝTINGARHLUTFALL		0,24	

HÓSD ER TIMBUREININGAHÚS MEÐ MÜRSTEINSHLEDSL  
SEM YTRA BYRÐI, ÞAK KLÆTT MEÐ STEYPTUM ÞAK-  
HELLUM, SAMI FRÁGANGUR 'A' BÍLGEYMSLU

3960-0150. 01  
02

<p>HOSBY HÚS SF. SMÍÐJUVEGUR 28 200 KÓPAVOGUR SÍMI 91-79277</p>	VERKHEITI: HNOTUBERG 15 HAFNARFJÖRÐUR			
	VERKHLUTI: GRUNNMYND			
	HUSGERÐ: H-138 RV 25°	MÁL: 1:100	VERK NR.	TEIKN NR. 1
	HANNAÐ: HOSBY-SE	TEIKNAD: SE	DAGS: 26-10-83	<i>Samuð Carlsberg</i> FTI