



Leggja þort þann séngjafullt af heita þottinum í lóðinni. F.40.

Sambýkt á fundi byggingarnefndar b. 28.9.83
BYGGINGAVALLITING
Í HAFNARFIRDI

Sigurðsson

Samp. með atvagasemd um múrkapanna. F.Sig.


Úr Gildi

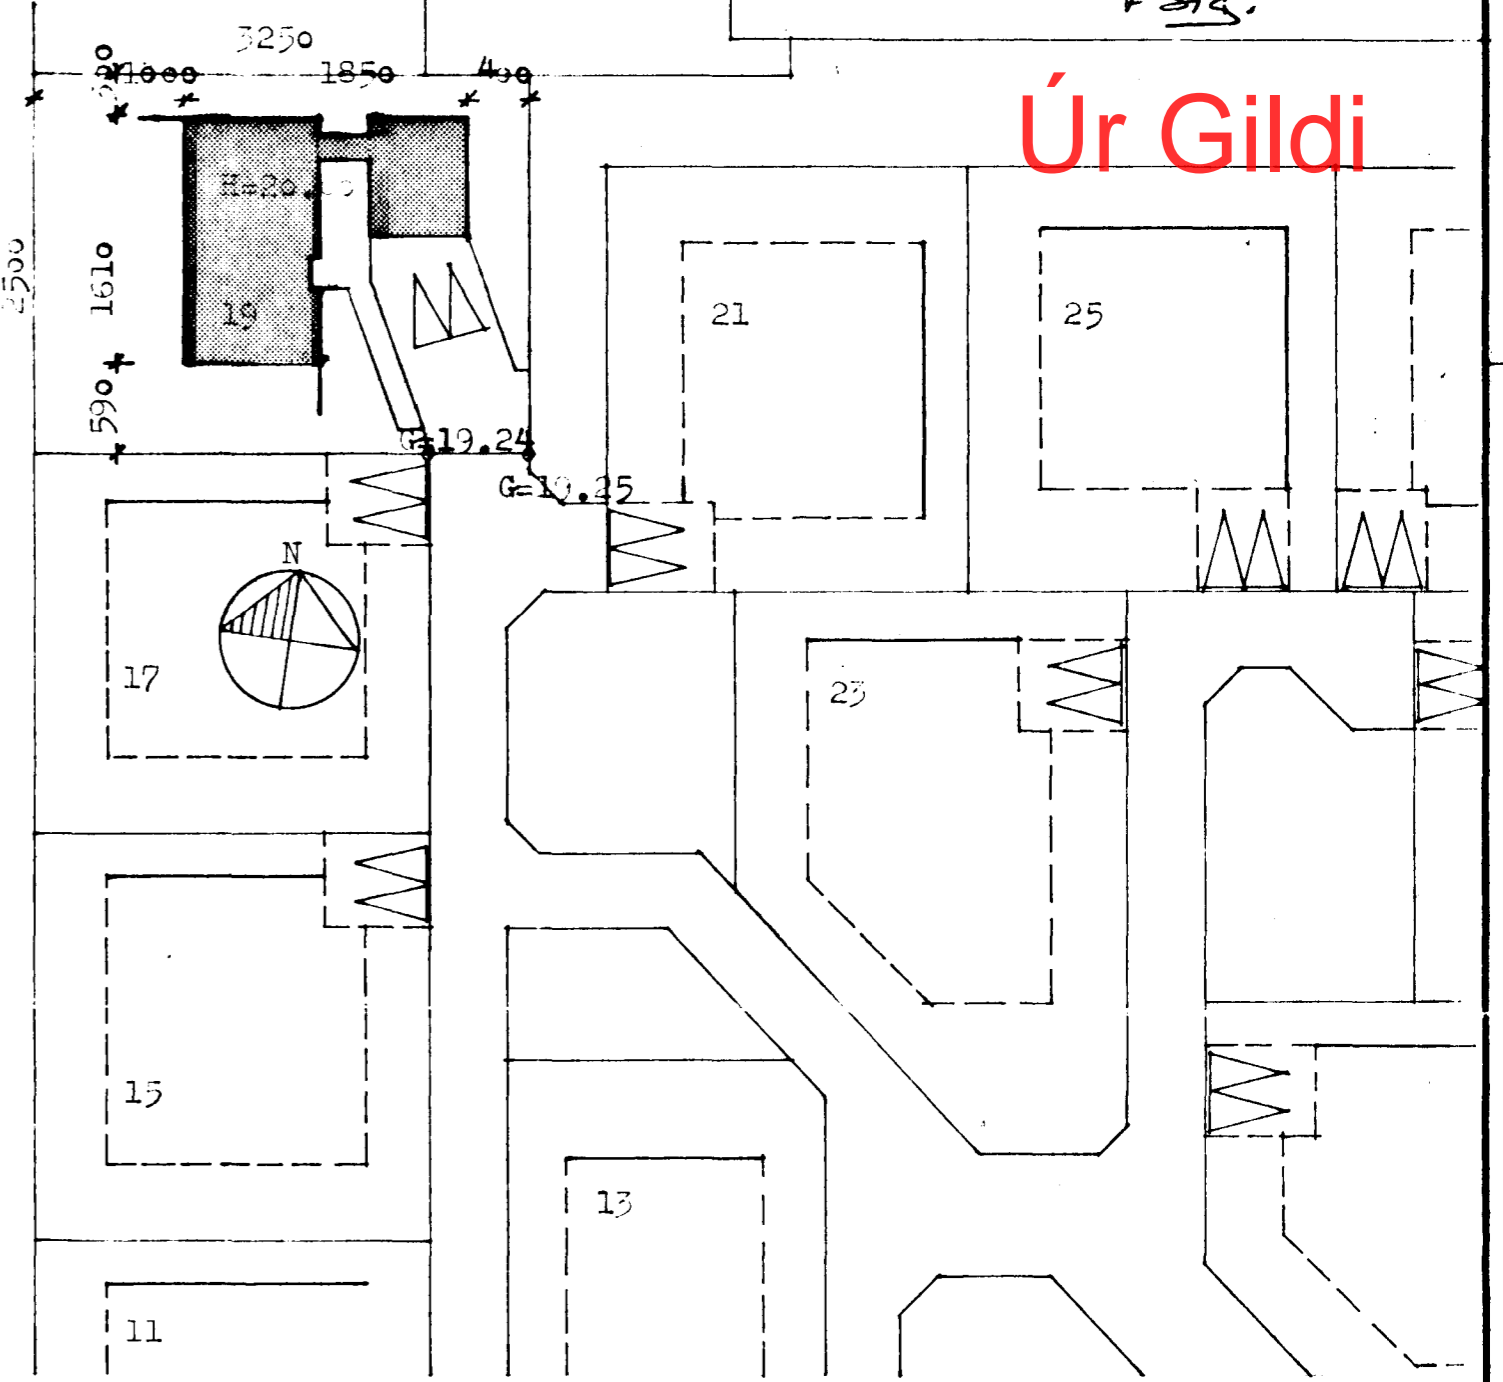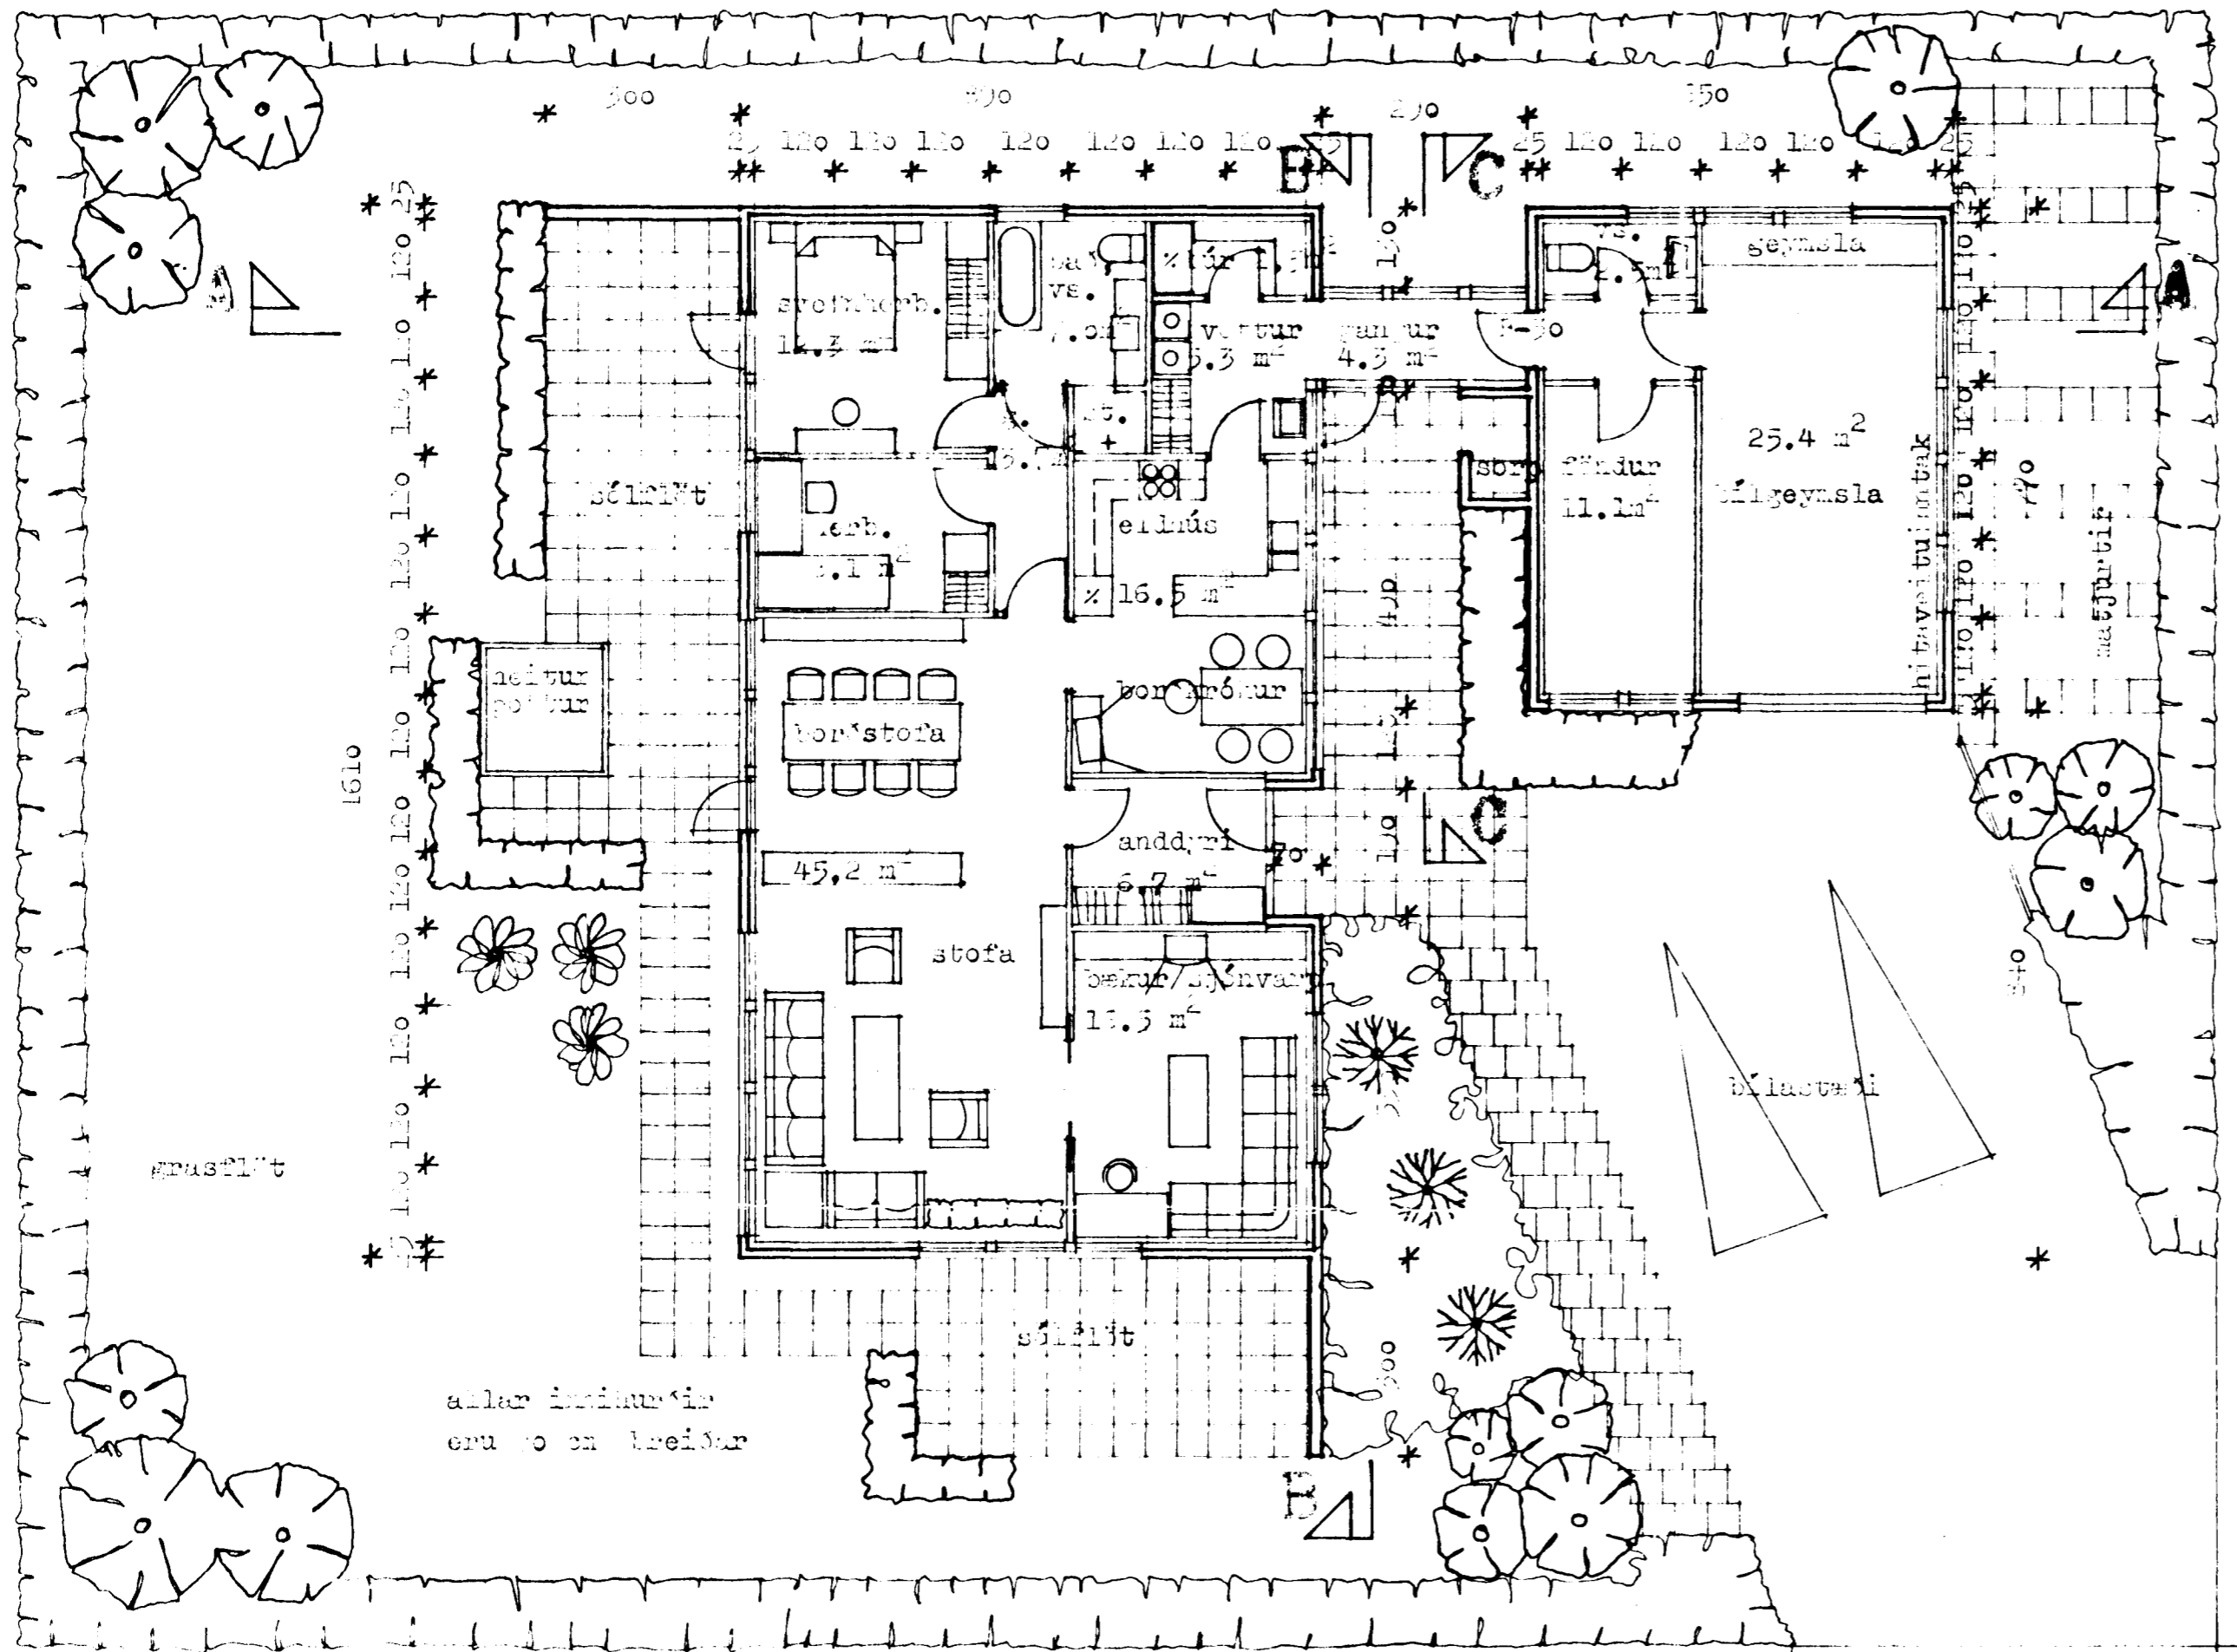

afstöðumynd

Skurðarlínur

sk	h = 0.4
sk	h = 0.3
Verki m. vélum úr- rengru og hlúga	h = 1.0

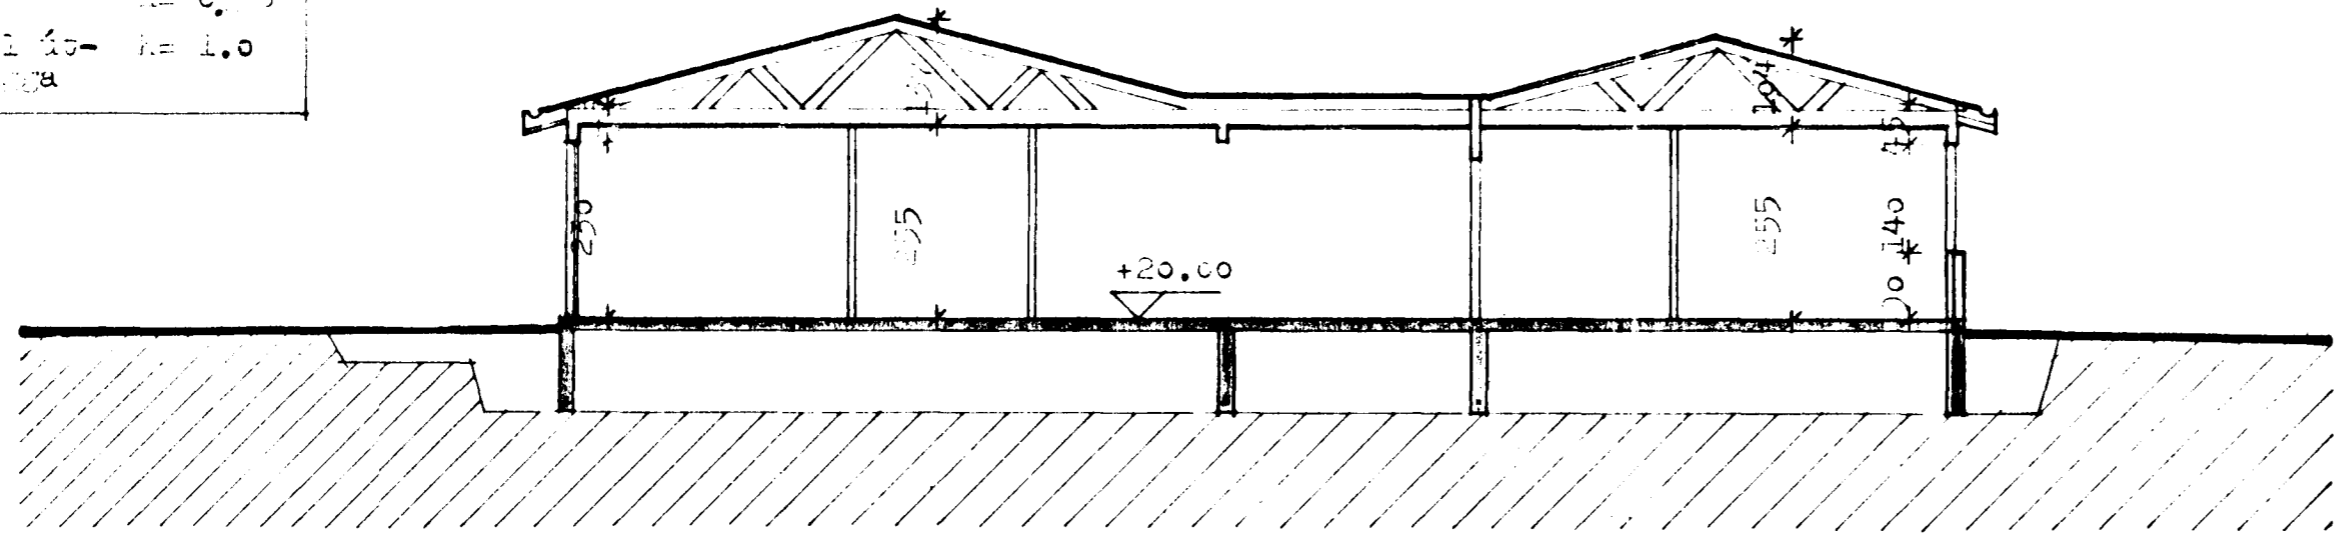

skurður AA

Flatarálf íbúðarhúss	142.0 m ²
Flatarálf bláskúrs	50.1 m ²
Tengingangur	4.4 m ²
Flatarálf samtals	196.5 m ²
Múnnál samtals	646 m ³
Lóðarstærð	812.5 m ²
Nýting	0.24

3960-0190-01

Hrotuberg 19
Grunnmynd, skurður og afstöðumynd

Kvarði 1:100
Dags 1:500
Teikn 1:100
Yfir. 1:500

STIKAN SF
Ásmundur Harðarson arkitekt FAI
Karl-Erik Rocksén arkitekt FAI
Grensásvegi 8 • 108 Reykjavík • Sími 81630