



Leggja þarf fram síðunna-  
drátt af hute potlium  
í höðinni. =/s.

Samþykkt á fundi bygginga-  
nefndar þ. 28. 9. 83  
BYGGINGAFULLTRÚD  
Í HAFLARFIRSI


Samt. með atvagnsmynd um  
múrkaferma F.S. 9

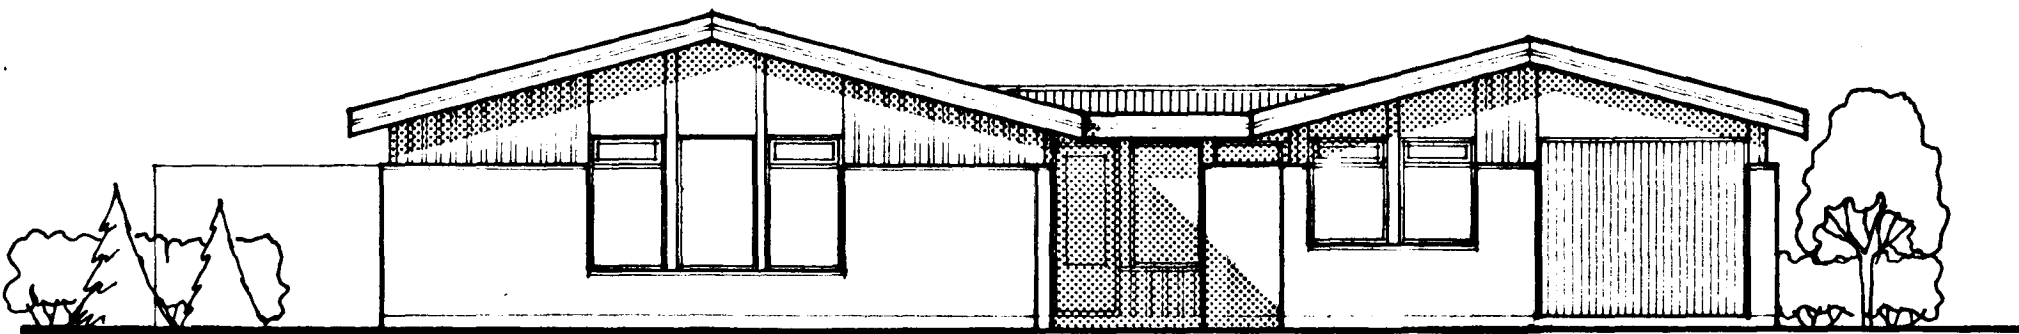


súðurhlíð

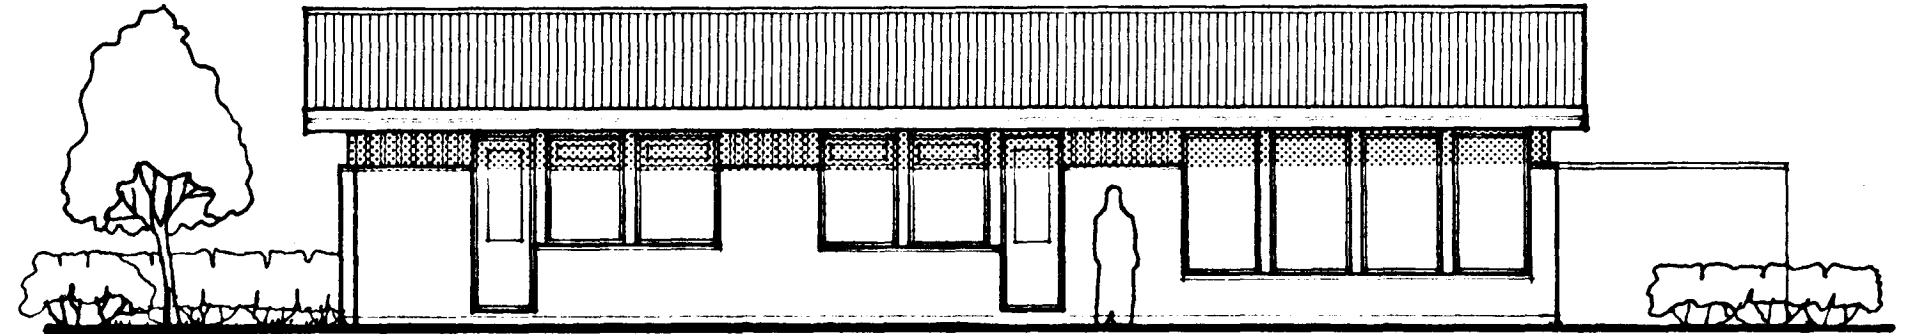

vesturhlíð

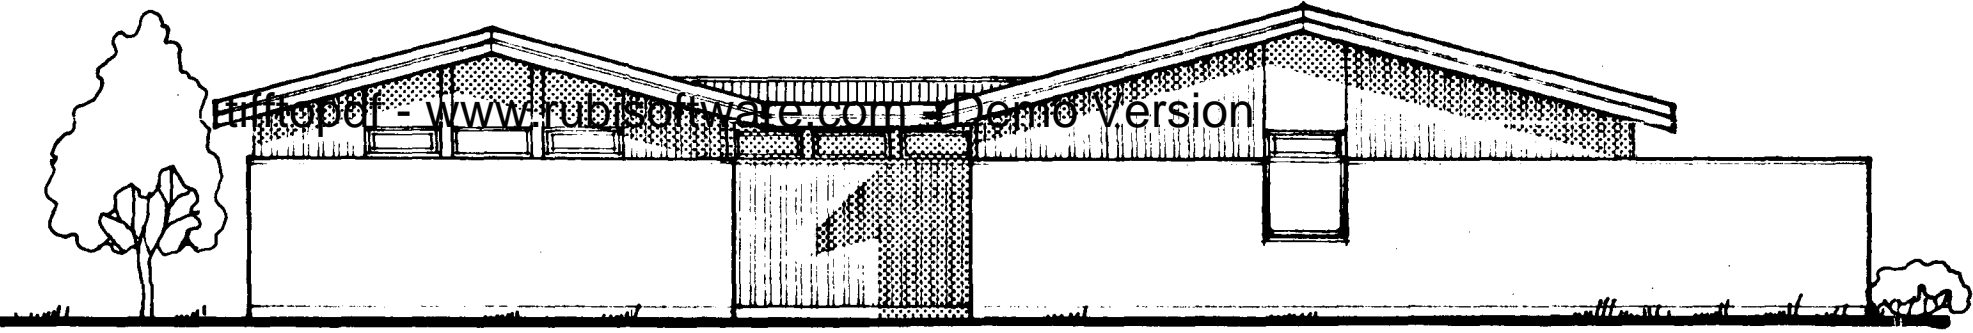


norðurhlíð

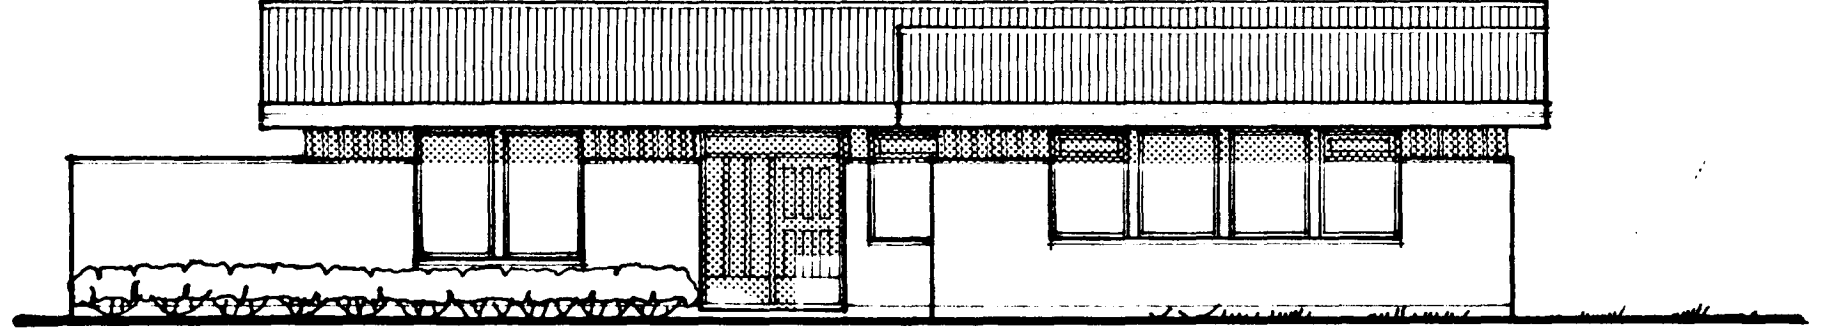


austurhlíð

Húsið er byggt úr tálkni, en klebt  
af utan með líli- og þessum málaðstein  
upp í þögga neytra mál.  
Ían stundin ofan er klebt með panel  
og krosveid.

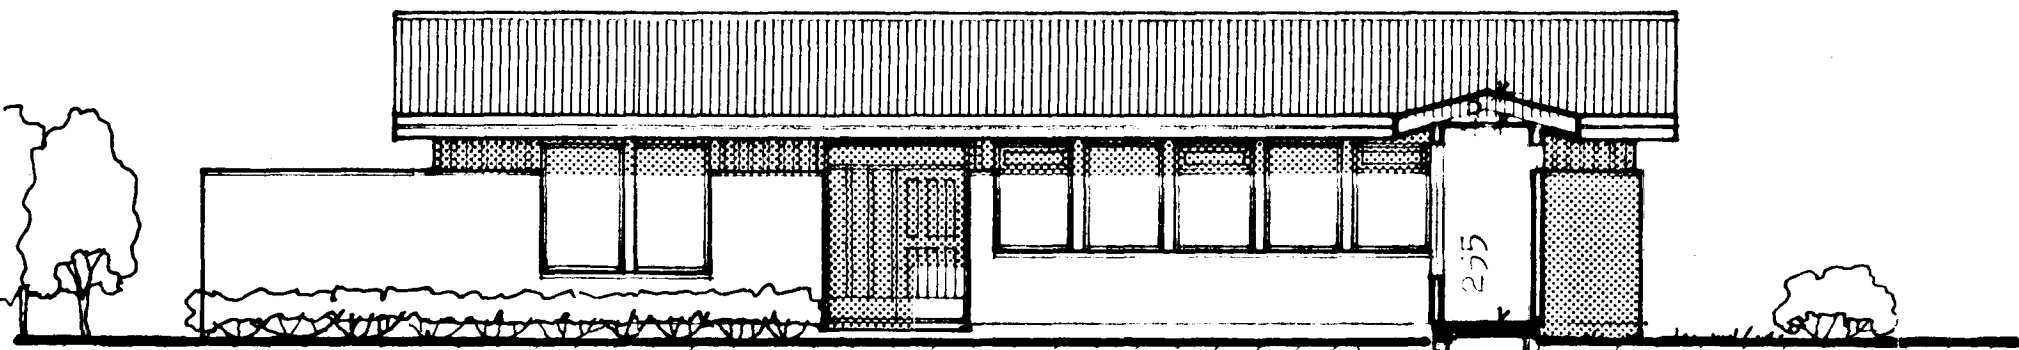

skurður BB

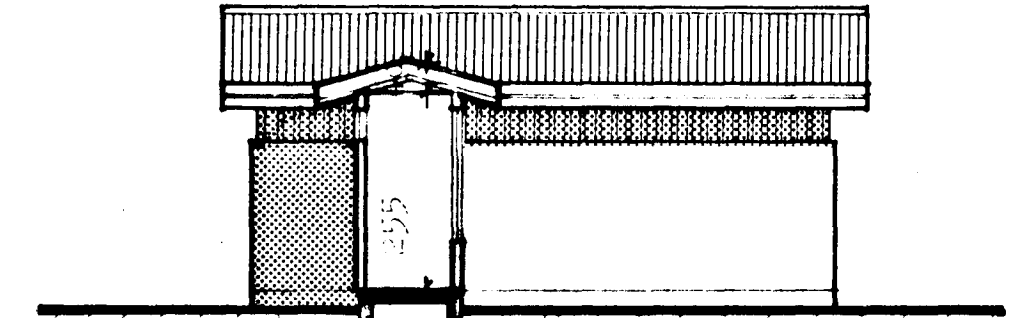

skurður CC

3960-0190-01

Hotuborg 1) Hafnarfirsi  
Túft, skurðir

Kvarði 1:100  
Dags. Júní 83  
Teikn. ASJ  
Yfir.

**STIKAN SF**  
Asmundur Harðarson arkitekt FAI  
Karl-Erik Rocksén arkitekt FAI  
Grensásvegi 8 • 108 Reykjavík • Sími 81630