
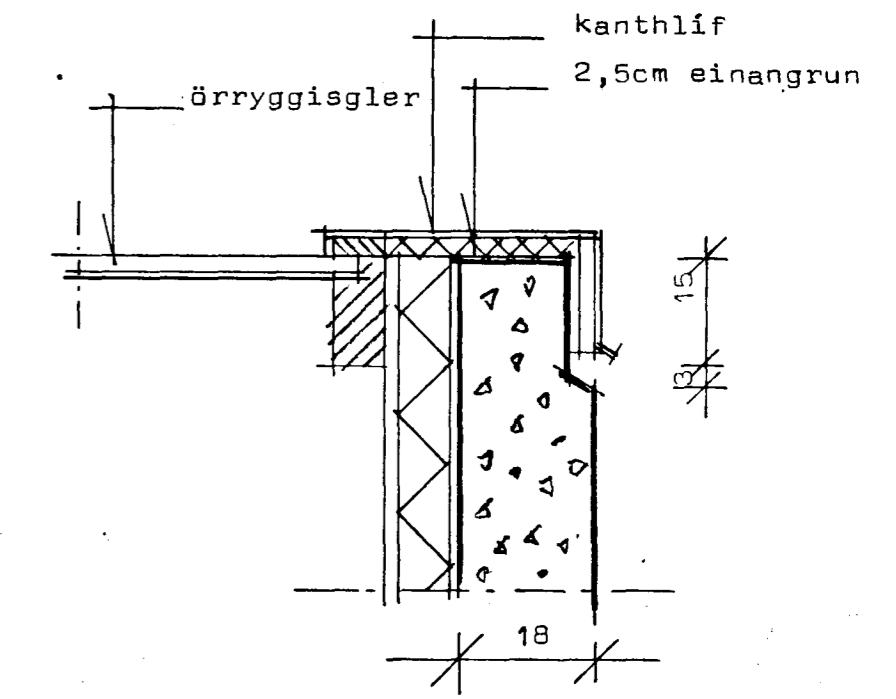
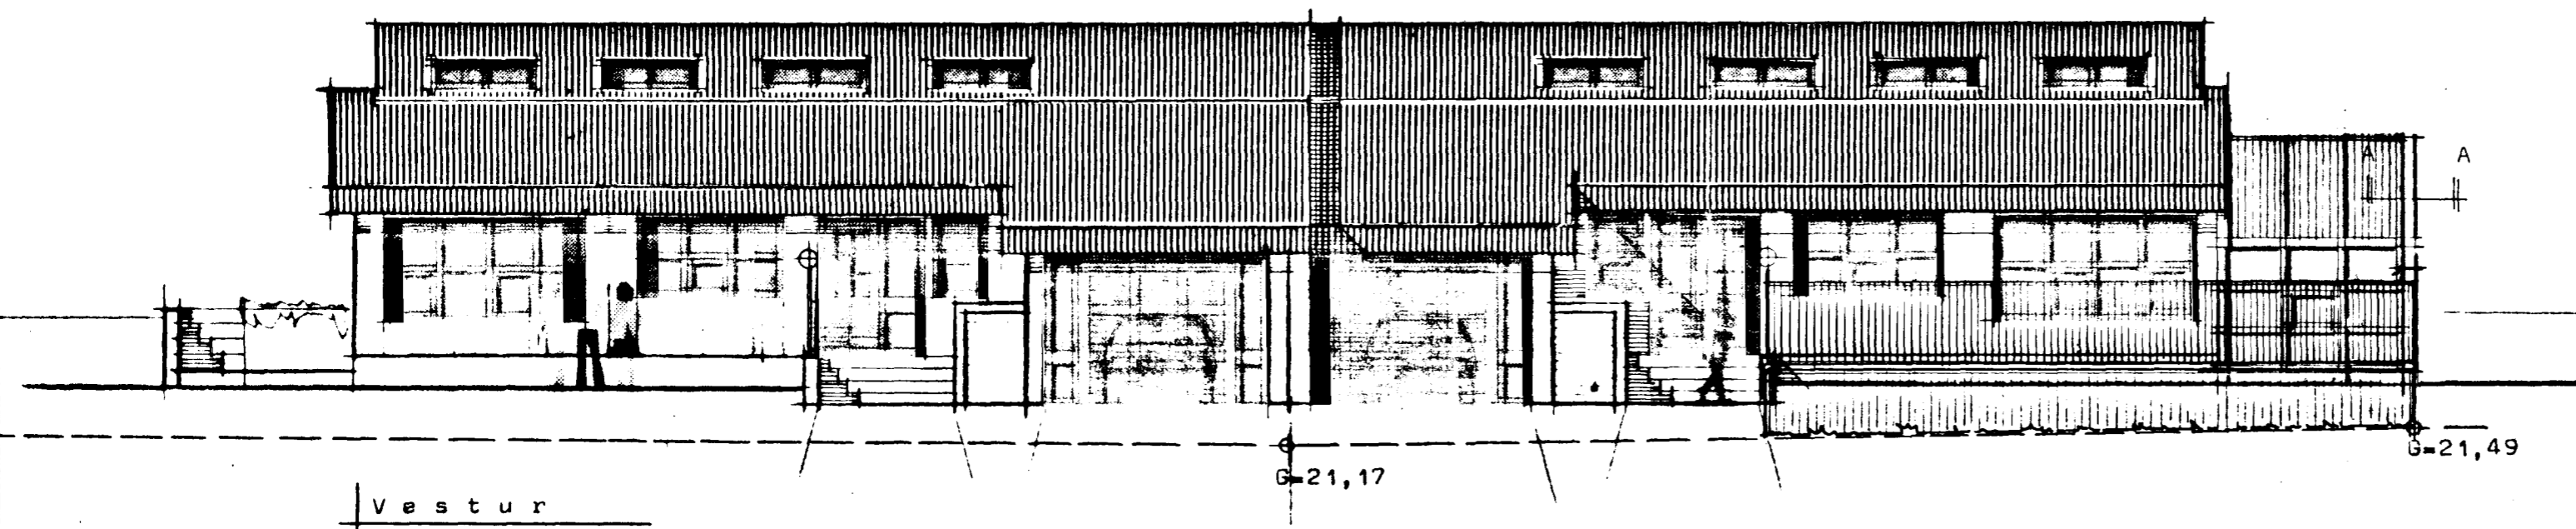


Hnotuberg 1-3 Hafnarfirði



Samþykkt á fundi bygginga-
nefndar þ. 27.17.1984

BYGGINGAFULLTRÚINN
Í HAFNARFIRÐI

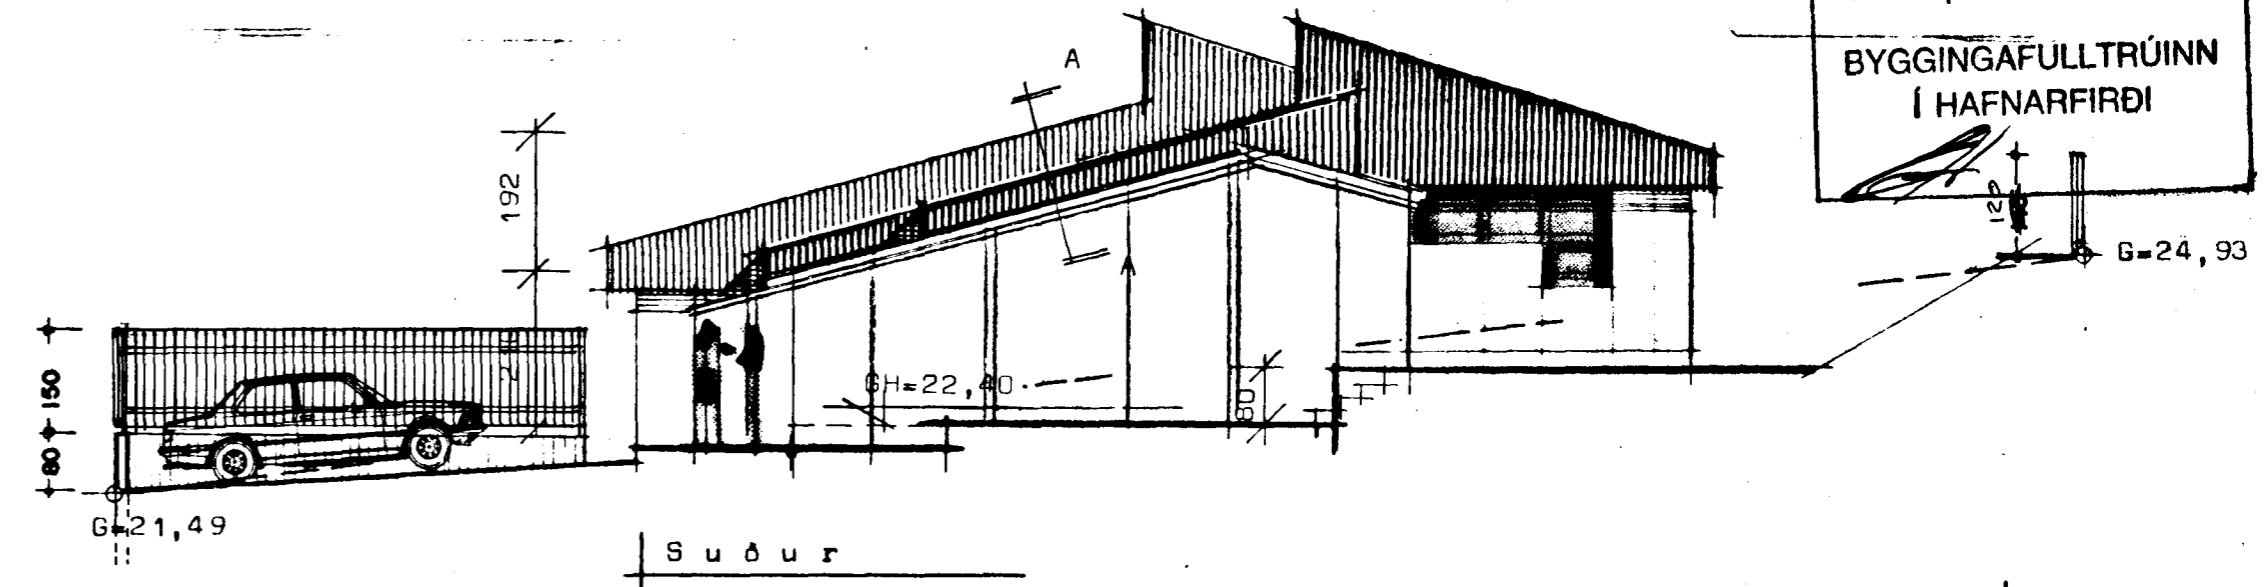

Sneiðing í þakbrún Mk 1:5

A--A

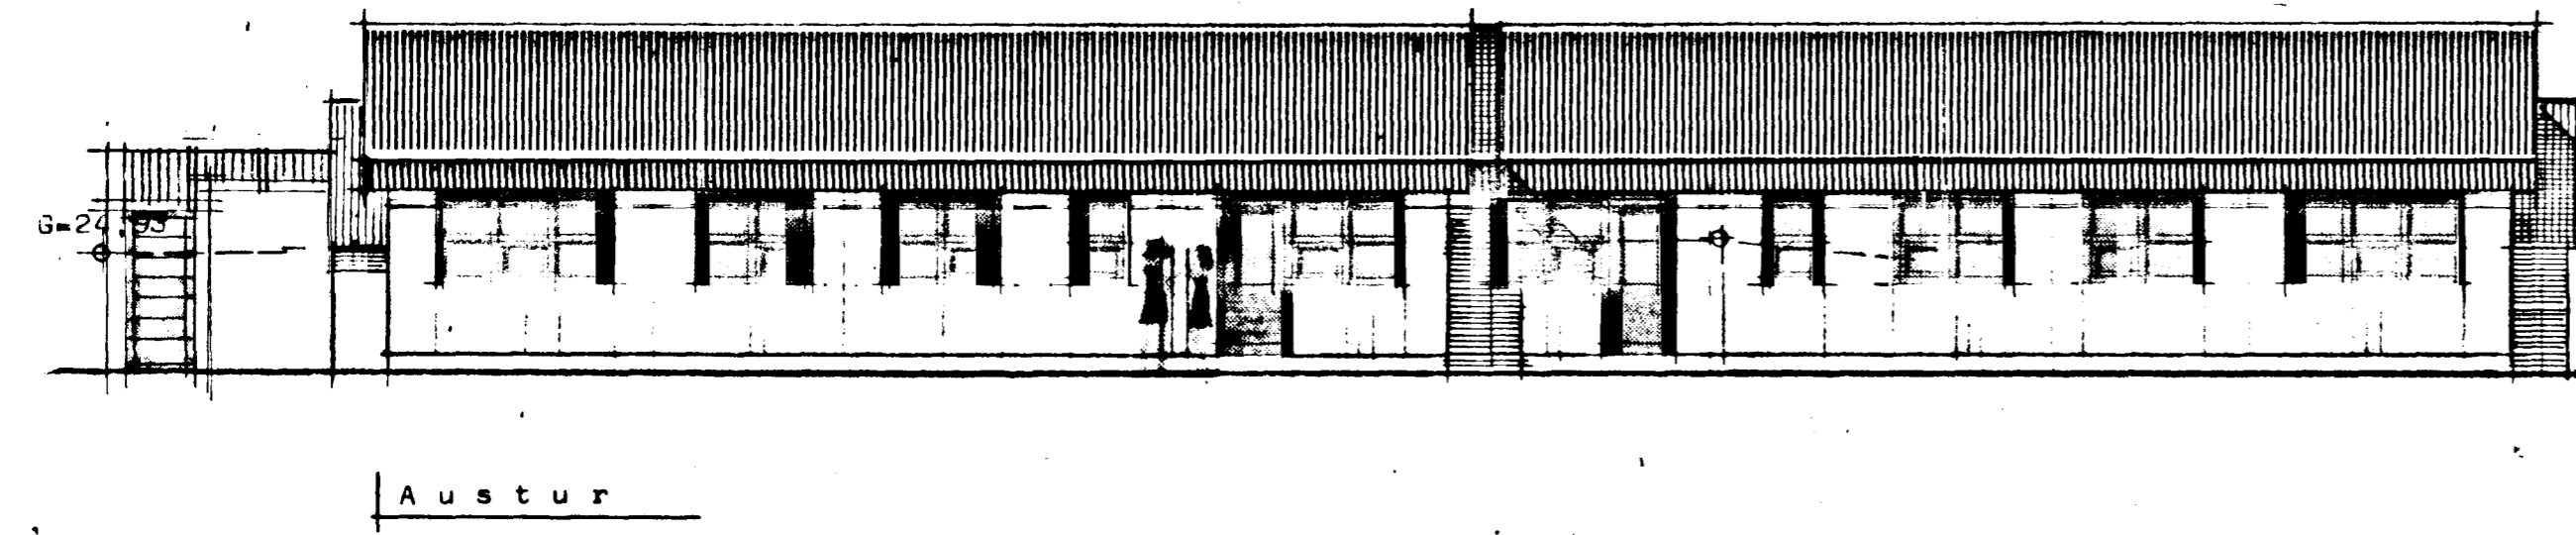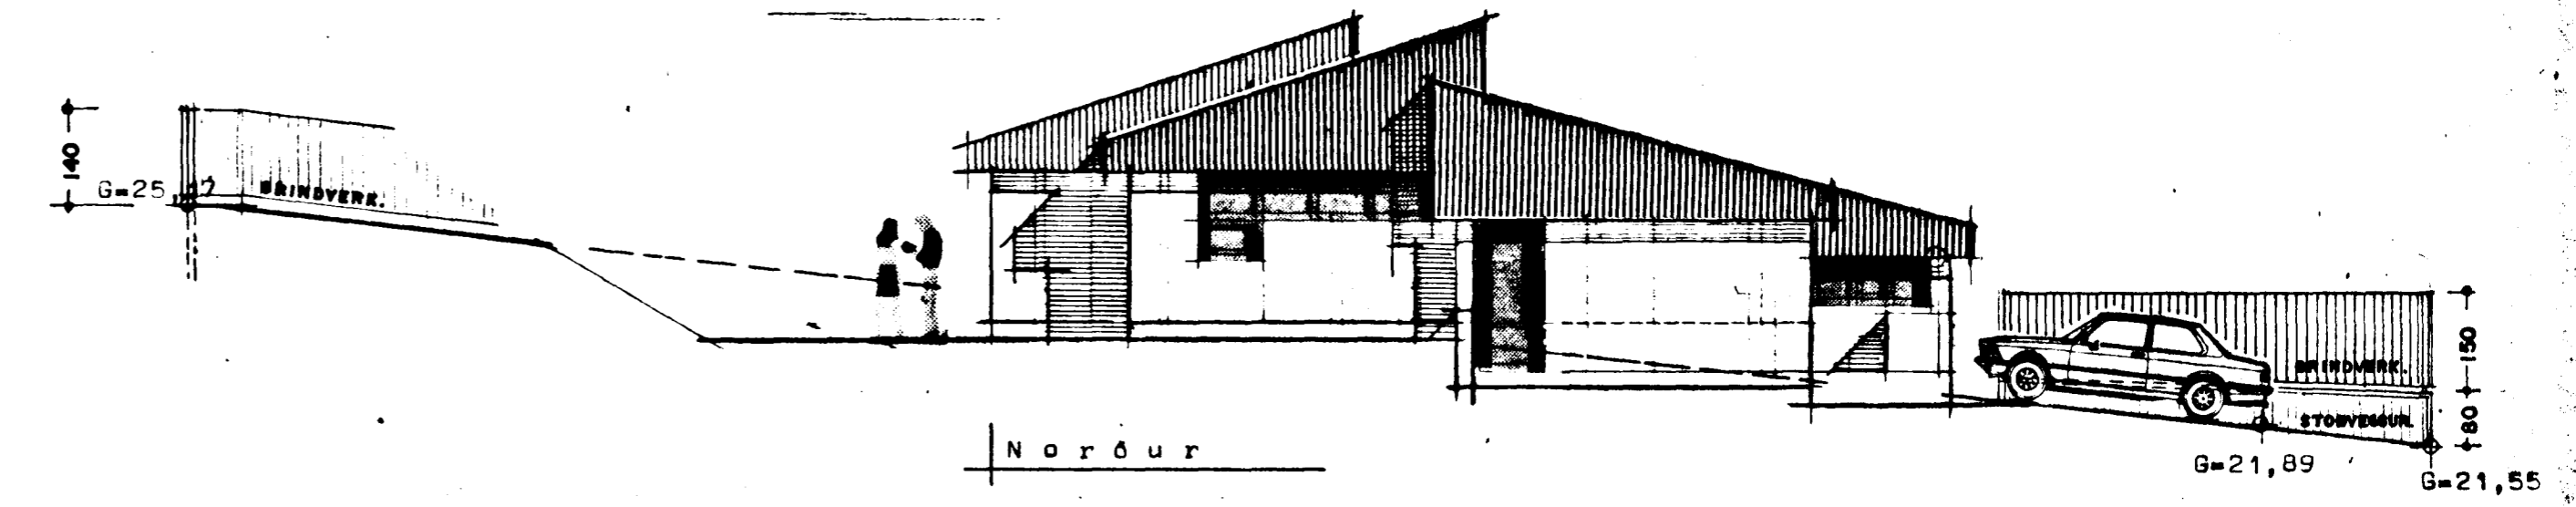

STADALHÚS
TEIKNISTOFA SÍÐUMÚLA 31 SÍMI 83141

VERKEFNI	DAGS.	1983	VERK NR
Ótlitsmyndir	MKV.	1:100	SU 143
Hnotuberg 1-3 Hafnarfirði	BR.	sept 1988 SG	
	BLAD NR	1.02	

GIRÐING OG STÖPVEGGIR FÆRÐIR INN Á TEIKN
MEÐ LEIFI HÖFUNDA.
25.-10.-91 Dón Þórunnsson.

SIGURDUR GUDMUNDSSON SIGURDUR KRISTJÁNSSON FTPI