

Afstöðumynd Mkv 1:500

GIRÐING FÆRÐ INN Á TEIKNINGAR  
MEÐ LEIFI HÖFUNDA  
25.-10.-91 Sön Gudmundsson.

Hnotuberg 3	
Flatarmál sólstofu .....	23,0 m <sup>2</sup>
Rúmmál sólstofu .....	70,0 m <sup>3</sup>

Kólnunartölur K á hitaveituvæði

Þak .....	0,20 w/m C <sup>0</sup>
Gólf .....	0,30 w/m <sup>2</sup> C <sup>0</sup>
Útveggir .....	1,00 w/m <sup>2</sup> C <sup>0</sup> vegið meðaltal.

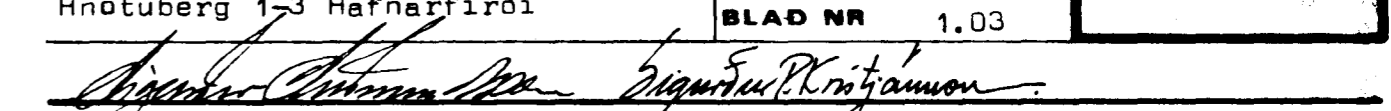
Flatarmál húss (1-3) .....	308,00 m <sup>2</sup>
Rúmmál húss (1-3) .....	1102,00 m <sup>3</sup>

Nýtingarhlutfall NR 1. ....	0,25
Nýtingarhlutfall NR 3. ....	0,28
1r merkir loftrás	þ125mm.



**STAÐALHÚS** ST

TEIKNISTOFA SÍÐUMÚLA 31 SÍMI 83141

<b>VERKEFNI</b>	DAGS. 1983	<b>VERK NR</b>
Sneiðingar og afstöðumynd	MKV. 11100 11500	SU 143
Hnotuberg 1-3 Hafnarfirði	BR. sept 1988 SG	
	BLAD NR 1.03	
		
SIGURDUR GUÐMUNDSSON    SIGURDUR P. KRISTJÁNSSON    FTFÍ		