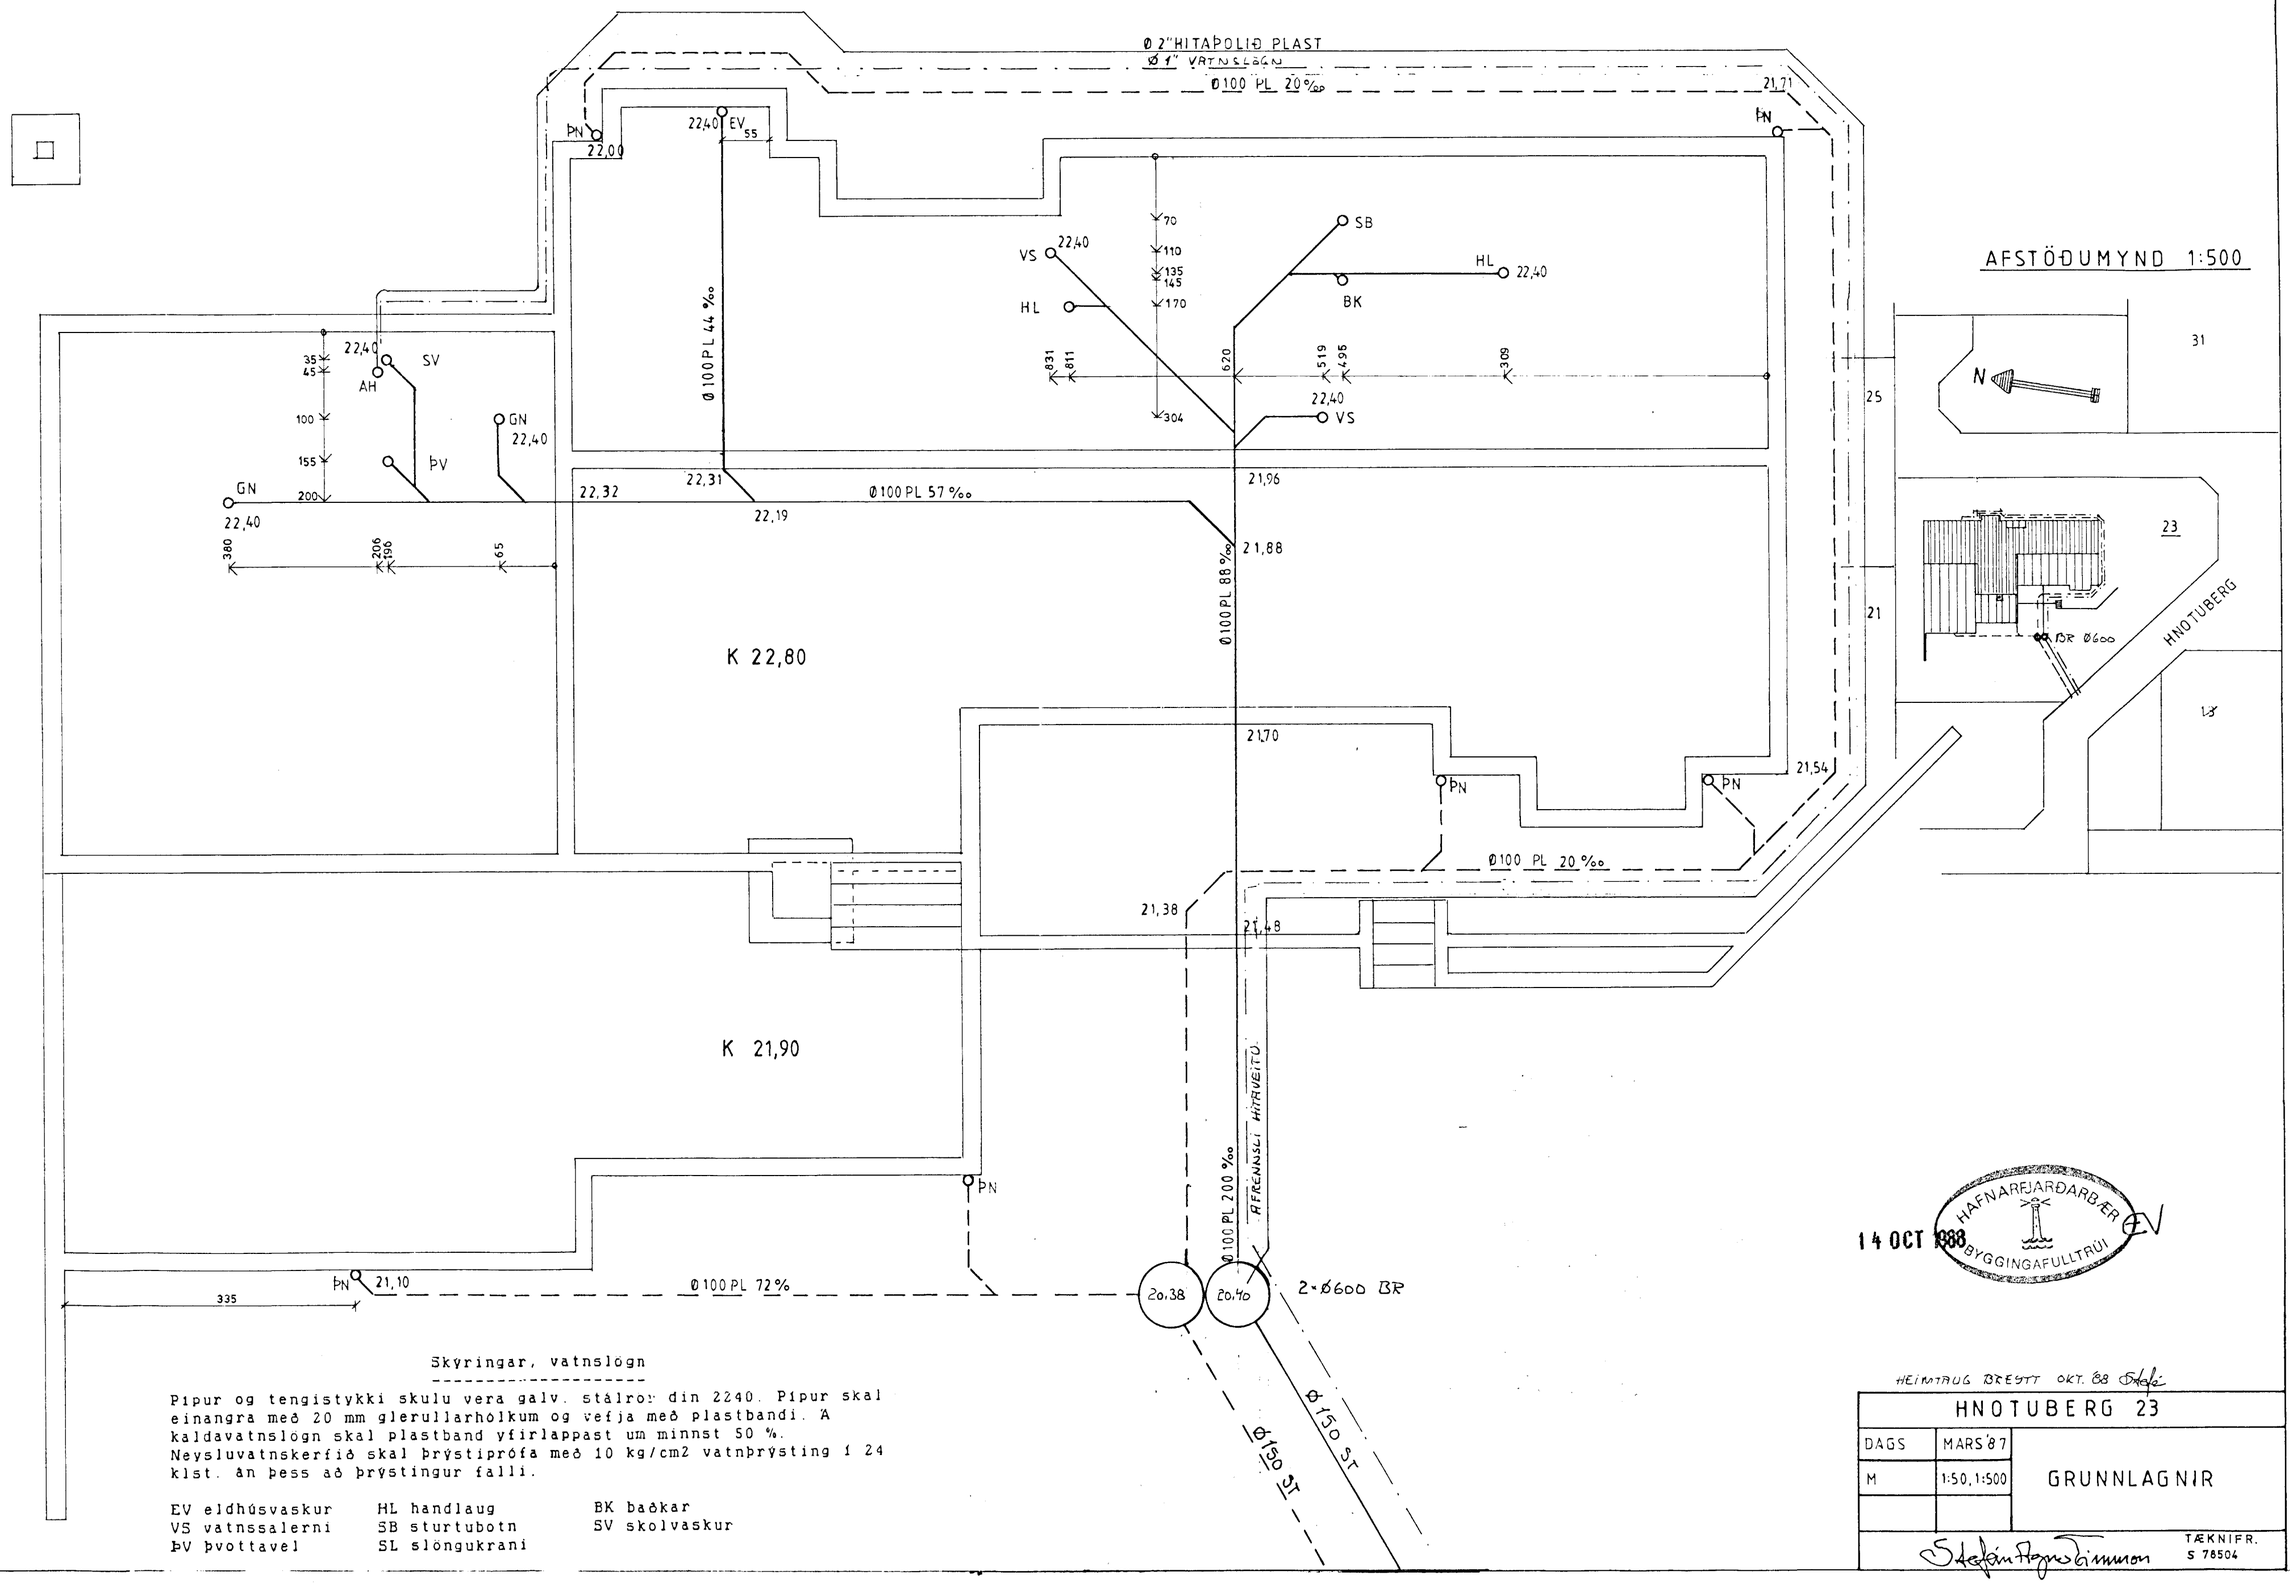


Skýringar, vatnslögn

Pípur og tengistykki skulu vera galv. stálrör din 2240. Pípur skal einangra með 20 mm glerullarhólkum og vefja með plastbandi. Á kaldavatnslögn skal plastband yfirlappast um minnst 50 %. Neysluvatnskerfið skal þrýstiprófa með 10 kg/cm2 vatnþrýsting í 24 klst. án þess að þrýstingur falli.

| | | |
|---|---|---|
| EV eldhúsvaskur | HL handlaug | BK baðkar |
| VS vatnssalerni | SB sturtubotn | SV skolvaskur |
| ÞV þvottavél | SL slöngukrani | |

14 OCT 1988
HAFNARFJARÐARBÆR
BYGGINGAFULLTRÚI

HEIMTAUG BREYTT OKT. '88

| | | |
|---|---|---|
| HNOTUBERG 23 | | |
| DAGS | MARS '87 | GRUNNLAGNIR |
| M | 1:50, 1:500 | |
| | | TÆKNIFR. S 78504 |