

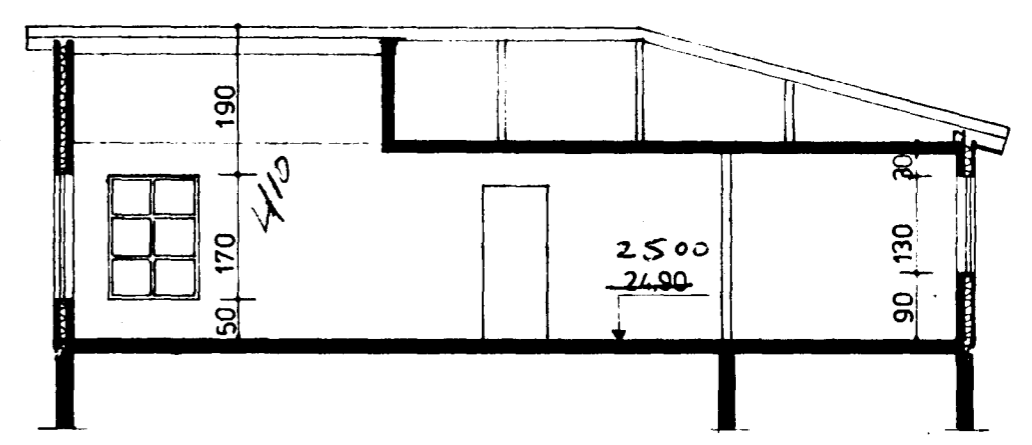


Ganga skal frá opnu
eldstæði í samráði við
skóglögskjóra

Samþykkt á fundi bygginga-
nefndar þ. 21.5.1984
BYGGINGAUFULLTRÚINN
Í HAFNARFIRDI
[Signature]

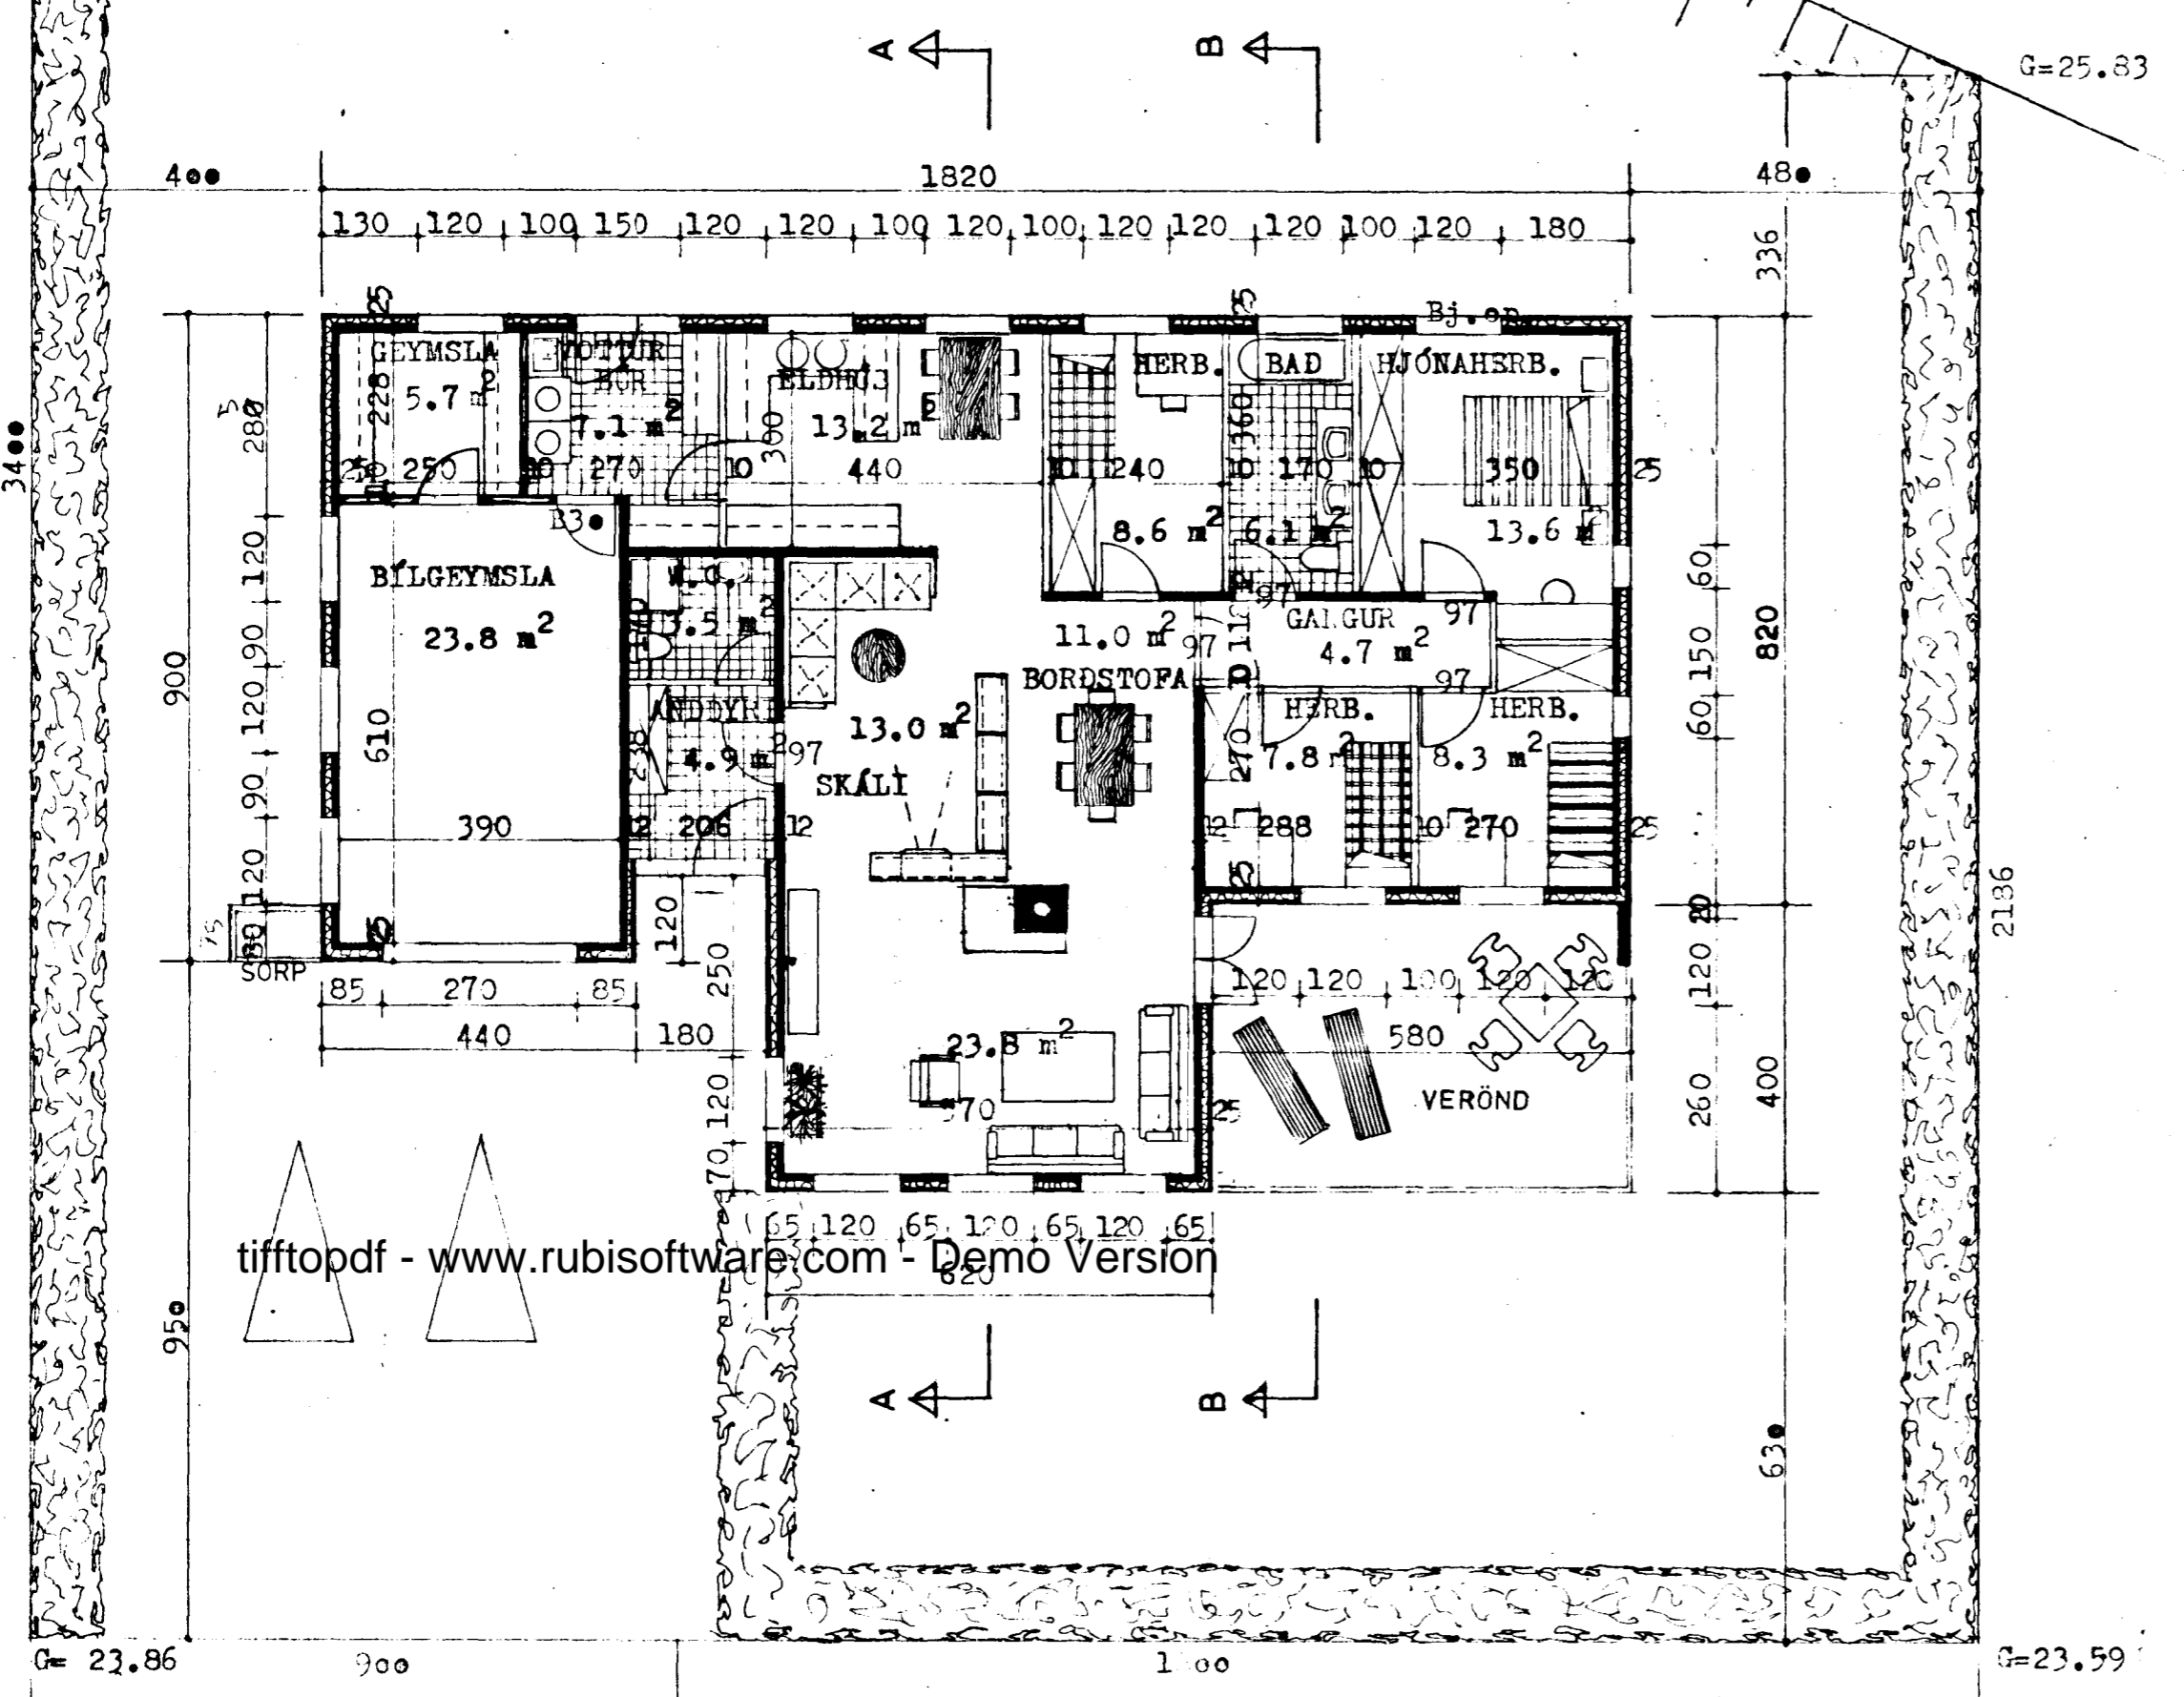


SNID A-A M: 1:100

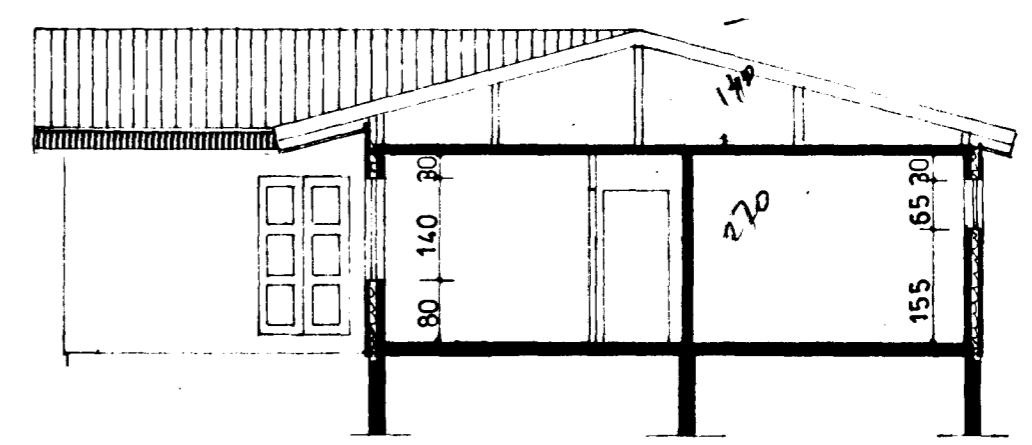

SNID B-B M: 1:100

tifftopdf - www.rubissoftware.com - Demo Version

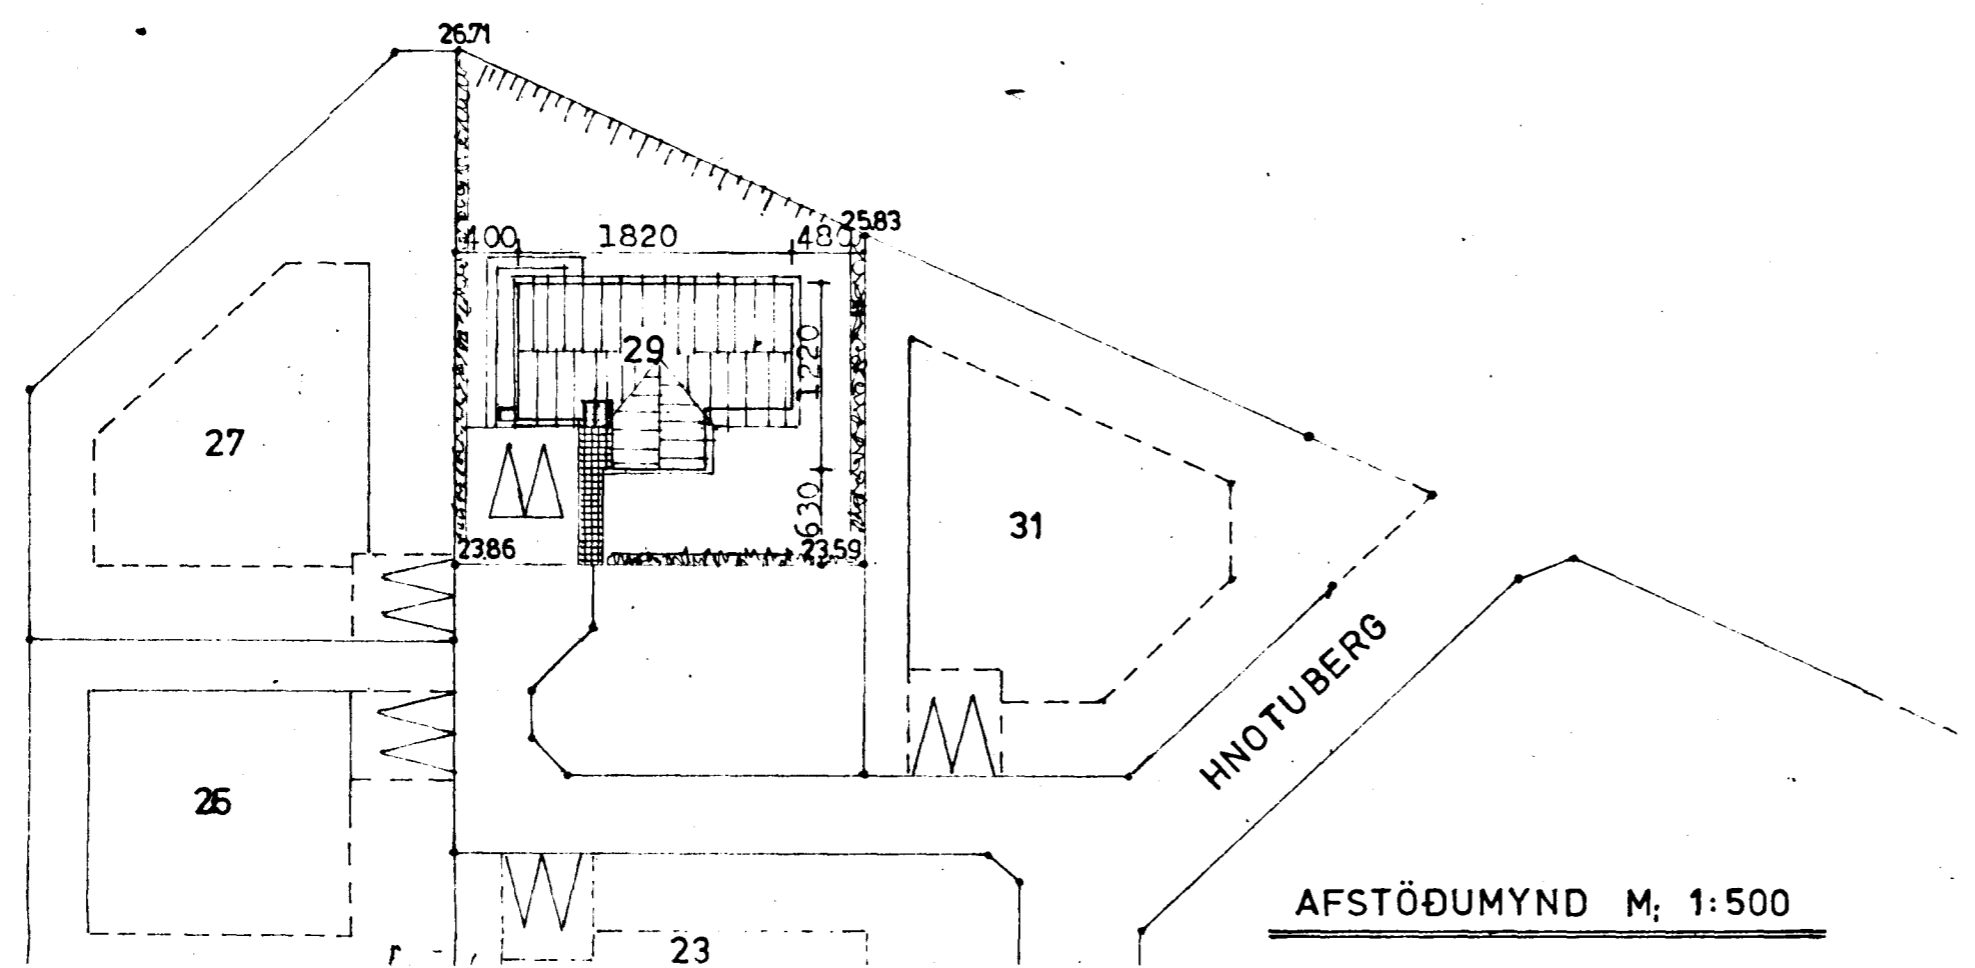

AFSTÖÐUMYND M: 1:500

Flatarmál íbúð. 148.84 m²
Flatarmál bílg. 28.0 m²
Heildarflatarmál 176.84 m²
Heildarrúmmál 662.0 m³

3960-0290.01

VERKHÖNNUN

VERKFRÆÐI - OG TEIKNISTOFA



BRAUTARHOLTI 20 REYKJAVÍK Sími 91-16820
Verk nr. 194 Teiknad: J.G.
Teikn. nr. 001 Hannad:
Mælikv.: 1:100 1:500 Samþykkt: Svein Þorgerðsson
Dags. Apríl 1984 Breytt:
Verkefni: HNOTUBERG 29, HAFNARFIRDI

Heiti teikn.: GRUNDMYND, SNID ÁSAMT
AFSTÖÐUMYND