Ganga skal frá opnu eldstæði í samræmi við reglugerðir

Samþykkt á fundi byggingarnefndar þ. 26/2 1987

BYGGINGAFULLTRÚINN Í HAFNARFIRÐI

Ný á bætt fram seruppdrátt. áteikn – pétl.

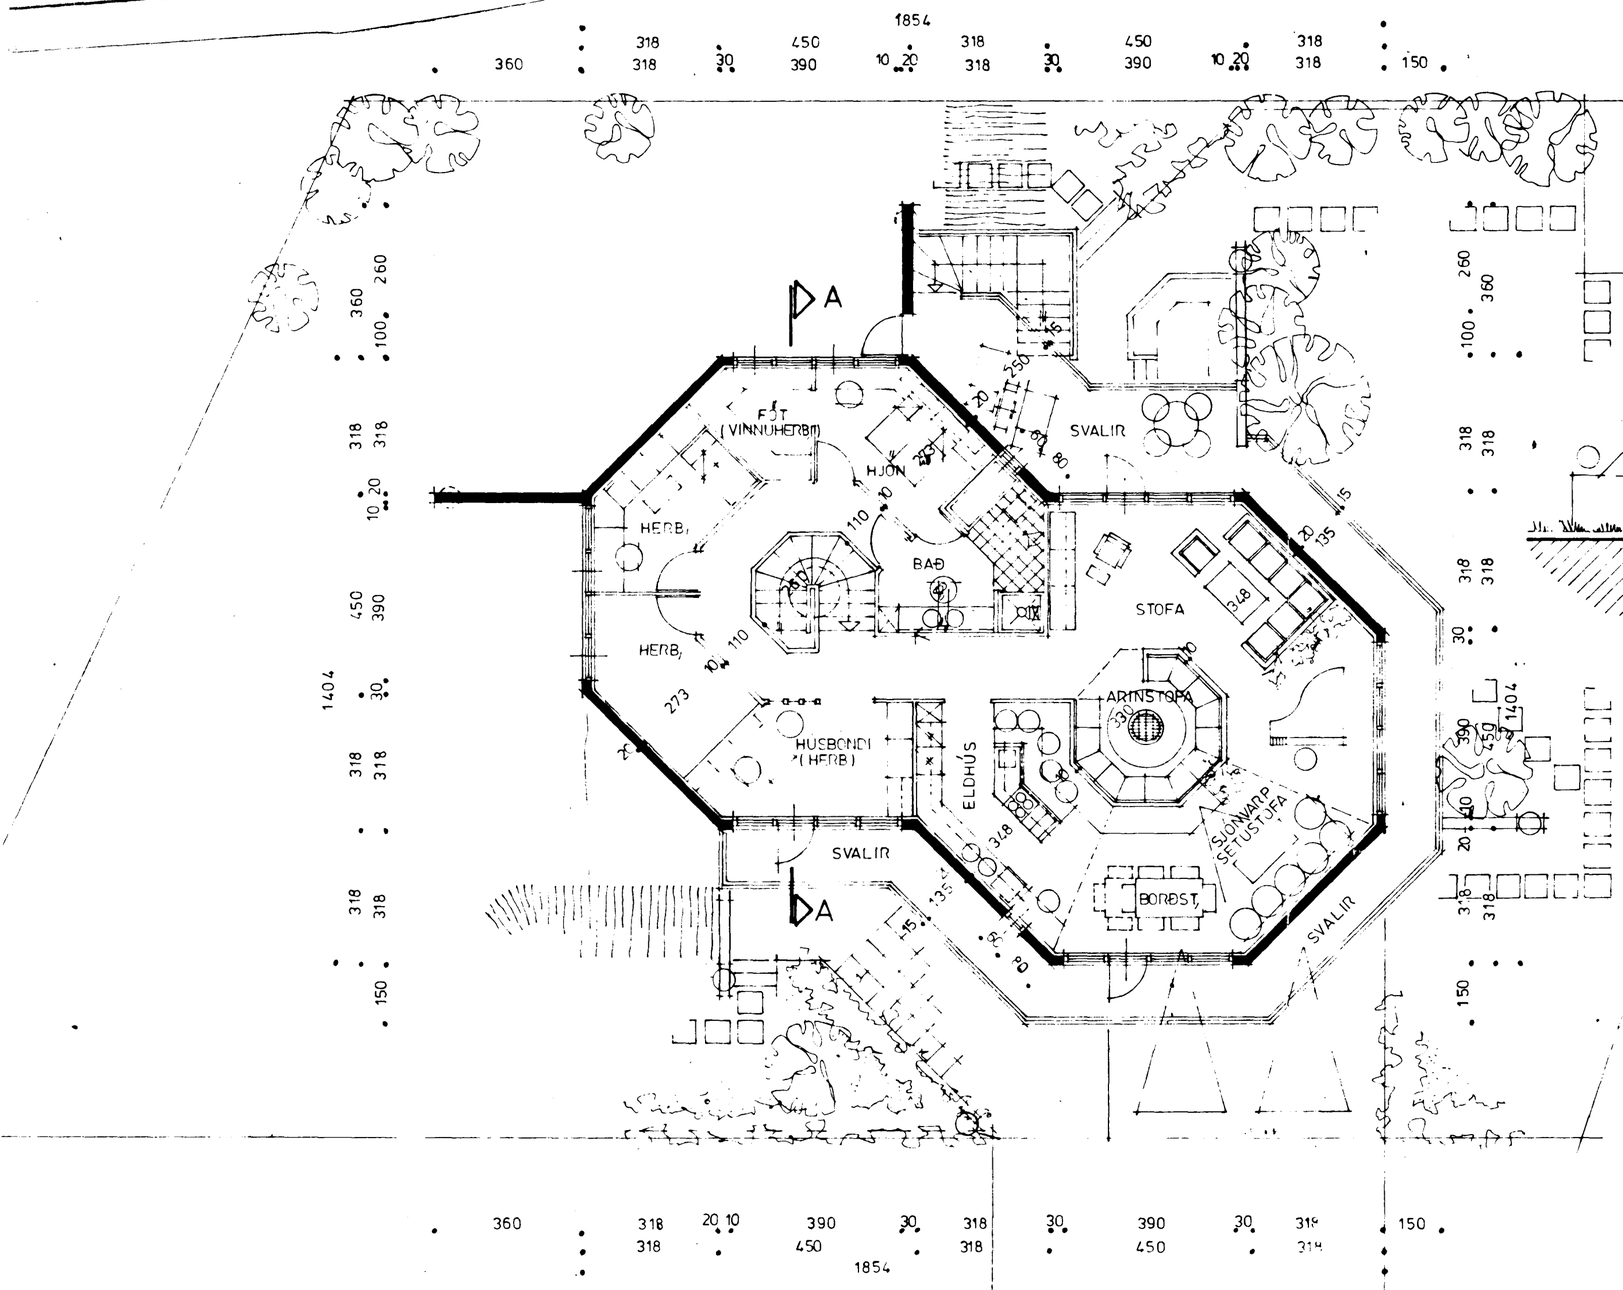

GRUNNMYND

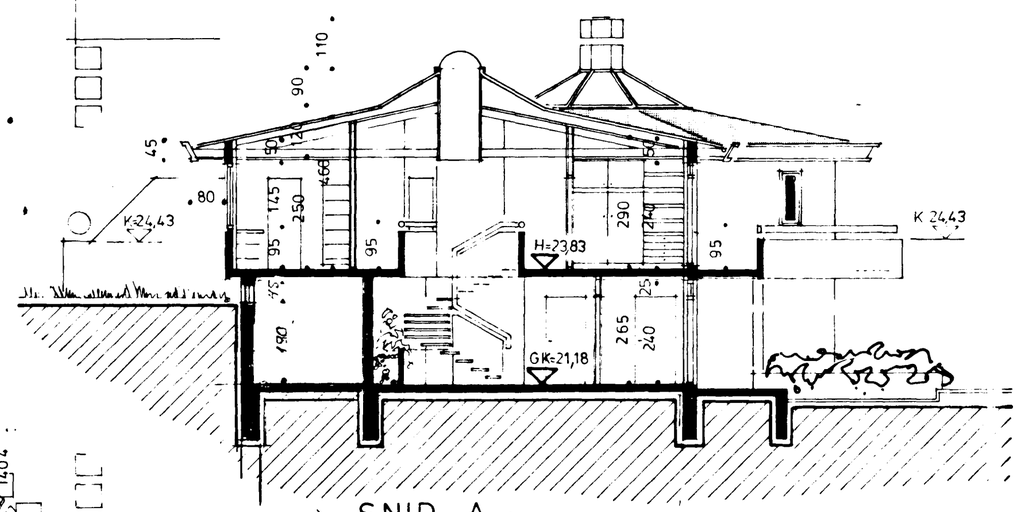

SNIÐ A–

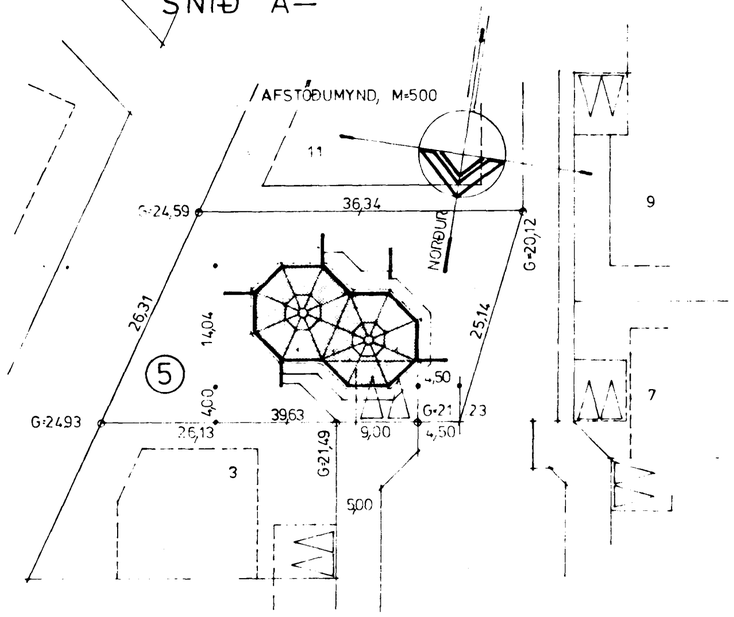

FLATARMÁL/RÚMMÁL HÚSS:

FLATARMÁL	1 HÆÐAR	BRÚTTÓ	181,15 m²	NETTÓ	158,11 m²
–"–	KJALLARA	–"–	88,84 m²	–"–	42,99 m²
FLATARMÁL	BÍLGEYMSLU	–"–	53,0 m²		
		ALLS.	323,99 m² ≈ 340,0 m²		201,10 m²

RÚMMÁL	ÍBÚÐAR	BRÚTTÓ	774,05 m³
–"–	BÍLGEYMSLU	–"–	156,95 m³
		ALLS,	~~941,0 m³~~ = 1033 m³

NÝTINGARHLUTFALL 0,31

FLATARMÁL LÓÐAR 911,60 m²

LR= LOFTRÁS UPP ÚR ÞAKI.

DREYTT JAN '87. ÓÚTGRAFIÐ. Á.

HNOTUBERG 5, HAFNARFIRÐI

GRUNNMYND 1. HÆÐAR, SNIÐ OG AFSTAÐA

MÁLIKV. 1:100, 500

TEIKNAÐ Í KEFLAVÍK NÓV. 1983.

EINAR STEFÁNSSON

VILHJÁLMUR GUÐMUNDSSON F.V.F.I.

TEIKNING NR. 1

BLAÐ NR. ... KÖTAR