
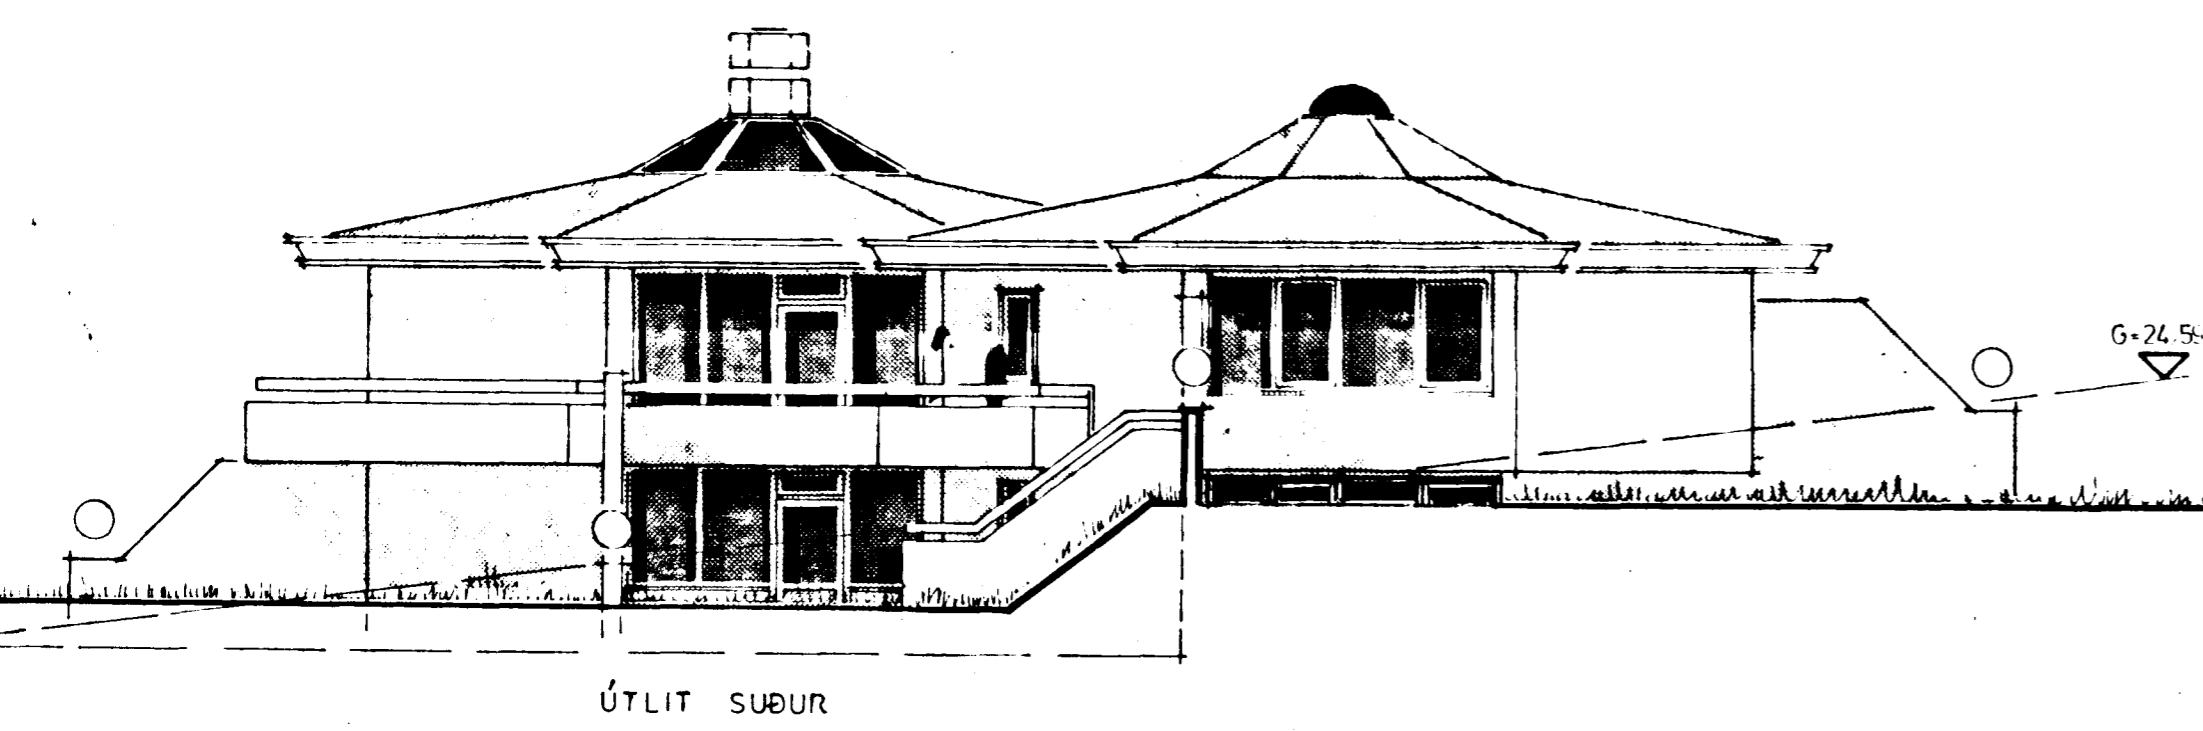
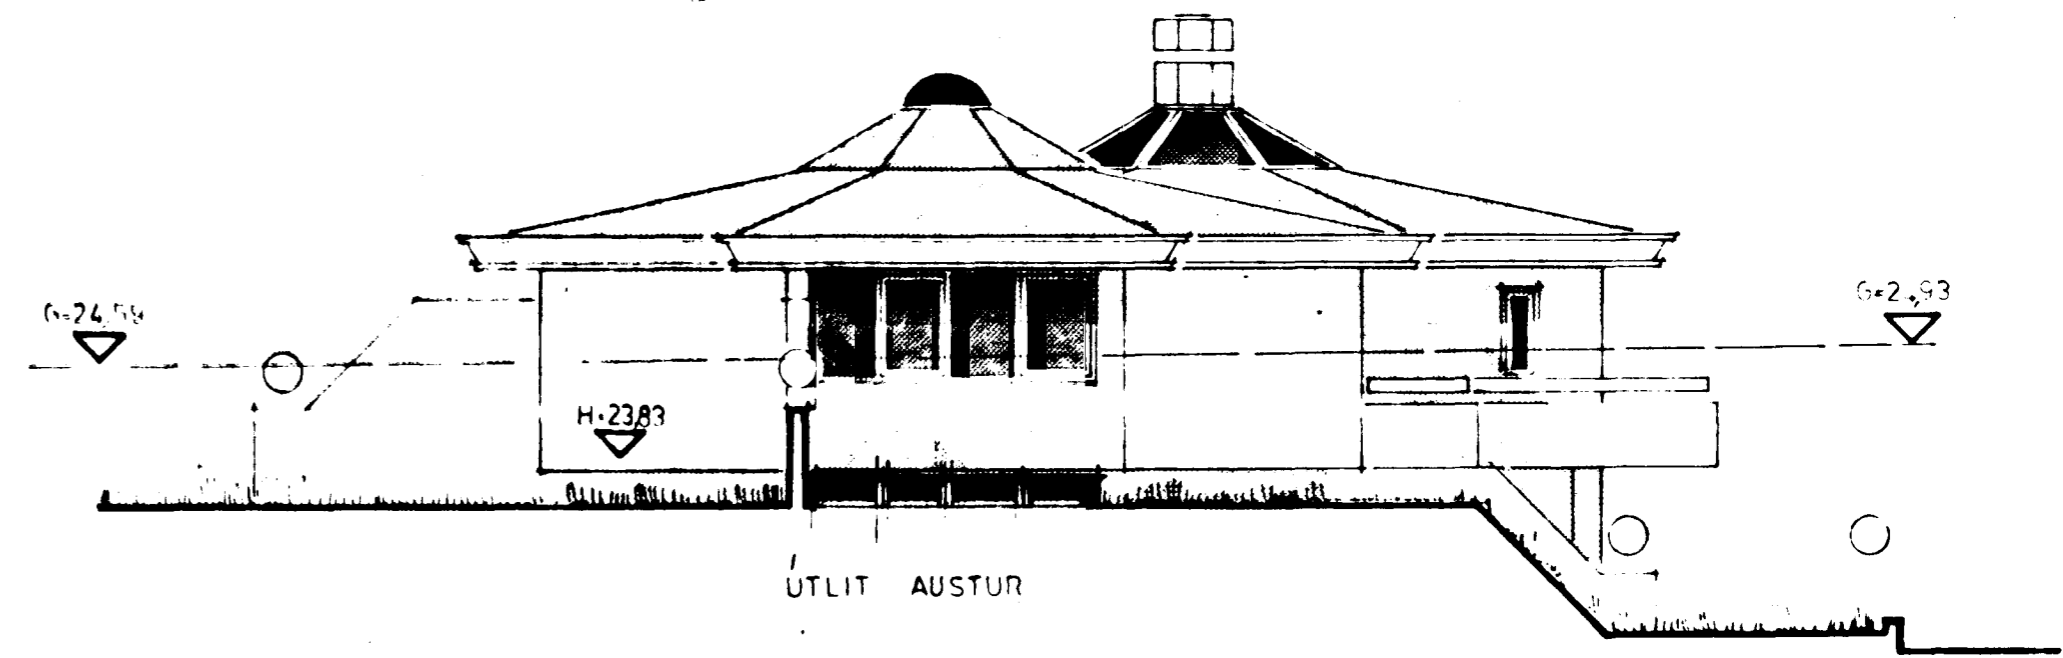
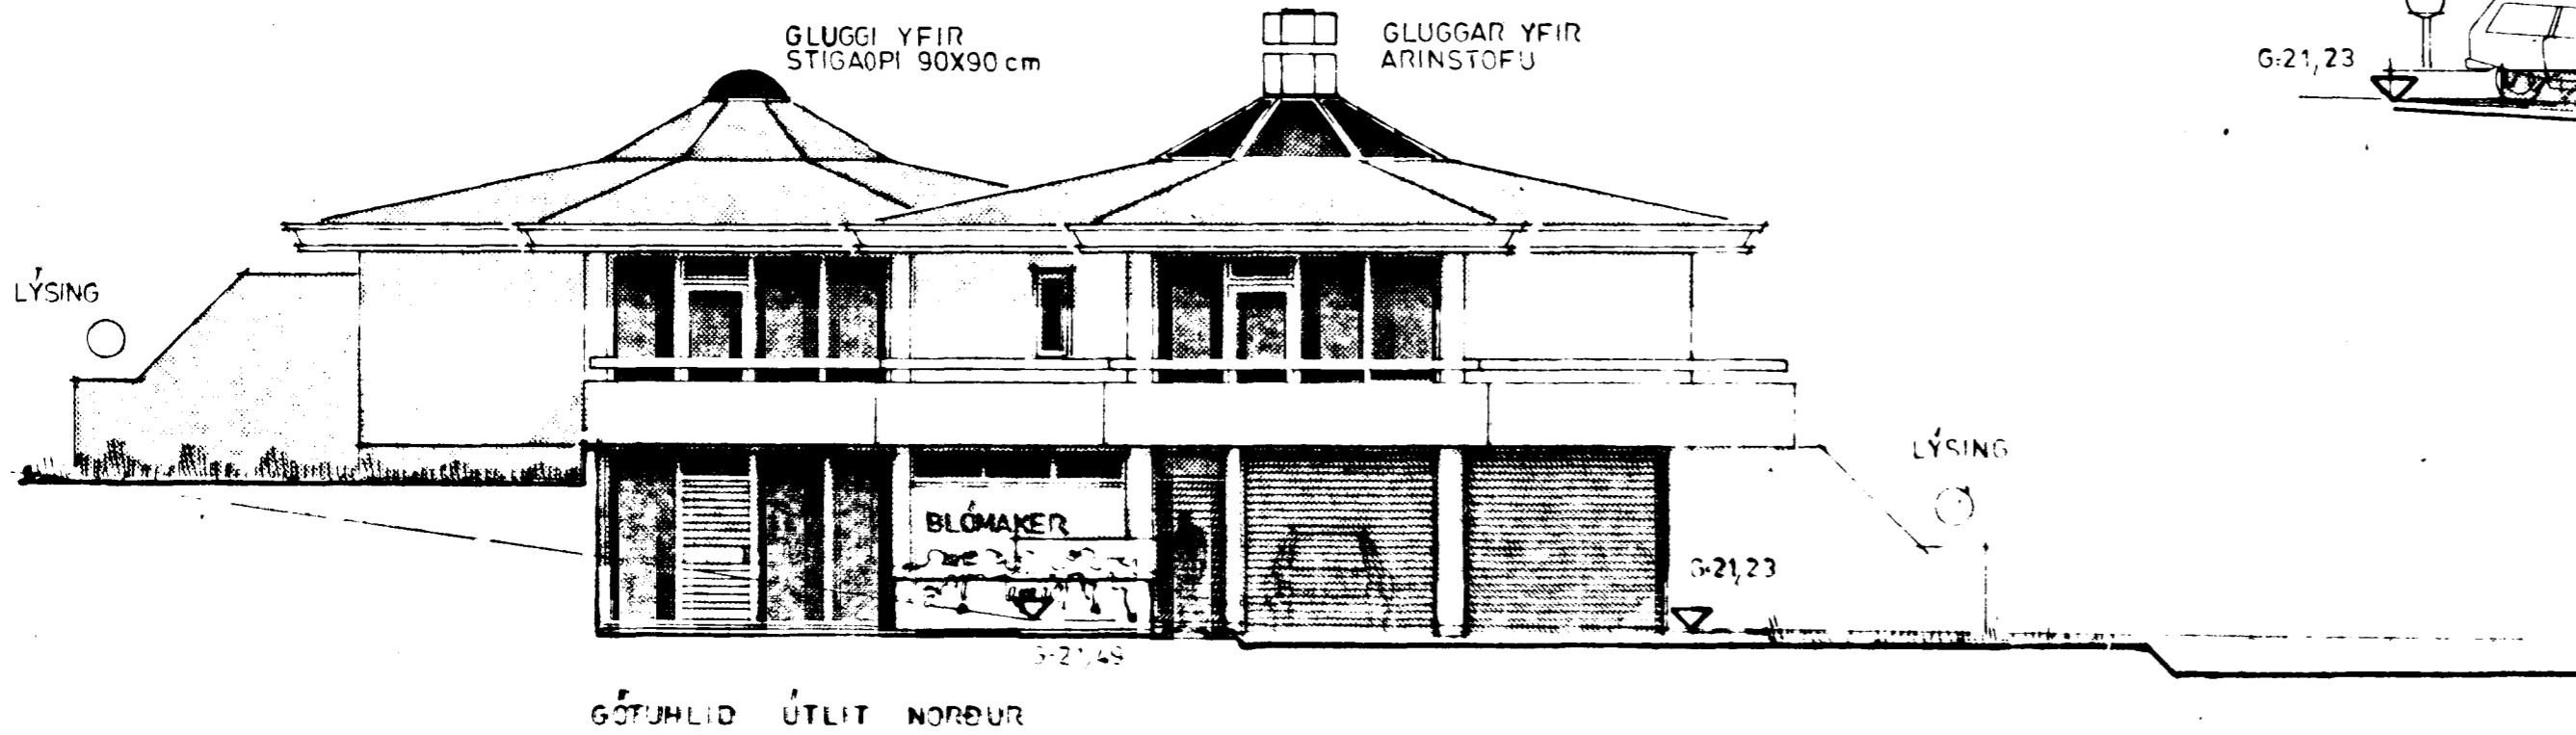


Ganga skal frá opnu  
eldstæði í samræmi  
við reglugerðir

Samþykkt á fundi bygginga-  
nefndar þ. 26/2 1987

BYGGINGAFULLTRÚINN  
Í HAFNARFIRÐI

*Handwritten signature*  
Lagja þak fram skuggaballi.  
af keðum þotli: *EF*

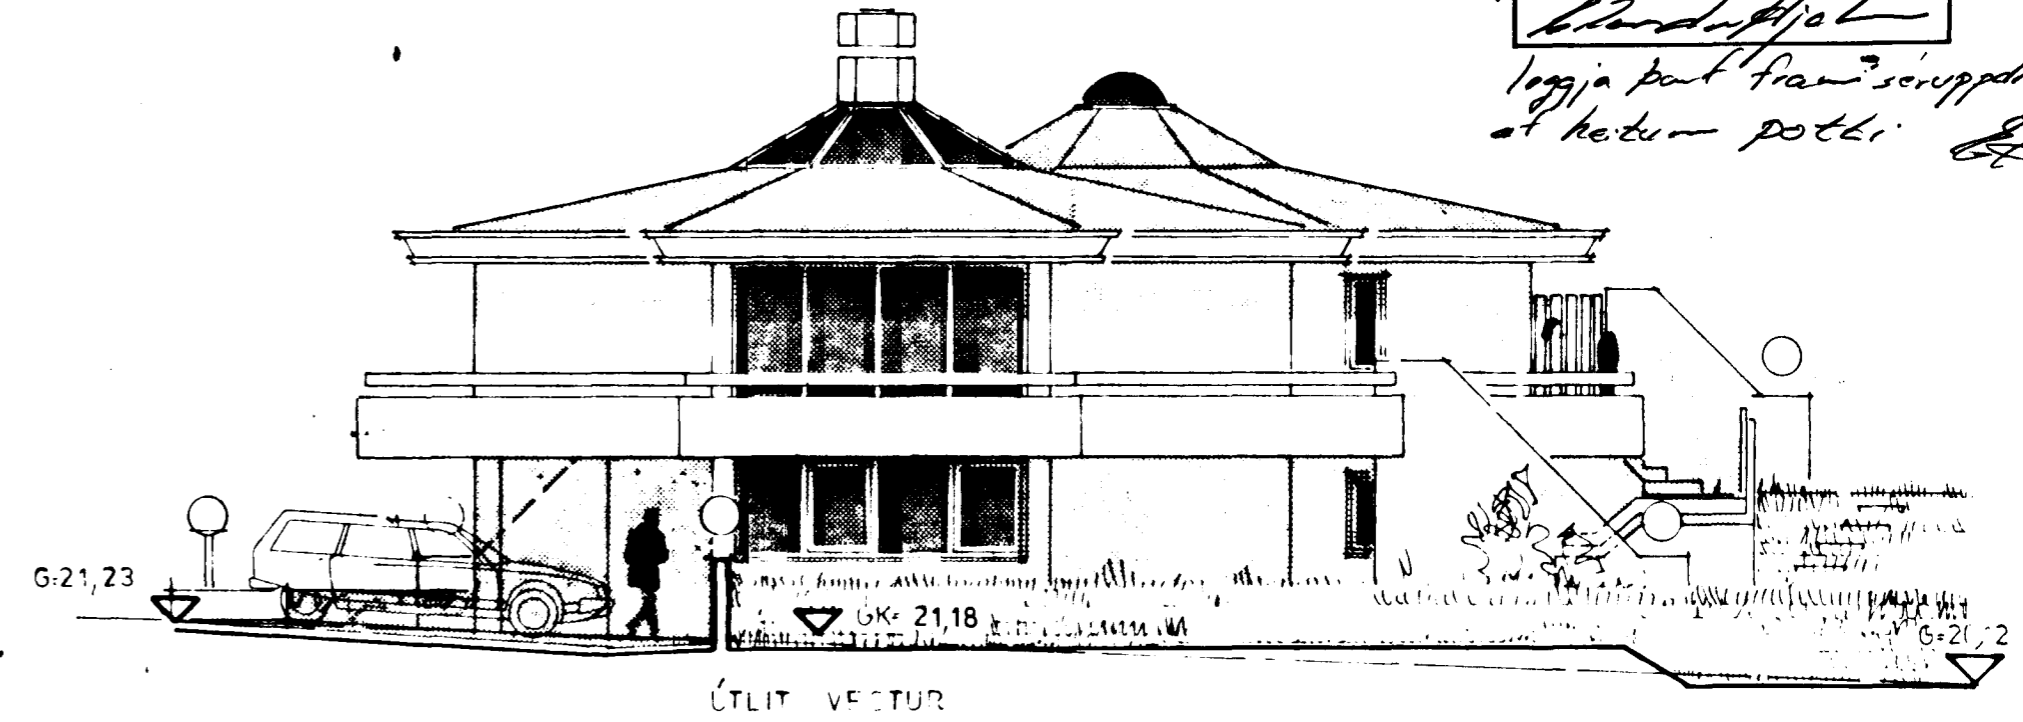

BREYTT JAN'87. GLUGGAR Í KJALLARA 8.  
HNOTUBERG 5, HAFNARFIRÐI.

ÚTLITSMYNDIR. M=1:100	TEIKNING NO 3
TEIKNAD Í KEFLAVÍK, NOV 1983	BR 1984-11-15 H-107AD
EINAR STEFANSSON	
VILHJALMUR GUÐMUNDSSON, F.V.F.I	