Samþykkt á fundi byggingar-
nefndar þ. 12/2 1987
BYGGINGAFULLTRÚINN
Í HAFNARFIRÐI

Ganga skal frá opnu
eldstæði í samræmi
við reglugerðir

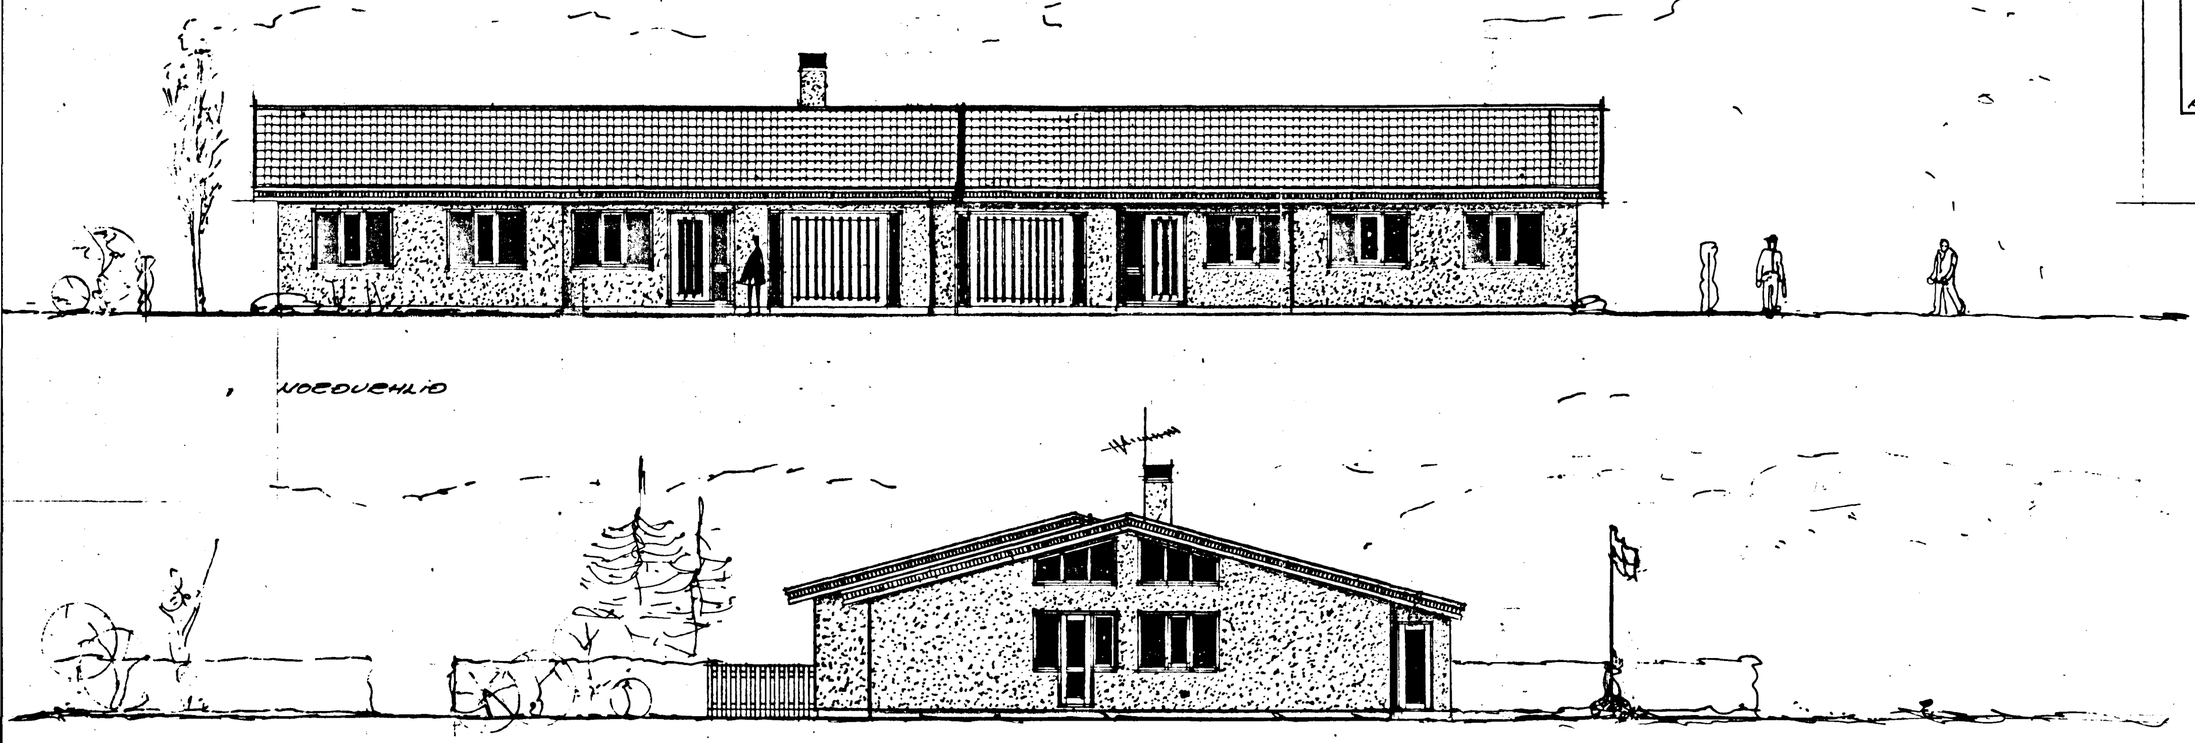

NORÐURHLIÐ

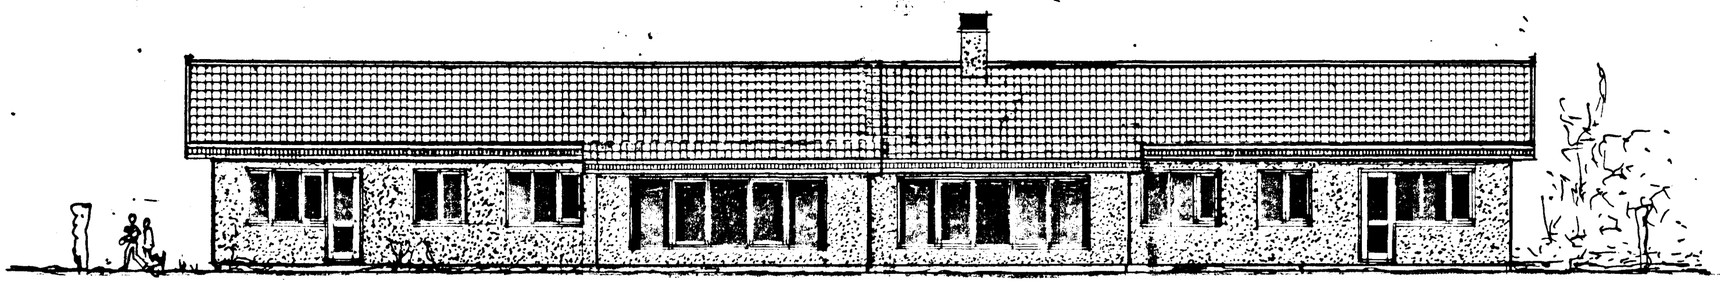

VESTURGAFL

SUÐURHLIÐ

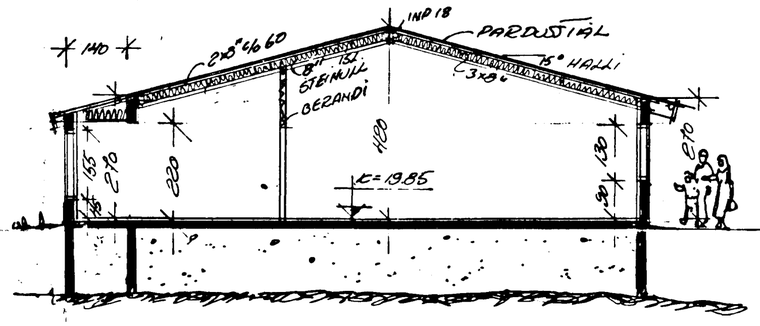

SNIÐ A-A

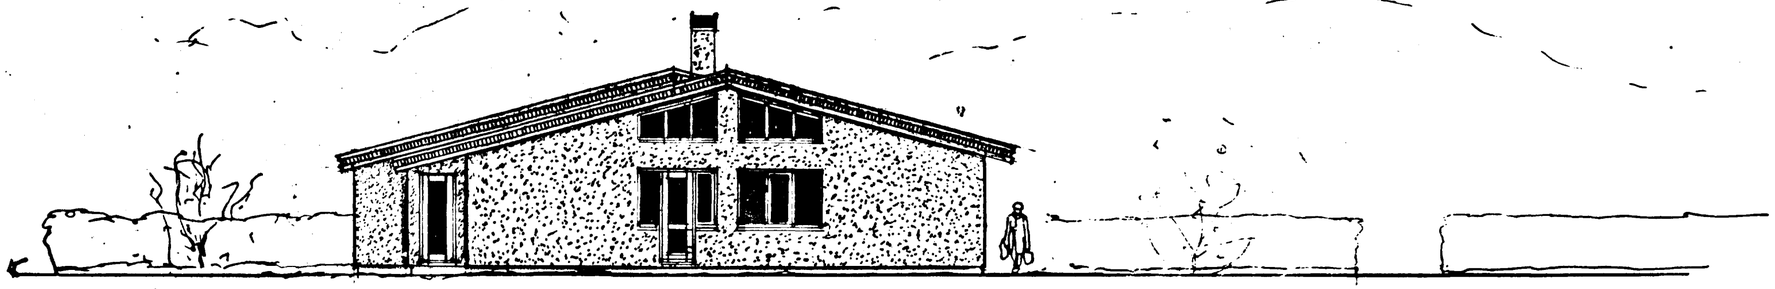

AUSTURGAFL

HVOLFBERG 1 OG 3 SETBERGSLANDI HAFNARF
EVE / DES. 86 10.12.86 2.JAN. 87
ÚTLIT OG SNIÐ
MÆL 1:100
TEIKN ÁGÚST FRIÐGEIRSSON BYGGM.
Kristinn Ólafsson BYGGF.

tifftopdf - www.rubisoftware.com - Demo Version